



LINDÅS KOMMUNE
Geodataavd.
5914 Isdalstø
Telefon 56 37 50 00

SJEKKSJEMA FOR UTSETTING AV HØGDE/RETNINGAR


TILTAKSHAVAR/SØKJAR

Navn Anders Konglevoll	Adresse Konglevoll	Postnr. 5956	Stad Vågseidet
-------------------------------	---------------------------	---------------------	-----------------------

PROSJEKT

Adresse/bruksnavn 5955 Lindås Spjotøy	Gnr. 83	Bnr. 1	Fnr. 7
Oppgitt høyde, topp grunnmur (m.o.h.)	Utsett høyde, topp grunnmur 16.00 (m.o.h.)		
Oppgitt høyde, ferdig plannert grunn (m.o.h.)	Utsett høyde, ferdig plannert grunn (m.o.h.)		
Fastmerke nr.	x - koordinat	Y - koordinat	Høyde (m.o.h)

SKISSE BYGG-PLASSERING

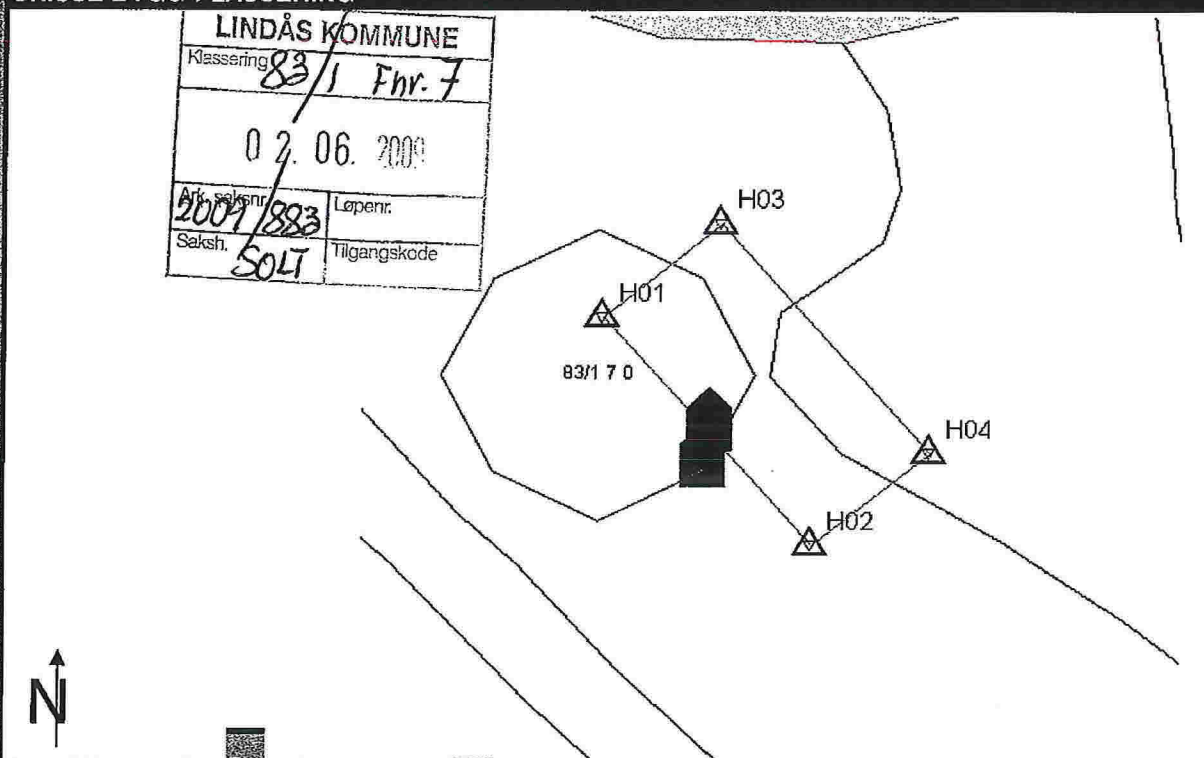

FØLGJANDE HØGDER / RETNINGAR ER SETT UT

Nr	X-koordinat	Y-koordinat	Nr	X-koordinat	Y-koordinat
H 1	6739151.86	285870.85			
H 2	6739142.22	285878.71			
H 3	6739155.73	285875.18			
H 4					

Dato utført: **29.05.09** Kartbladnr. **Euref 89 sone 32** Måleboknr./sidenr. **GPS. C-pos.**

Merknader


Stad/dato **Knarvik 29.05.09**

Underskrift tiltakshavar/søkjar

Stad/dato **Knarvik 29.05.09**

Underskrift, landmålar **Einar Rydland**

Lindås kommune

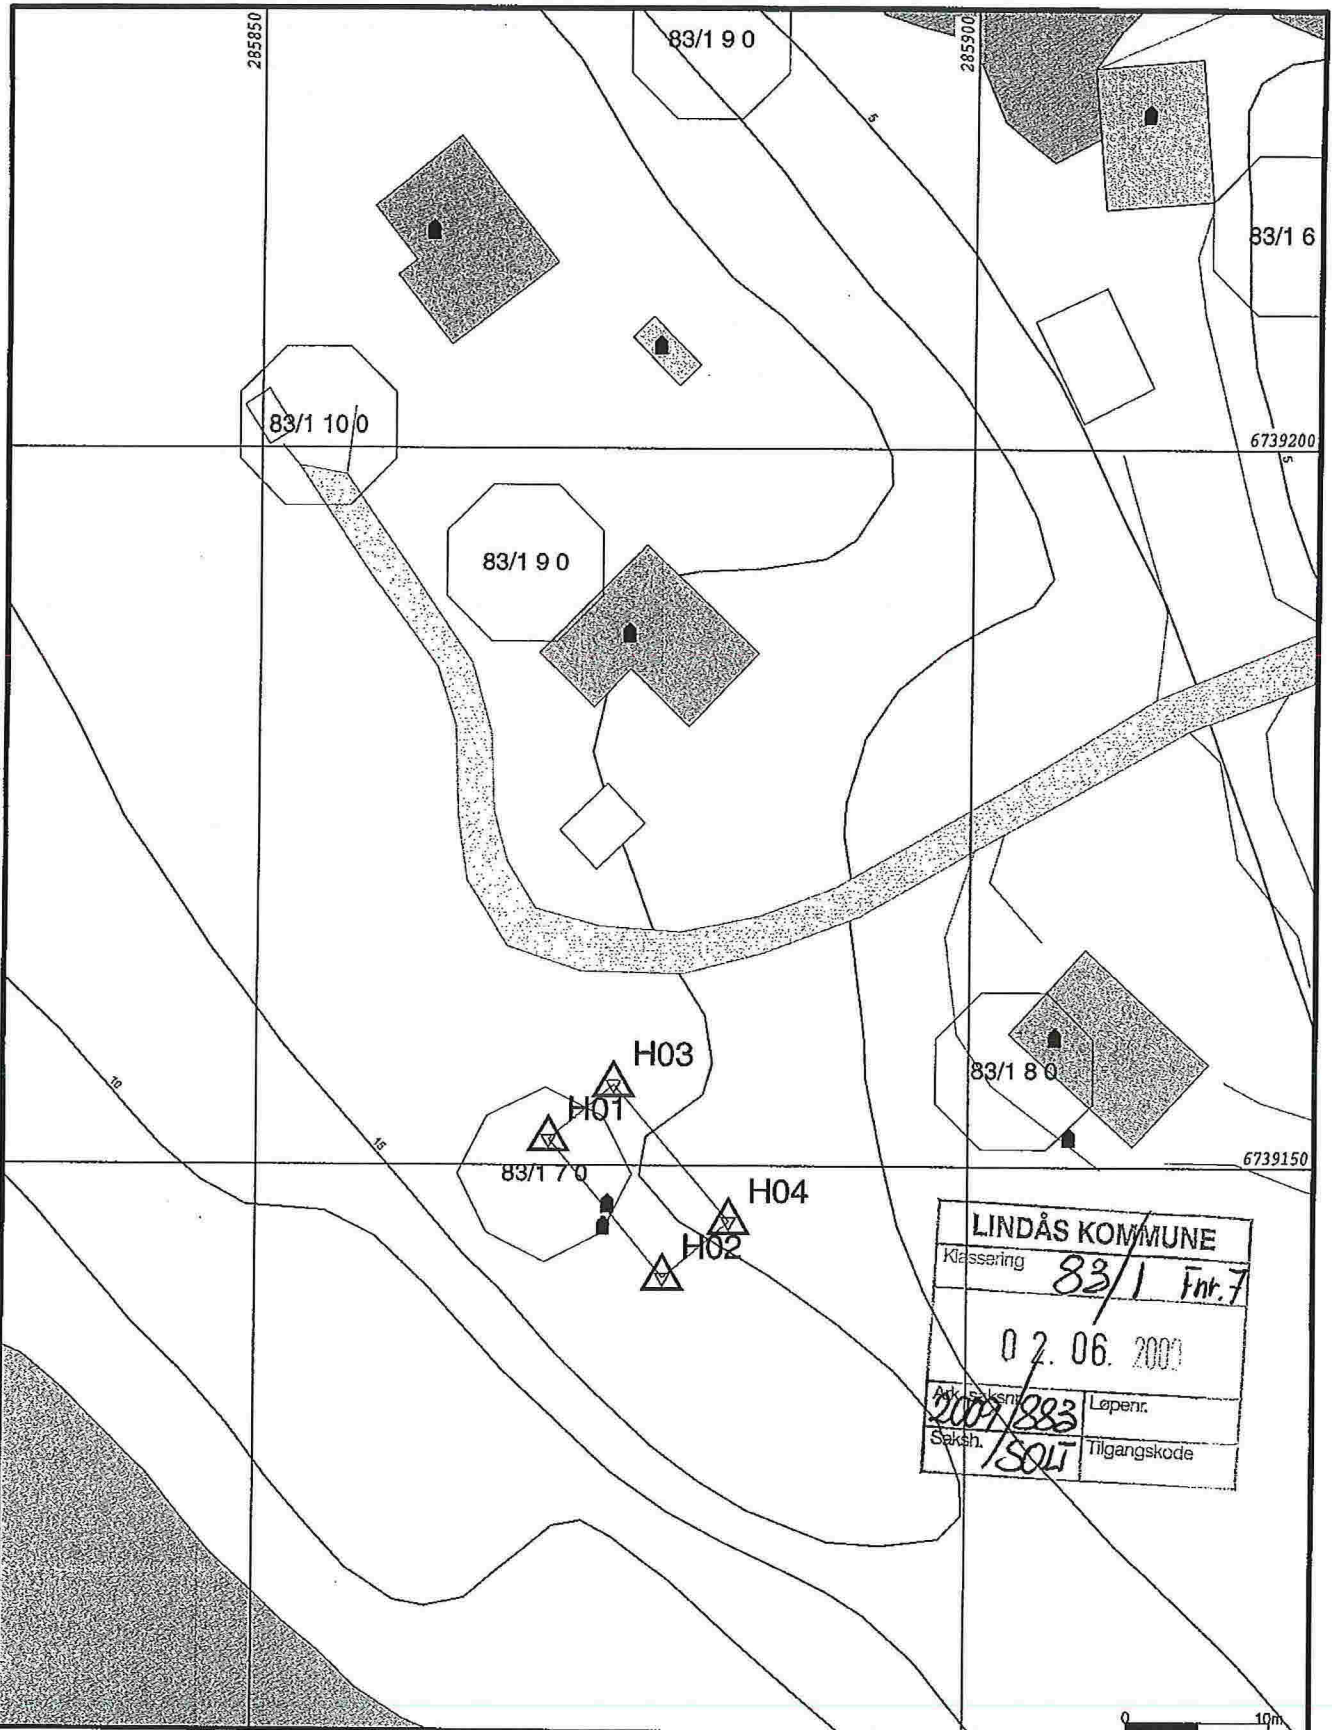

LINDÅS KOMMUNE	
Klassering	83/1 Fnr. 7
Saken.	Tilgangskode
1/SOL	

- | | |
|--------------------------|-----------------|
| — Målte Grenser | Større bustader |
| - Registrerte Grenser | Hytte/feriehøus |
| ↑ Udefinert grense | Garasjehøus |
| ↑ Terrengmålte grense | Industri/lager |
| △ Konstruert grensepunkt | Andre bygg |
| Bolig | |
| Bustad m/teilhøet | |
| Våningshus | |

Beliggenhet og høyer må oppfattes som orienterende.



Lindås kommune
Geodata avdeling


Spjøtøy

Dato: 2009.05.29
Sign: eir

Byggplassering Gnr. 83 Bnr. 1 Fnr. 7

N

Målestokk
1:500

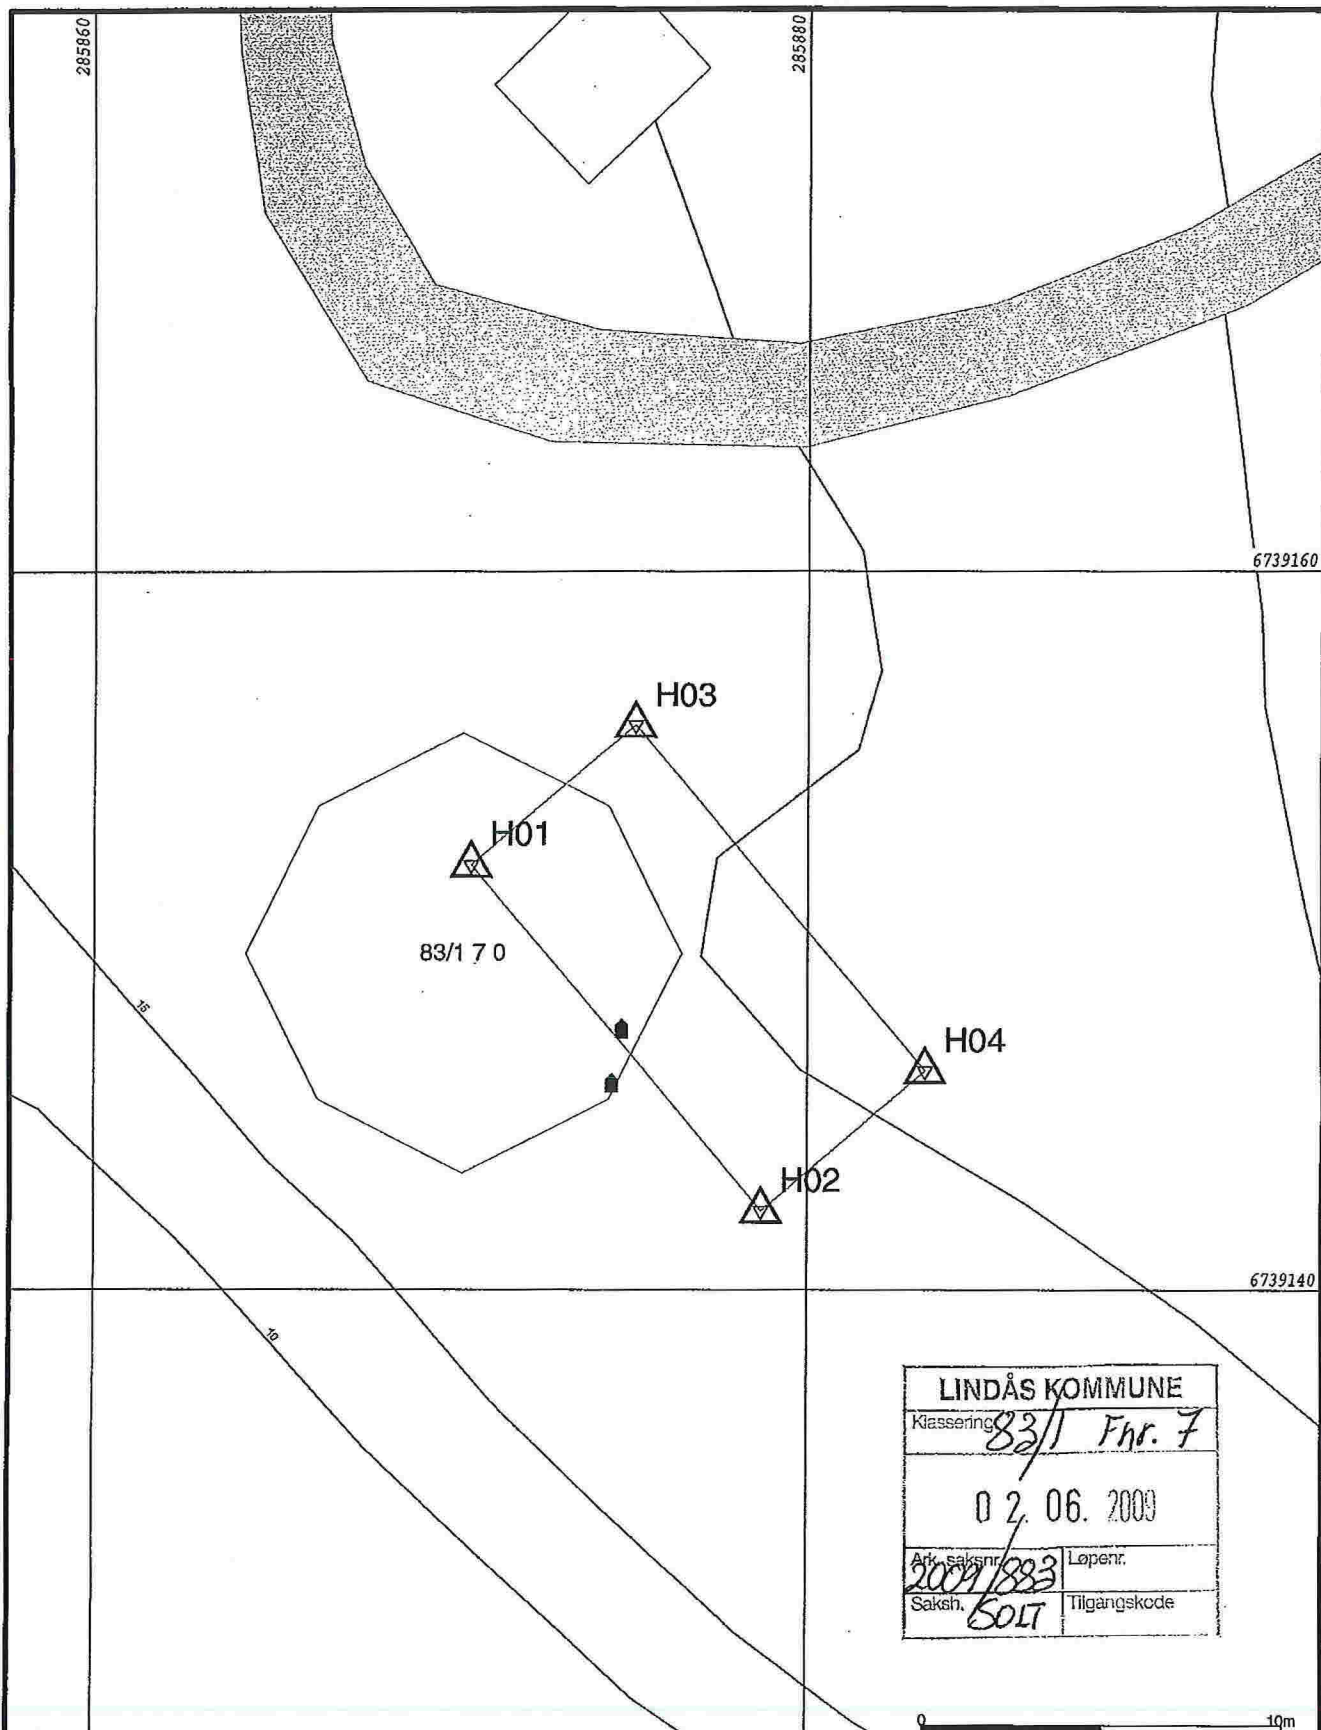

LINDÅS KOMMUNE	
Klassering <u>83/1 Fnr. 7</u>	
02.06.2009	
Ark. saksnr. <u>2009/883</u>	Løpenr.
Saksh. <u>SOLT</u>	Tilgangskode

- | | |
|------------------------|-----------------|
| — Målte Grenser | Større bustader |
| - Registrerte Grenser | Hytte/feriehús |
| Udefinert grense | Garasje/uthús |
| Terrengmålt grense | Industri/lager |
| Konstruert grensepunkt | Andre bygg |
| Bolig | |
| Bustad m/leilighet | |
| Våningshus | |

Beliggenhet og høyder må oppfattes som orienterende.



Lindås kommune
Geodata avdeling

Spjotøy

Dato: 2009.05.29

Sign: eir

Byggplassering Gnr. 83 Bnr. 1 Fnr. 7



Målestokk
1:200