

S-3

Vedlegg nr.  
C - 1

Nullstill


**Opplysninger gitt i nabovarsel** sendes kommunen sammen med søknaden

(Gjenpart av nabovarsel)

Pbl § 21-3

Tiltak på eiendommen:					
Gnr.	Bnr.	Festenr.	Seksjonsnr.	Eiendommens adresse	Postnr.   Poststed
215	19			Eidsnesvegen 91	5913   Eikangervåg
Eier/lester			Kommune		
Lars Ludvig Eidsnes/ Merete Eidsnes			Lindås		

Det varsles herved om					
<input type="checkbox"/> Nybygg	<input type="checkbox"/> Anlegg	<input checked="" type="checkbox"/> Endring av fasade	<input type="checkbox"/> Riving		
<input type="checkbox"/> Påbygg/tilbygg	<input type="checkbox"/> Skilt/reklame	<input type="checkbox"/> Innhegning mot veg	<input type="checkbox"/> Bruksendring		
<input type="checkbox"/> Midlertidig bygning, konstruksjon eller anlegg	<input type="checkbox"/> Antennesystem	<input type="checkbox"/> Oppretting/ending av matrikkelenhet (eiendomsdeling) eller bortfeste	<input type="checkbox"/> Annet		

Dispensasjon etter plan- og bygningsloven kapittel 19					
<input type="checkbox"/> Plan- og bygningsloven med forskrifter	<input type="checkbox"/> Kommunale vedtekter	<input type="checkbox"/> Arealplaner	<input type="checkbox"/> Vegloven	Vedlegg nr. B -	

Arealdisponering		
Sett kryss for gjeldende plan		
<input checked="" type="checkbox"/> Arealdel av kommuneplan	<input type="checkbox"/> Reguleringsplan	<input type="checkbox"/> Bebyggelsesplan
Navn på plan		

Beskriv nærmere hva nabovarslet gjelder
1 Utvendig trapp og ekstra vindu i garasje. 2. Utvendig trapp og eksta vinkel terrasse på hus. 3. Justere takvinkel på hus fra 50 til 45 for å få huset likt med garasje/ vindusplassering loft/ juster kjellervegg 4. Eksisterende inngangsparti reduseres, for ikke å ta sikt, ikke revet. 5 Justere vegg kjeller
Vedlegg nr. Q -

Spørsmål vedrørende nabovarsel rettes til			
Foretak/tiltakhaver			
Lars Ludvig Eidsnes			
Kontaktperson, navn	E-post	Telefon	Mobil
Lars Ludvig	7eidsnes@gmail.com		97010408
Søknaden kan ses på hjemmeside: (ikke obligatorisk):			

Merknader sendes til	
Eventuelle merknader skal være mottatt innen 2 uker etter at dette varsel er sendt. Ansvarlig søker/tiltakhaver skal sammen med søknad sende innkomne merknader og redegjøre for ev. endringer.	
Navn	Postadresse
Lars Ludvig Eidsnes	Vestre Håbakken 11
Postnr.   Poststed	E-post
4345   Bryne	7eidsnes@gmail.com

Følgende vedlegg er sendt med nabovarselet			
Beskrivelse av vedlegg	Gruppe	Nr. fra - til	Ikke relevant
Dispensasjonssøknad/vedtak	B	-	<input checked="" type="checkbox"/>
Situasjonsplan	D	1 - 1	<input type="checkbox"/>
Tegninger snitt, fasade	E	2 - 3	<input type="checkbox"/>
Andre vedlegg	Q	-	<input checked="" type="checkbox"/>

Underskrift		
Tilsvarende opplysninger med vedlegg er sendt i nabovarsel til berørte naboer og gjenboere. Mottagere av nabovarsel fremgår av kvittering for nabovarsel.		
Sted	Dato	Underskrift ansvarlig søker eller tiltakshaver
Bryne	17.04.2018	Lars Ludvig Eidsnes
		Gjentas med blokkbokstaver
		Lars Ludvig Eidsnes





**Kvittering for nabovarsel** sendes kommunen sammen med søknaden

Nabovarsel kan enten sendes som rekommandert sending, overleveres personlig mot kvittering eller sendes på e-post mot kvittering. Med kvittering for mottatt e-post menes en e-post fra nabo/gjenboer som bekrefter å ha mottatt nabovarslet. Ved personlig overlevering vil signatur gjelde som bekreftelse på at varslert er mottatt. Det kan også signeres på at man gir samtykke til tiltaket.

Tiltaket gjelder							
Eiendom/ byggsted	Gnr.	Bnr.	Festnr.	Seksjonsnr.	Bygningsnr.	Bolignr.	Kommune
	215 19						
Adresse				Postnr.	Poststed		
Eidsnesvegen 91				5913	Eikanger våg		

Følgende naboer har mottatt eller fått rek. sending av vedlagte nabovarsel med tilhørende vedlegg:

Nabo-/gjenboerelendom				Eier/fester av nabo-/gjenboerelendom			
Gnr.	Bnr.	Festnr.	Seksjonsnr.	Eiers/festers navn	Dato sendt e-post		
215	2			Egil Magrar Eidsnes			
Adresse				Adresse			
Eidsnesvegen 107				Eidsnesvegen 107			
Postnr.				Poststed			
5913 Eikanger våg				5913 Eikanger våg			
Personlig kvittering for		Dato	Sign.	Personlig kvittering for		Dato	Sign.
<input checked="" type="checkbox"/> mottatt varsel		30/30	Egil Eidsnes	<input checked="" type="checkbox"/> samtykke til tiltaket		30/30	Egil Eidsnes

Nabo-/gjenboerelendom				Eier/fester av nabo-/gjenboerelendom			
Gnr.	Bnr.	Festnr.	Seksjonsnr.	Eiers/festers navn	Dato sendt e-post		
215	5			John Ivar Eidsnes			
Adresse				Adresse			
Eidsnesvegen 96				Eidsnesvegen 96			
Postnr.				Poststed			
5913 Eikanger våg				5913 Eikanger våg			
Personlig kvittering for		Dato	Sign.	Personlig kvittering for		Dato	Sign.
<input checked="" type="checkbox"/> mottatt varsel		6/4-18	John Ivar Eidsnes	<input checked="" type="checkbox"/> samtykke til tiltaket		6/4-18	John Ivar Eidsnes

Nabo-/gjenboerelendom				Eier/fester av nabo-/gjenboerelendom			
Gnr.	Bnr.	Festnr.	Seksjonsnr.	Eiers/festers navn	Dato sendt e-post		
Adresse				Adresse			
Postnr.				Poststed			
Personlig kvittering for		Dato	Sign.	Personlig kvittering for		Dato	Sign.
<input type="checkbox"/> mottatt varsel				<input type="checkbox"/> samtykke til tiltaket			

Nabo-/gjenboerelendom				Eier/fester av nabo-/gjenboerelendom			
Gnr.	Bnr.	Festnr.	Seksjonsnr.	Eiers/festers navn	Dato sendt e-post		
Adresse				Adresse			
Postnr.				Poststed			
Personlig kvittering for		Dato	Sign.	Personlig kvittering for		Dato	Sign.
<input type="checkbox"/> mottatt varsel				<input type="checkbox"/> samtykke til tiltaket			

Nabo-/gjenboerelendom				Eier/fester av nabo-/gjenboerelendom			
Gnr.	Bnr.	Festnr.	Seksjonsnr.	Eiers/festers navn	Dato sendt e-post		
Adresse				Adresse			
Postnr.				Poststed			
Personlig kvittering for		Dato	Sign.	Personlig kvittering for		Dato	Sign.
<input type="checkbox"/> mottatt varsel				<input type="checkbox"/> samtykke til tiltaket			

Det er per dags dato innlevert rekommandert sending til ovennevnte adressater.

Samtall sendinger: \_\_\_\_\_ Sign. \_\_\_\_\_



Google

in:sent

Gmail

Klikk her

Flytt til inn

SKRIV NY

Innbøks (411)  
Med stjerne  
Viktig  
Sendt e-post  
Utkast (69)

Kategorier  
epost  
Notes  
Personlig  
Reiser  
Mer

Lars Ludvig +



Ingen Hangouts-kontakter  
[Finn noen](#)

nabovarsel Innboks x

Lars Ludvig Eidsnes

Lars Ludvig Eidsnes <7eidsnes@gmail.com>  
til firmapost-vest

Nabovarsel fra Eidsnesvegen 91 5913 Eikangervåg.



Klikk her for å svare eller videresende

S. 6

Google

Gmail

SKRIV NY

- Innboks (411)
- Med stjerne
- Viktig
- Sendt e-post
- Utkast (69)
- Kategorier
- epost
- Notes
- Personlig
- Reiser
- Mer

Lars Ludvig



Ingen Hangouts-kontakter  
[Finn noen](#)



Klikk her for å slå på varsler på

Takk for din e-post/Thank you for your inquiry Innboks x

**Firmapost-Vest**

til meg

Takk for at du kontakta oss E-posten vert send til ein sakshandsamar

E-postmottaket vårt er bemanna kvardagar frå klokka 0800 til 1530  
For vegmelding, ring 175 eller sjå våre nettsider [www.vegvesen.no](http://www.vegvesen.no)

Statens vegvesen  
[Firmapost-vest@vegvesen.no](mailto:Firmapost-vest@vegvesen.no)  
Telefon 22 07 30 00 (kl. 0800-1530)

Takk for din henvendelse. e-posten blir sendt saksbehandlar  
E-postmottaket vårt er bemannet hverdager fra klokken 0800 til 1530  
For vegmelding, ring 175 eller se våre nettsider [www.vegvesen.no](http://www.vegvesen.no)

Statens vegvesen  
[Firmapost-vest@vegvesen.no](mailto:Firmapost-vest@vegvesen.no)  
Telefon 22 07 30 00 (kl. 0800-1530)

Thank you for your inquiry.  
Your e-mail will be forwarded to an executive officer  
Our e-mail reception is open Monday to Friday between 8 a.m. and 3.30 p.m.  
For traffic conditions, call 175 or see our website [www.vegvesen.no](http://www.vegvesen.no)

Norwegian Public Roads Administration  
[Firmapost-vest@vegvesen.no](mailto:Firmapost-vest@vegvesen.no)  
Telephone: 22 07 30 00. International calls: + 47 22 07 30 00 (8 a.m. – 3.30 p.m.)

Klikk her for å svare eller videregjende



# Nabovarsel

sendes til berørte naboer og gjenboere

Ved riving skal kreditorer med pengeheftelser i eiendommen varsles, pbl § 21-3

S.7

(sendt som epost)

til statens vegvesen)

Nullstill



Til (nabo/gjenboer)  
Statens vegvesen  
firmapost-vest@vegvesen.no

Tiltak på eiendommen:			
Gnr.	Bnr.	Festenr.	Seksjonsnr.
215	19		
Eiendommens adresse			
Eidsnesvegen 91			
Postnr.	Poststed		
5913	Eikangervåg		
Kommune			
Lindås			
Eier/fester			
Lars Ludvig Eidsnes / Merete Eidsnes			

Som eier/fester av:			
Gnr.	Bnr.	Festenr.	Seksjonsnr.
Eiendommens adresse			
Fylkesveg 393			

Det varsles herved om			
<input type="checkbox"/> Nybygg	<input type="checkbox"/> Anlegg	<input checked="" type="checkbox"/> Endring av fasade	<input type="checkbox"/> Riving
<input type="checkbox"/> Påbygg/tilbygg	<input type="checkbox"/> Skilt/reklame	<input type="checkbox"/> Innhegning mot veg	<input type="checkbox"/> Bruksendring
<input type="checkbox"/> Midlertidig bygning, konstruksjon eller anlegg	<input type="checkbox"/> Antennesystem	<input type="checkbox"/> Oppretting/ending av matrikkelenhet (eiendomsdeling) eller bortfeste	<input type="checkbox"/> Annet
Dispensasjon etter plan- og bygningsloven kapittel 19			
<input type="checkbox"/> Plan- og bygningsloven med forskrifter	<input type="checkbox"/> Kommunale vedtekter	<input type="checkbox"/> Arealplaner	<input type="checkbox"/> Vegloven
			Vedlegg nr. B -

Arealdisponering			
Sett kryss for gjeldende plan			
<input checked="" type="checkbox"/> Arealdel av kommuneplan	<input type="checkbox"/> Reguleringsplan	<input type="checkbox"/> Bebyggelsesplan	
Navn på plan			

Beskriv nærmere hva nabovarslet gjelder	
1 Utvendig trapp og ekstra vindu i garasje. 2. Utvendig trapp og eksta vinkel terrasse på hus. 3. Justere takvinkel på hus fra 50 til 45 for å få huset likt med garasje/ vindusplassering loft/ juster kjellervegg 4.Eksisterende inngangsparti reduseres , for ikke å ta sikt, ikke revet.5 Justere vegg kjeller	
Vedlegg nr. Q -	


Spørsmål vedrørende nabovarsel rettes til			
Foretak/tiltakhaver Lars Ludvig Eidsnes			
Kontaktperson, navn Lars Ludvig Eidsnes	E-post 7eidsnes@gmail.com	Telefon	Mobil 97010408
Søknaden kan ses på hjemmeside: (ikke obligatorisk):			

Merknader sendes til	
Eventuelle merknader skal være mottatt innen 2 uker etter at dette varsel er sendt. Ansvarlig søker/tiltakhaver skal sammen med søknad sende innkomne merknader og redegjøre for ev. endringer.	
Navn Lars Ludvig Eidsnes	Postadresse Vestre Håbakken 11
Postnr.   Poststed 4345   Bryne	E-post 7eidsnes@gmail.com

Beskrivelse av vedlegg	Gruppe	Nr. fra - til	Ikke relevant
Dispensasjonssøknad/vedtak	B	-	<input checked="" type="checkbox"/>
Situasjonsplan	D	1 - 1	<input type="checkbox"/>
Tegninger snitt, fasade	E	2 - 3	<input type="checkbox"/>
Andre vedlegg	Q	-	<input checked="" type="checkbox"/>

Underskrift	
Sted Bryne	Dato 16.04.2018
Underskrift ansvarlig søker eller tiltakhaver Lars Ludvig Eidsnes	
Gjentas med blokkbokstaver Lars Ludvig Eidsnes	

Side 8

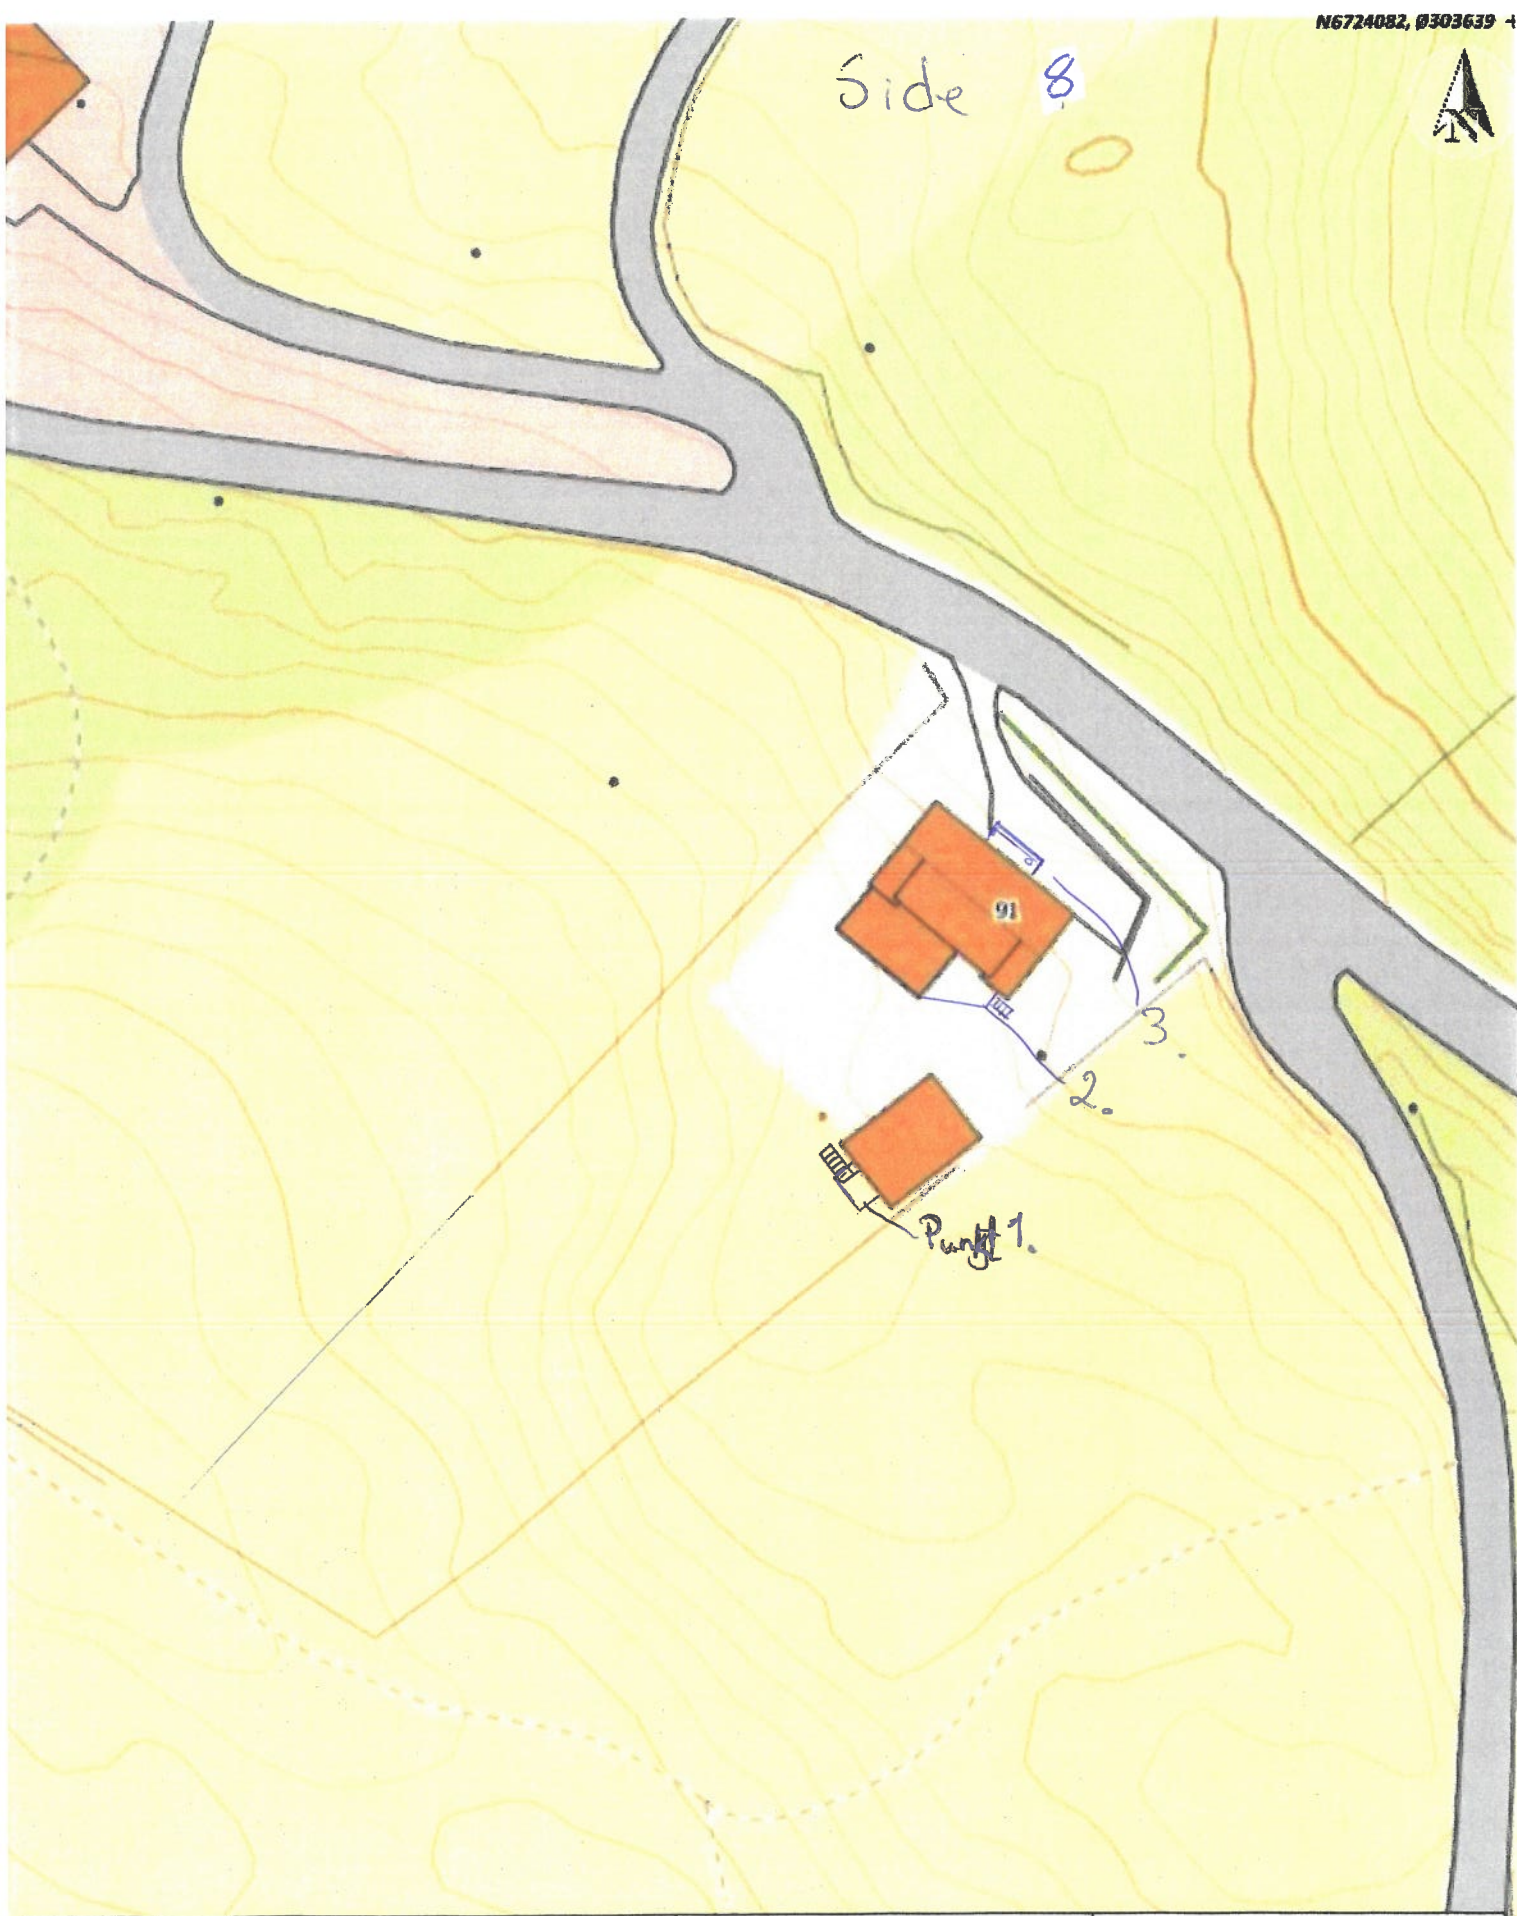

Situasjonskart -  
Eidsnessvegen 91



Dato: 10-04-2018  
Målestokk: 1:500  
15m