

Ø32mm pe vannledning


Tilkoblingspunkt vann, kobles til eksisterende bakkekrane.

Tilkoblingspunkt avløp, kobles til 110 mm eksisterende avstikk.

Ø110mm pp avløpsrør

4 meter fra hushjørne til senter kummeløkk over bakkekrane og stak/spyle gren


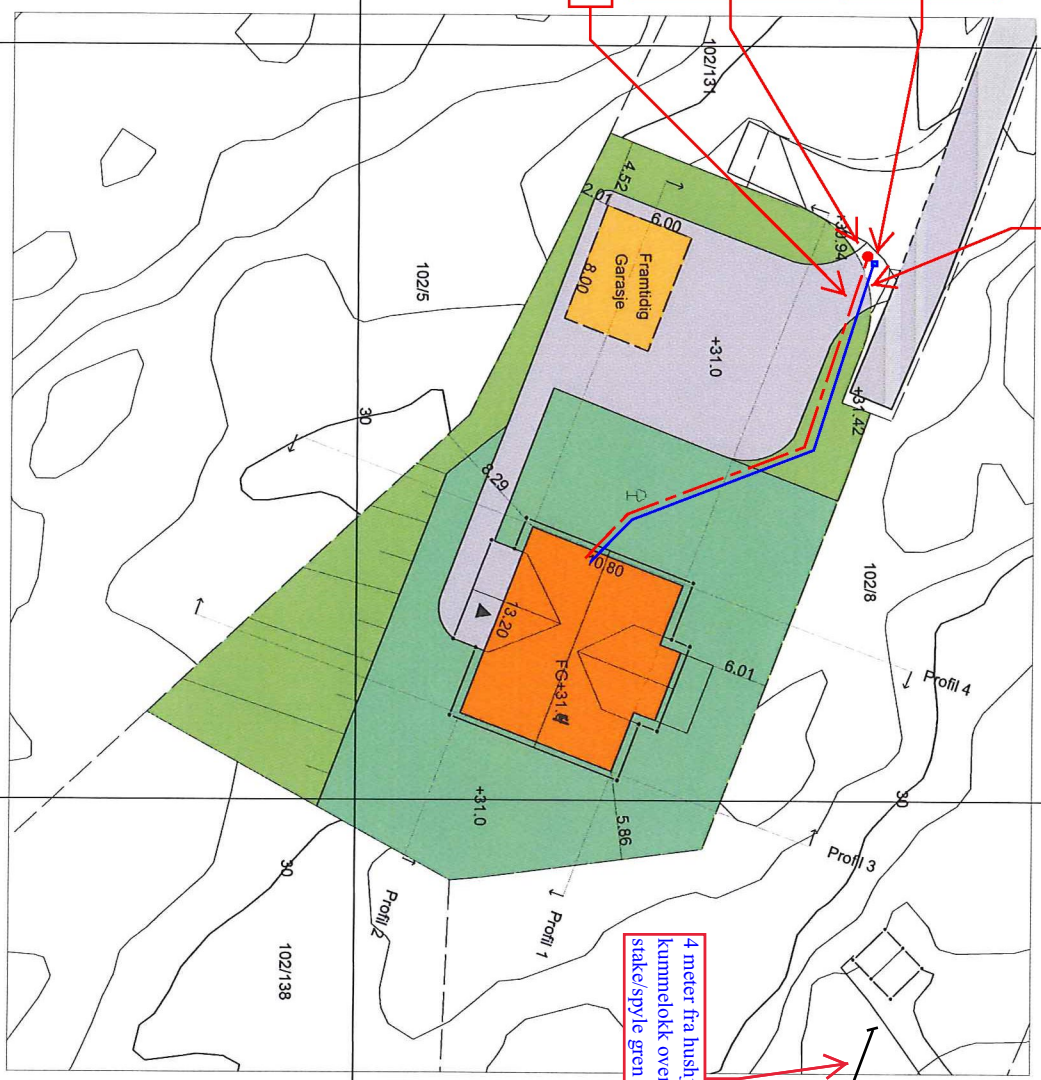

TOPP RINGRUE KØT 31.4.



Gbnr 102/132. Vabø
SITUASJONSPLAN
24.02.2017
Målestokk 1:500
Medaas Opmåling