


2

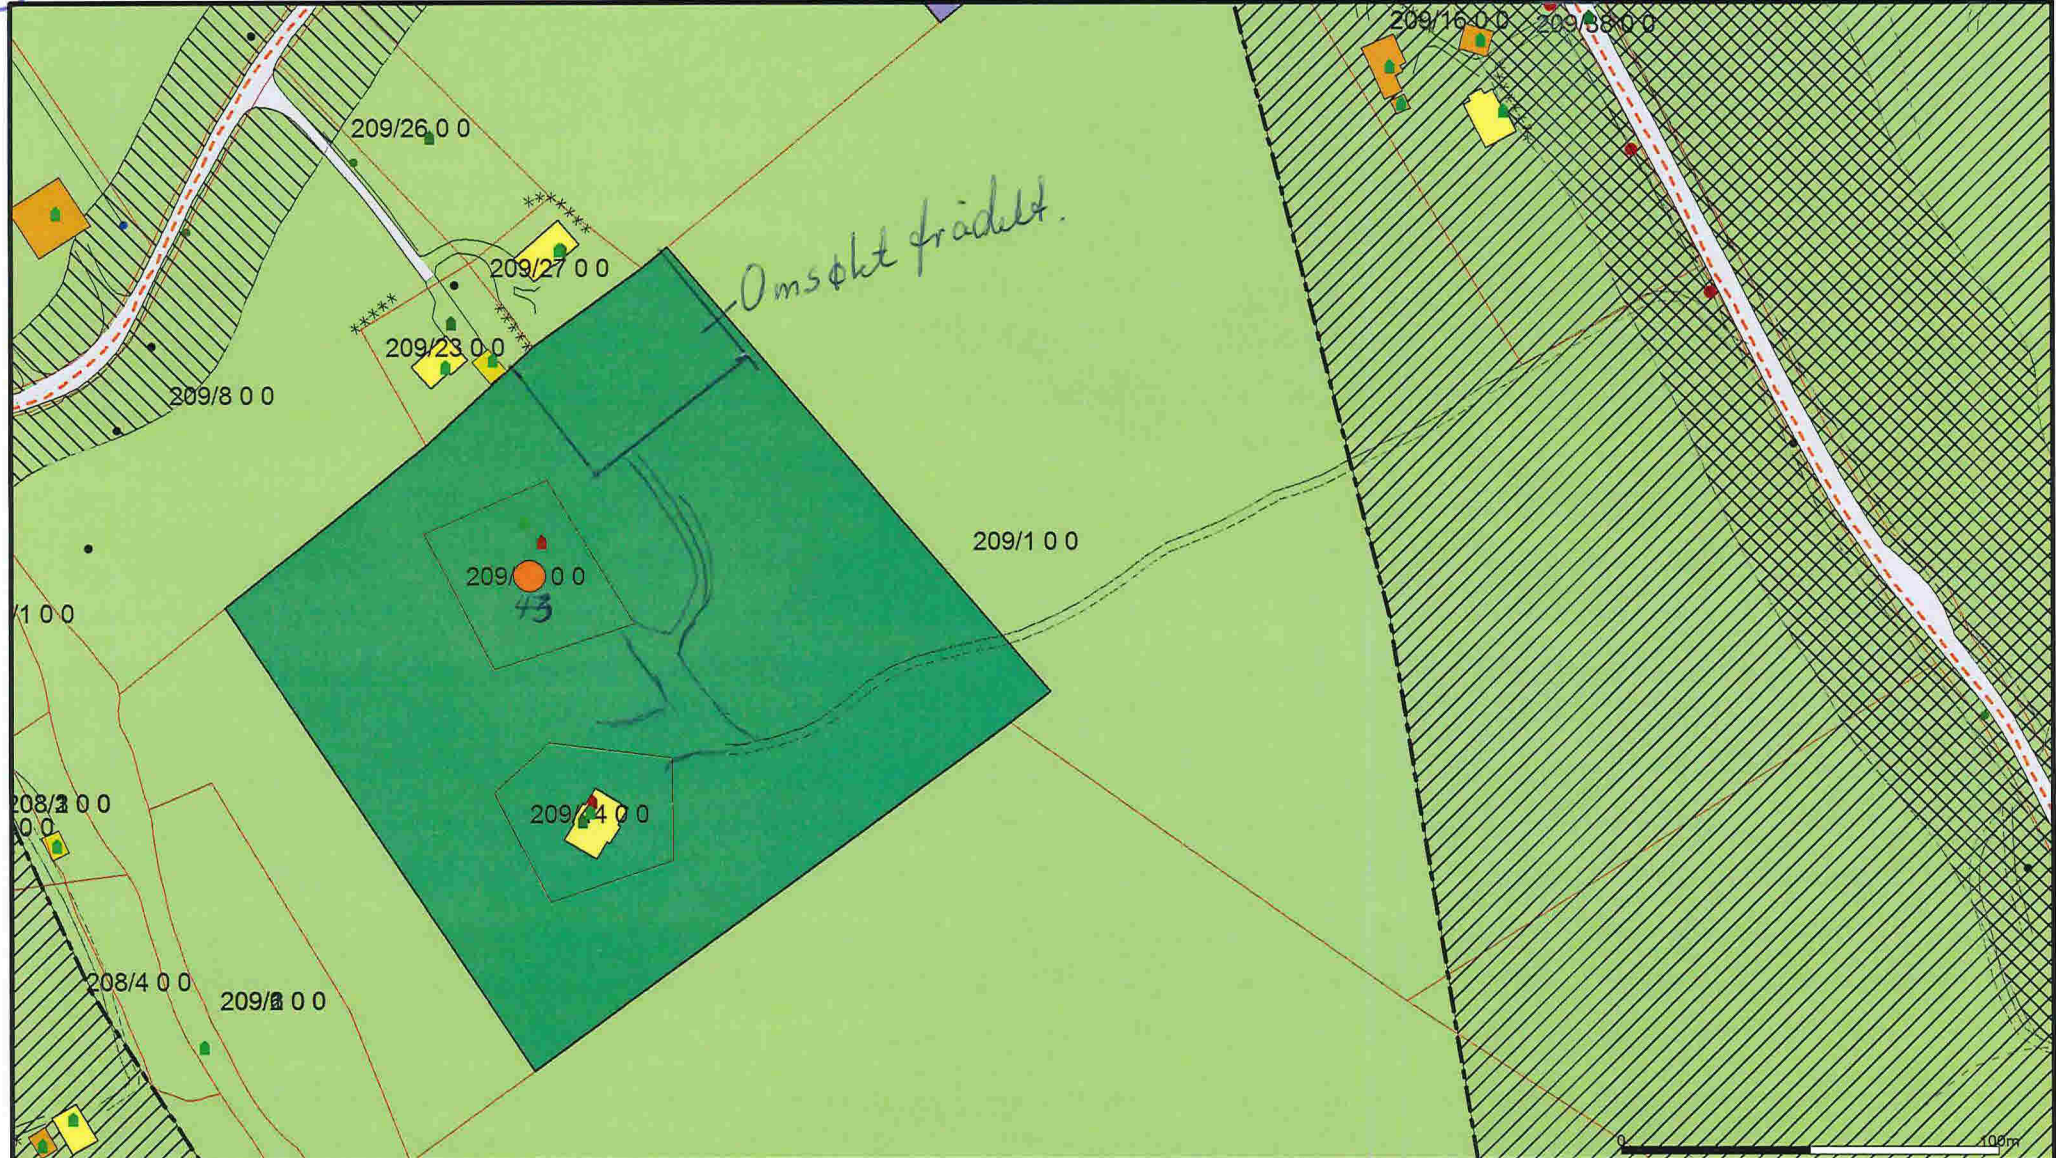

Bustadbygging	Idrettsanlegg	Friområde	Småbåthavn
Fritidsbustader	Andre typer nærmere angitt be	Skoleområde	Fiske
Semtrumsformål	Grav og urnelund	LNFR	Akvakultur
Off. privat tenesteyting	Komb bebyggelse og Næring	Spredt bustadbygging	Drikkevann
Fritids- og turistforemål	Veg	Spredt Fritidsbustder	Friluftsområde
Råstoffutnyting	Hamn	Spredt Næringsbygging	Kombinerte foremål i sjo og vassdrag med eller utan tilhoyrand
Næringsbebyggelse	Grønstruktur	Bruk og vern av sjo og vassdr	Skiltemarkering

Beliggenhet og høyder må oppfattes som orienterende.




Lindås kommune  
Geodata avdeling



Dato: 2014.06.24  
Sign: lini

Målestokk  
1:2000



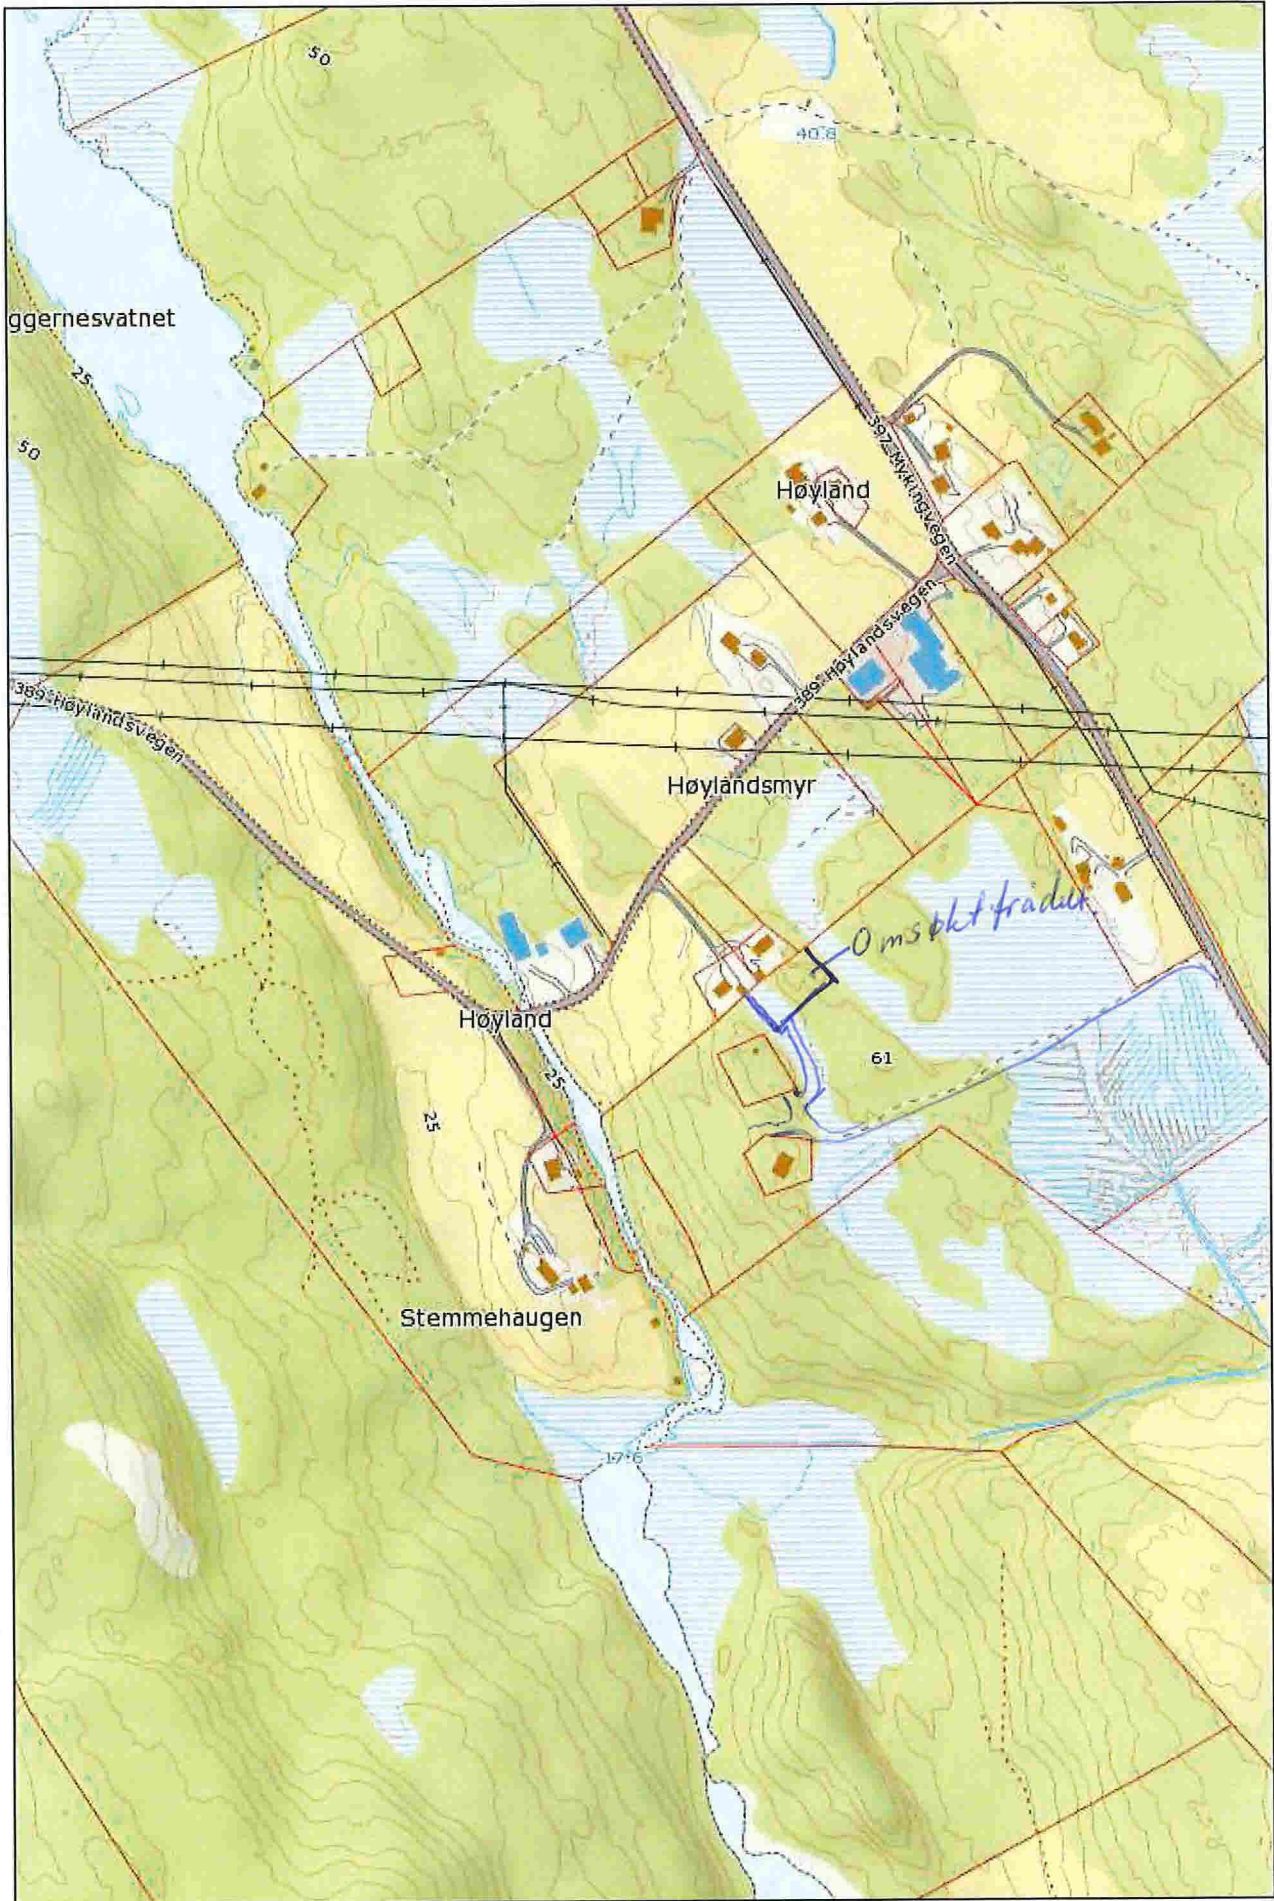

1:5000