



Statens vegvesen

Svein Valaker
Mykingvegen 253
5913 EIKANGERVÅG

Behandlande eining:
Region vest

Sakshandsamar/innvalsnr:
Turid Gråberg - 55516345

Vår referanse:
2011/172315-005

Dykkar referanse:

Vår dato:
11.04.2012

Løyve til å nytte avkjørsle for gnr. 209 bnr. 1 i Lindås kommune

Vi syner til førehandstilsegn datert 26.11.2011.

Med heimel i Veglova §§ 40-43 godkjenner vi avkjørsle fv. 397 hp 1 ved km 3,846 til eigedomen gnr. 209 bnr. 1 i Lindås kommune. Følgjande vilkår gjeld for godkjenninga:

1. Løyvet gjeld berre for den staden som er nemnt ovanfor, og i høve godkjent skisse.
2. Løyvet gjeld berre for bruk av avkjørsle til følgjande føremål:
Tilkomst til 3 bustadar.
3. Krav til frisikt 4 meter inn i avkjørsle skal vere minimum 100 meter til begge sider. Sikta fram og bakover på vegen ved avkjørsle må vere minimum 100. Det skal ikkje vere noko sikthindrane element over 0,5 m i planet mellom avkjørsle og fylkesvegen.
4. Svingradius minimum 4 meter og breidde i avkjørsle minimum 5 meter.
5. Brukar/eigar må til ei kvar tid halde avkjørsle i den stand det er sett krav til i vilkåra.

Avkjørsle kan no nyttast til bygging av bustadar på eigedomen. Søkjar har fått løyve til å justere avkjørsle slik at denne skal kunne nyttast av større bilar i ein anleggsperiode. Når anleggsperioden er over og seinast innan 3 år frå dags dato, må avkjørsle vere endeleg godkjent av Statens vegvesen

Plan og forvaltning Bergen
Med helsing

Odd Høydalsvik
senioringeniør


Turid Gråberg

Postadresse
Statens vegvesen
Region vest
Askedalen 4
6863 Leikanger

Telefon: 815 44 010
Telefaks: 57 65 59 86
firmapost-vest@vegvesen.no
Org.nr: 971032081

Kontoradresse
Spelhaugen 12
5147 FYLLINGSDALEN

Fakturaadresse
Statens vegvesen
Regnskap
Båtsfjordveien 18
9815 VADSØ
Telefon: 78 94 15 50

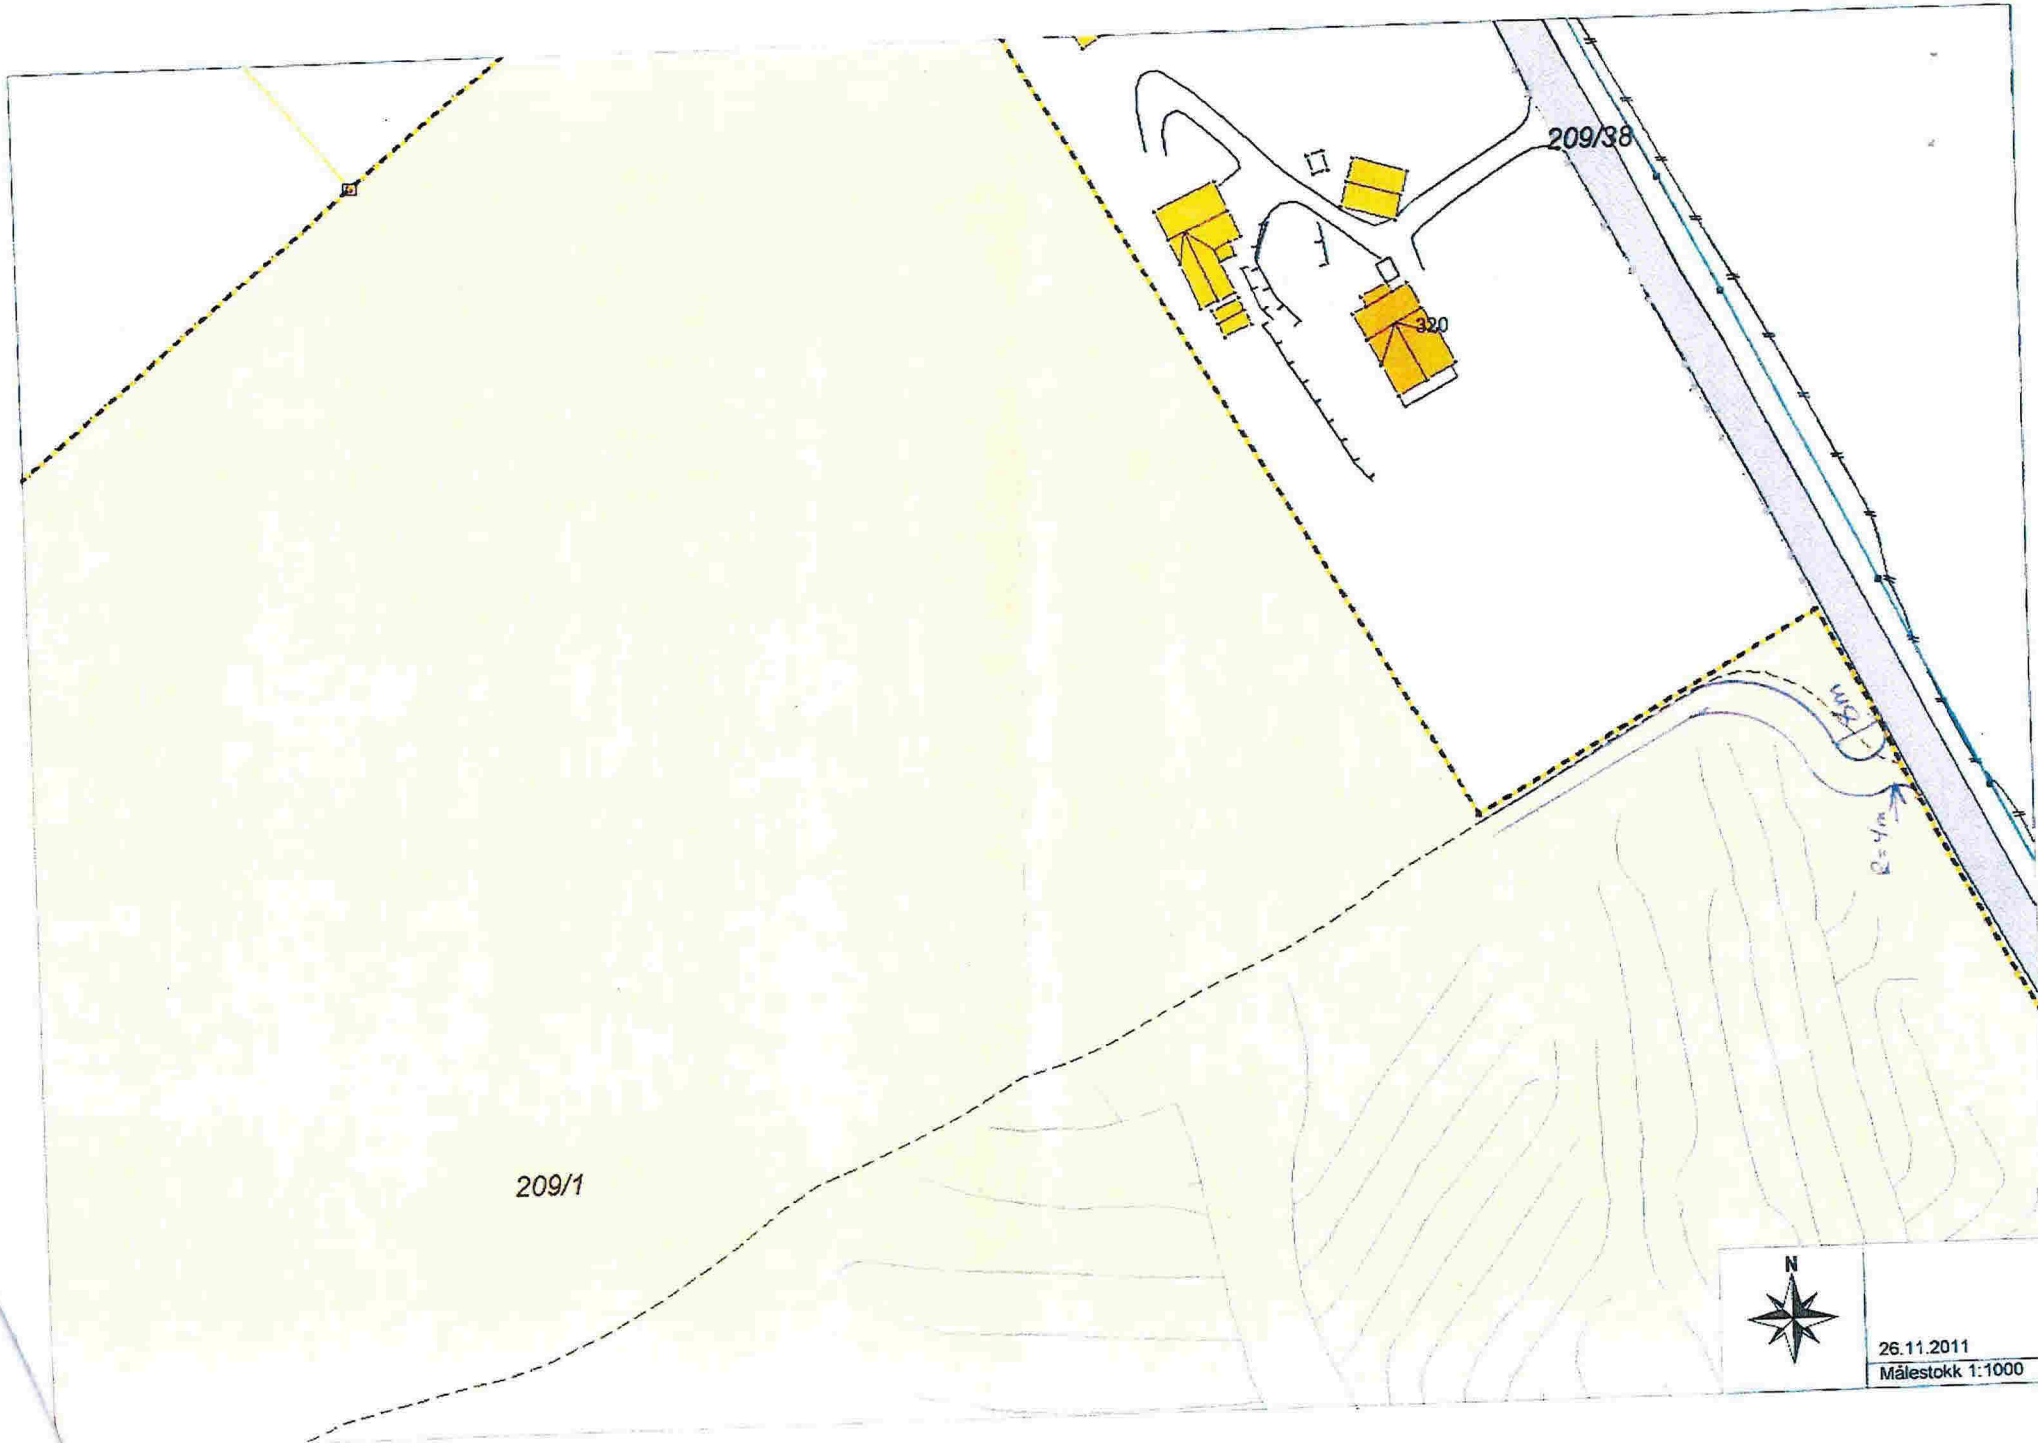

209/1

209/38

320



26.11.2011
Målestokk 1:1000