

- |                        |                 |
|------------------------|-----------------|
| Målte Grenser          | Våningshus      |
| Registrerte Grenser    | Større bustader |
| Udefinert grense       | Hytte/feriehus  |
| Terrengmålte grense    | Garasje/uthus   |
| Konstruert grensepunkt | Industri/lager  |
| Bolig                  | Andre bygg      |
| Bustad m/leilighet     |                 |
- Beliggenhet og høyder må oppfattes som orienterende.  
 Koordinatsystem: UTM(EUREF89) - SONE 32 (EPSG:32632)  
 Høydesystem: (EPSG:)



Grunnkart.


Lindås kommune  
Geodata avdeling



Dato: 2018.04.18  
Sign: SSO

G.nr. 174, b.nr. 24.


Målestokk  
1:500

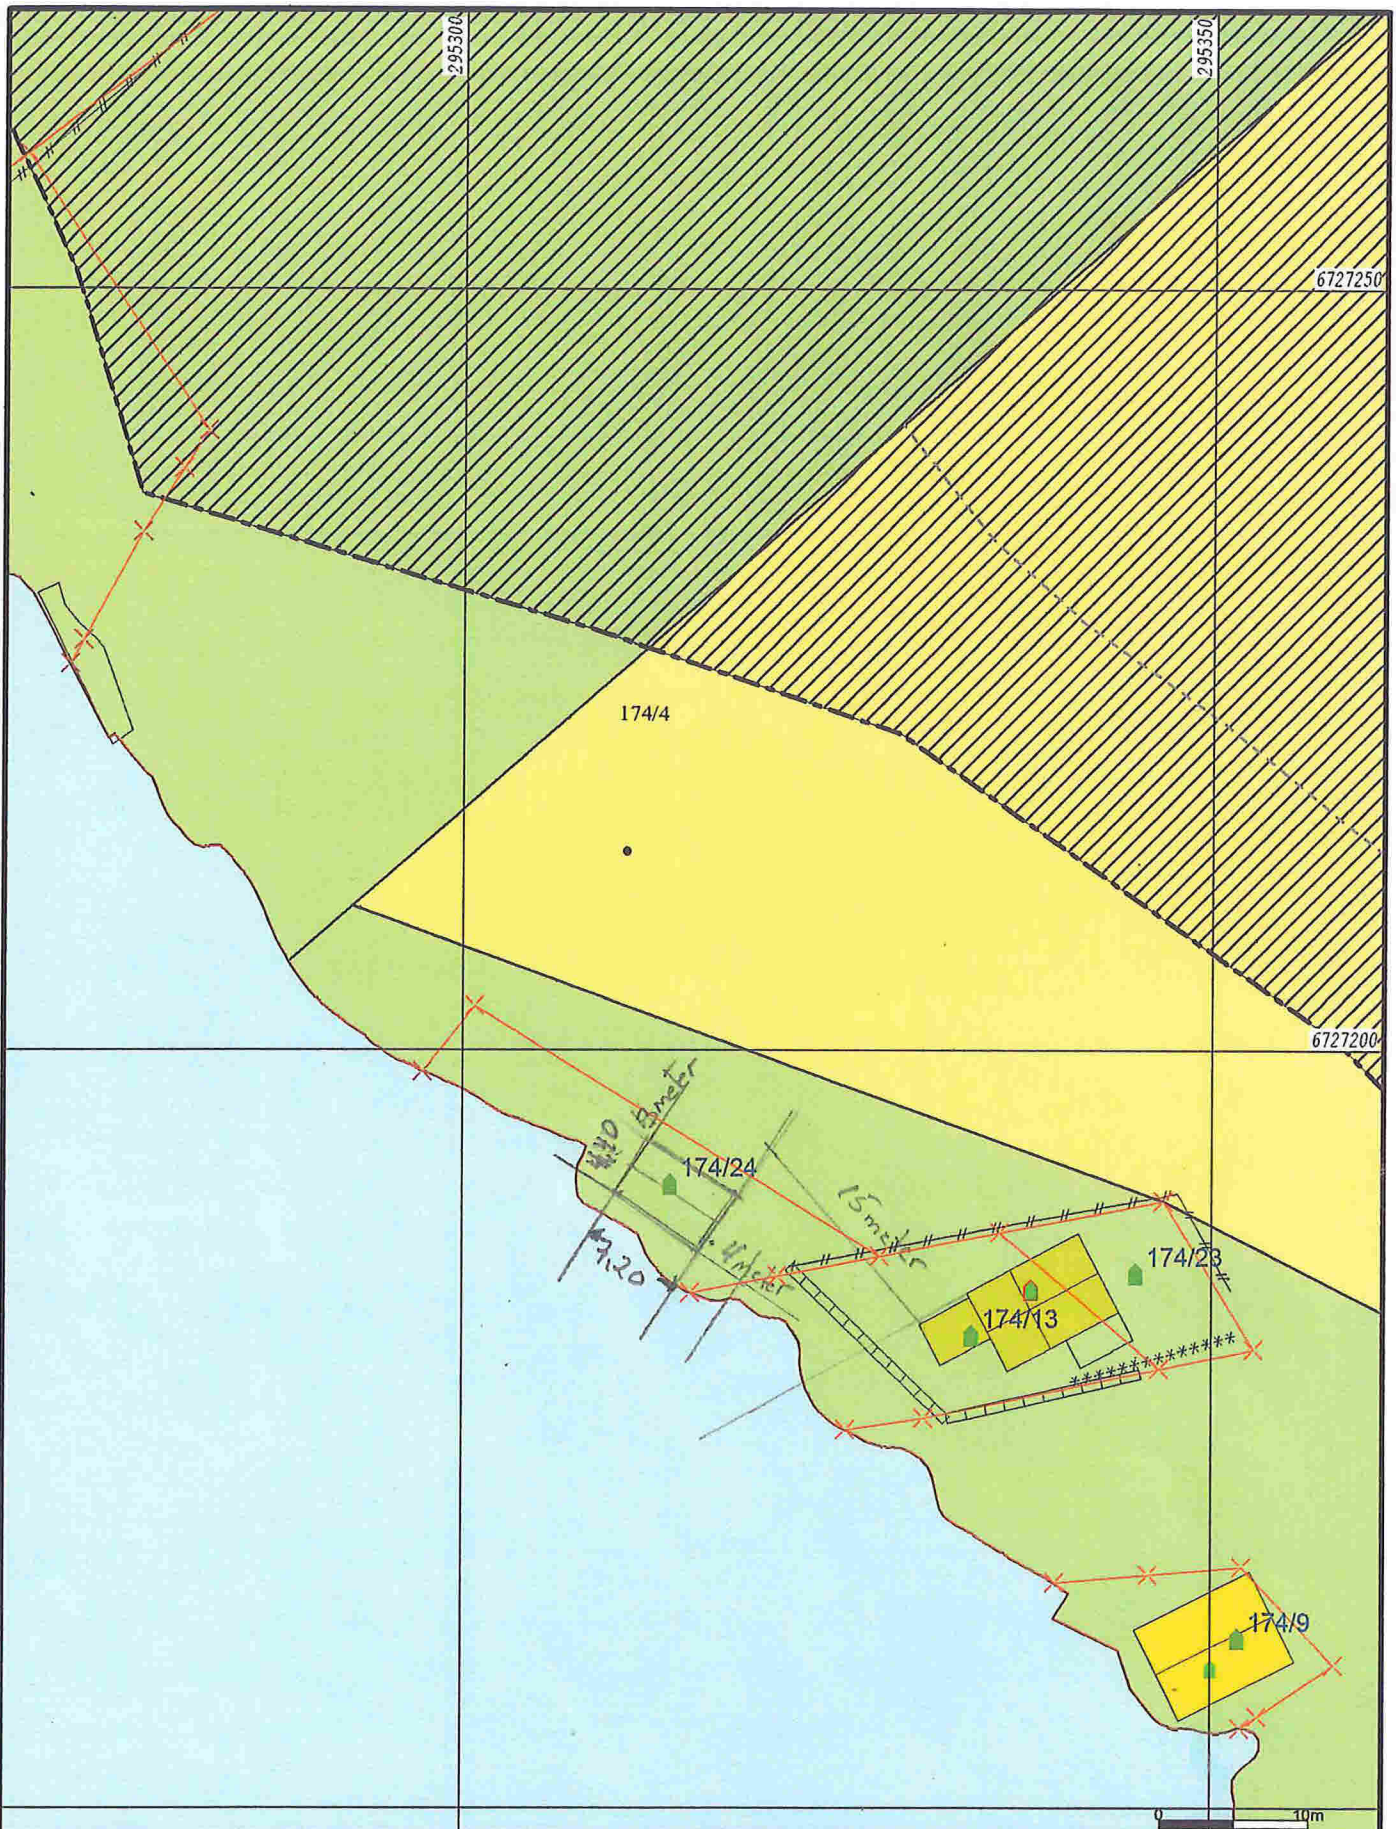

Bustadbygging	Idrettsanlegg	Friområde
Fritidsbustader	Andre typer nærmer angitt b	Ervervsområde
Semtrumsformål	Grav og urnelund	LNFR
Off. privat tenesteyting	Komb bebyggelse og Næring	Spredt bustadbyg
Fritids- og turistforemål	Veg	Spredt Fritidsbusi
Råstoffutnytting	Hamn	Spredt Næringsb;
Næringsbebyggelse	Grønstruktur	Bruk og vern av s



Lindås kommune  
Geodata avdeling  
Kommuneplan 2011 -2023.

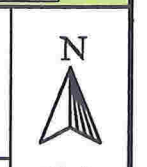


Belleggenhet og høyer må oppfattes som orienterende.  
Koordinatsystem: UTM(EUREF89) - SONE 32 (EPSG:32632)  
Høydssystem: (EPSG:)

Dato: 2018.04.18  
Sign: SBO

G.nr. 174, b.nr. 24.

Målestokk  
1:500

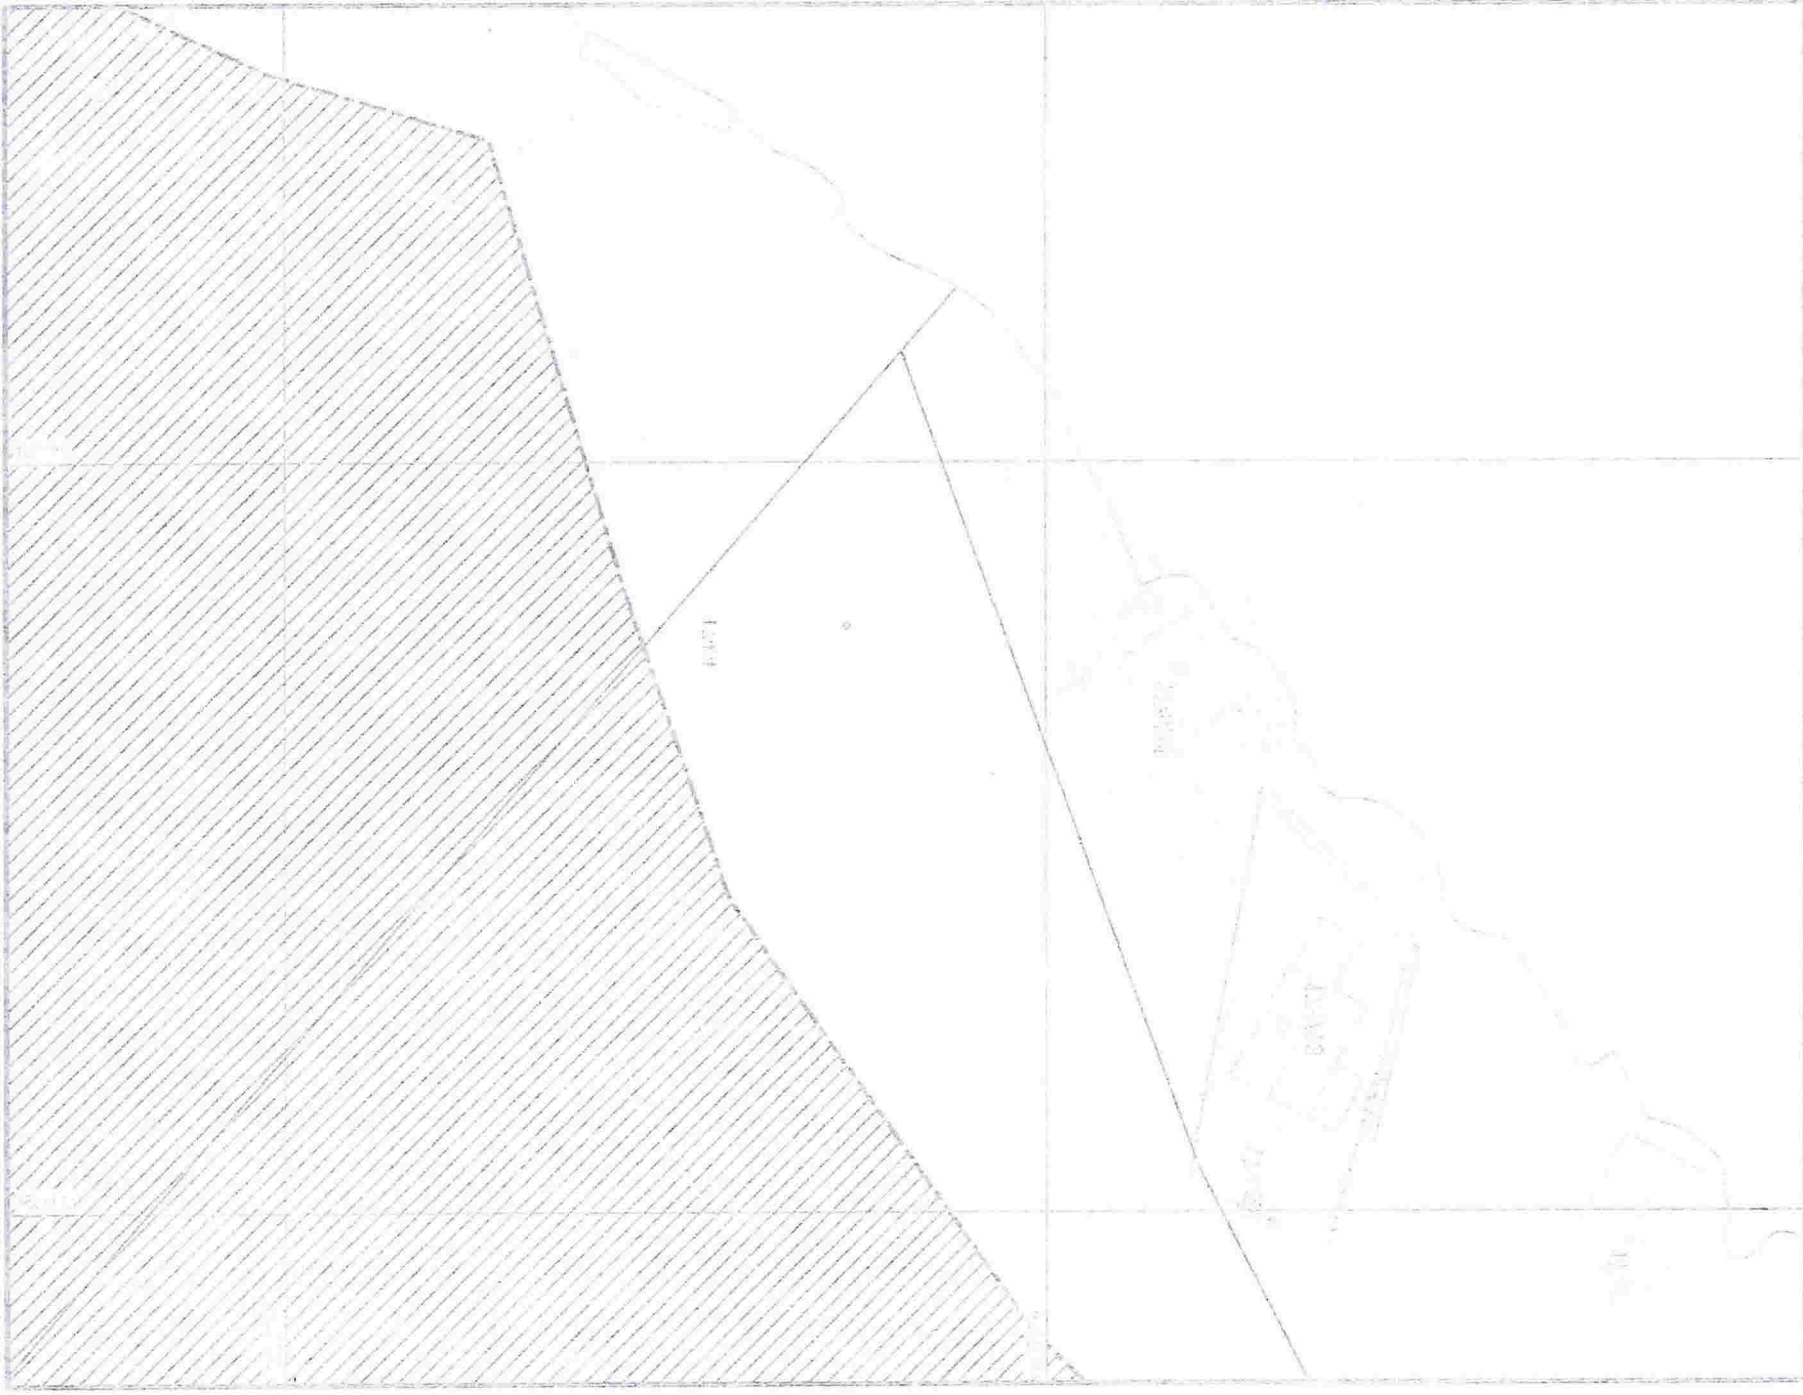

	1:200 0 100 200		15. 10. 1961		15. 10. 1961		15. 10. 1961		
