


Målestokk = 1:2000

Med etterhald om feil. Gjerre for privat bruk. Ikke godkjent til sitingskart i byggesaker. Visse eiendomsgranser er ikke rettsgyldige.

FORELØPIS SKISSE 2.3.2007
 KATRINE + FRØDE SÆTGE
 SUNDSEBØ
 LINDÅS KOMMUNE
 ARKITEKT METTE KYED THORSEN

Sundsbo

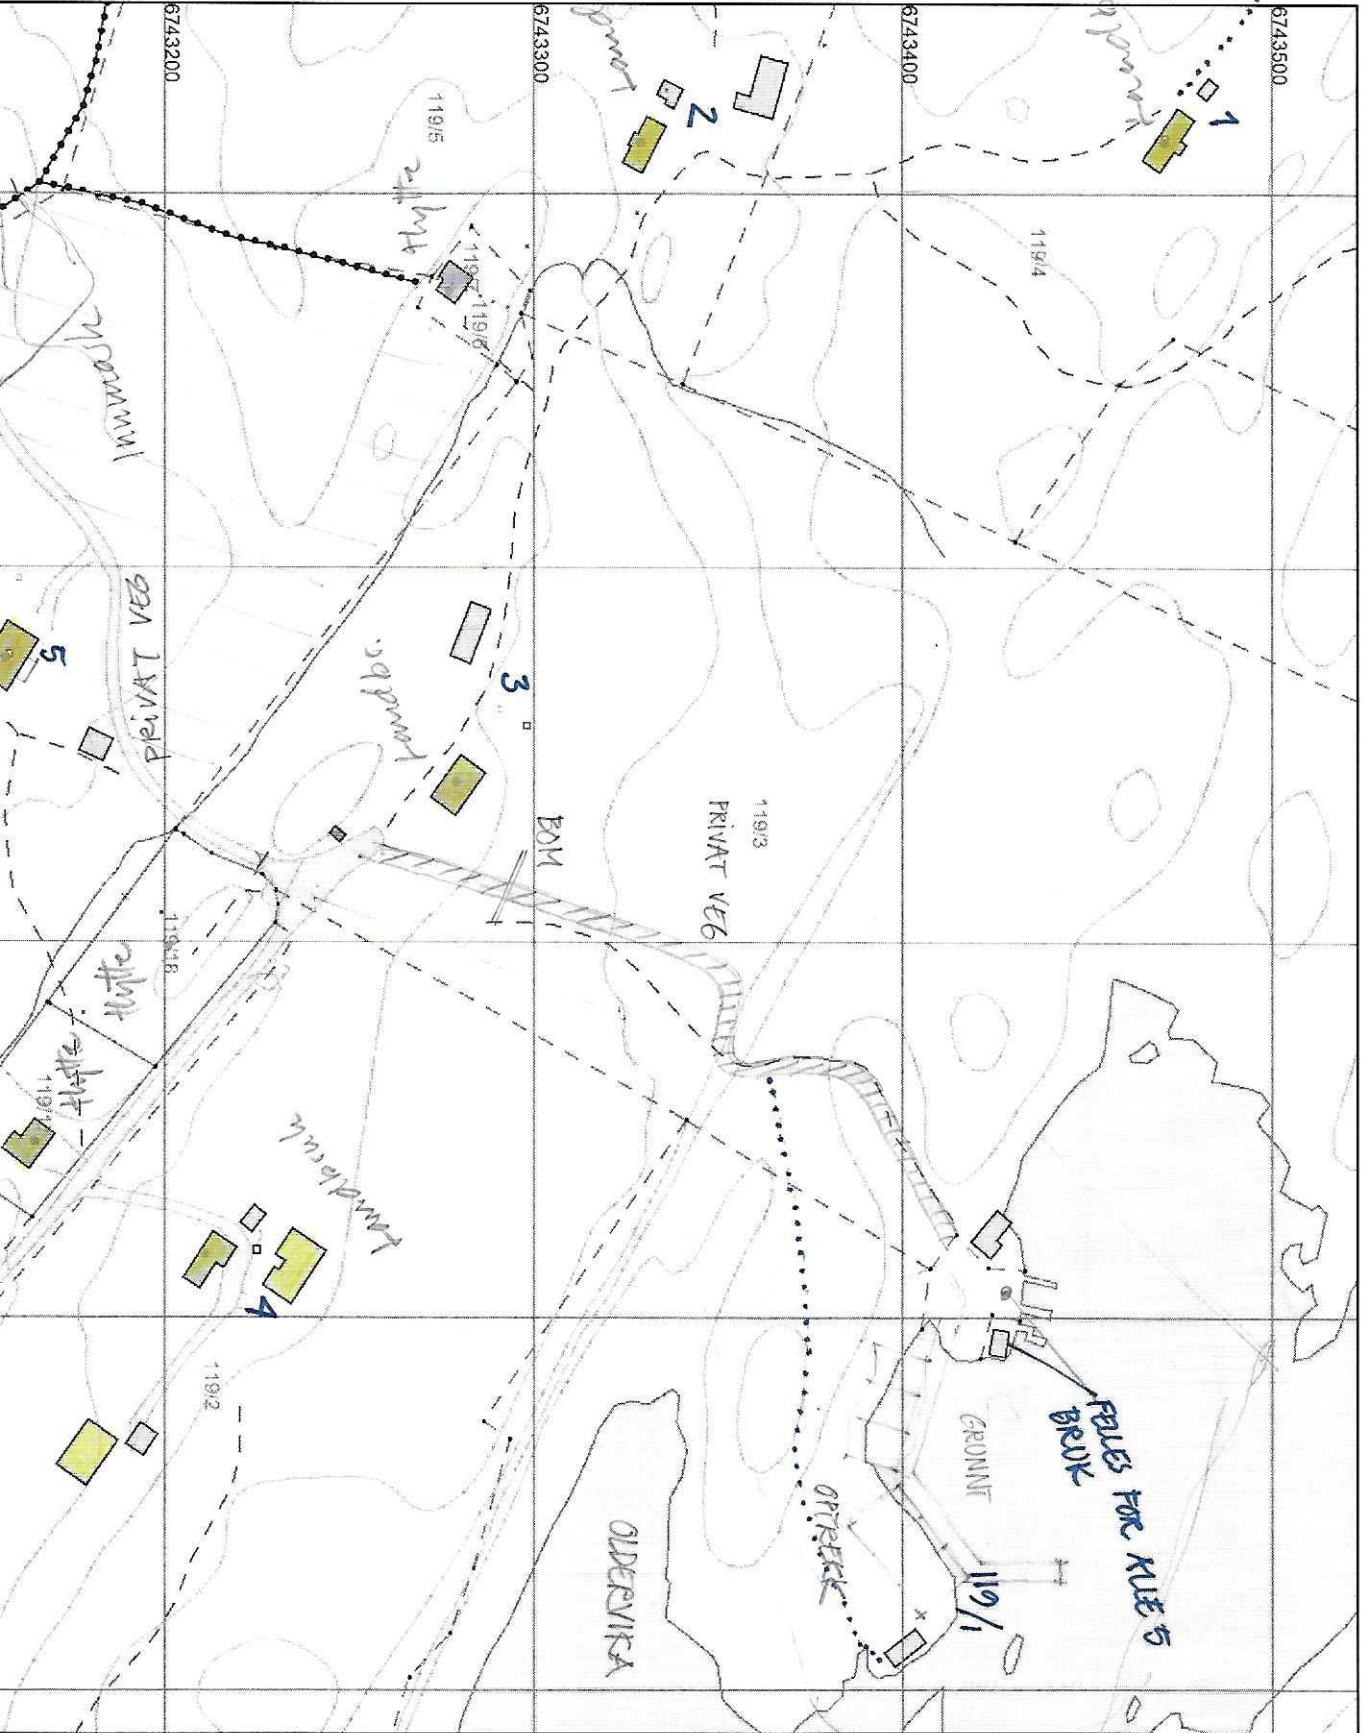

BUSTAD