

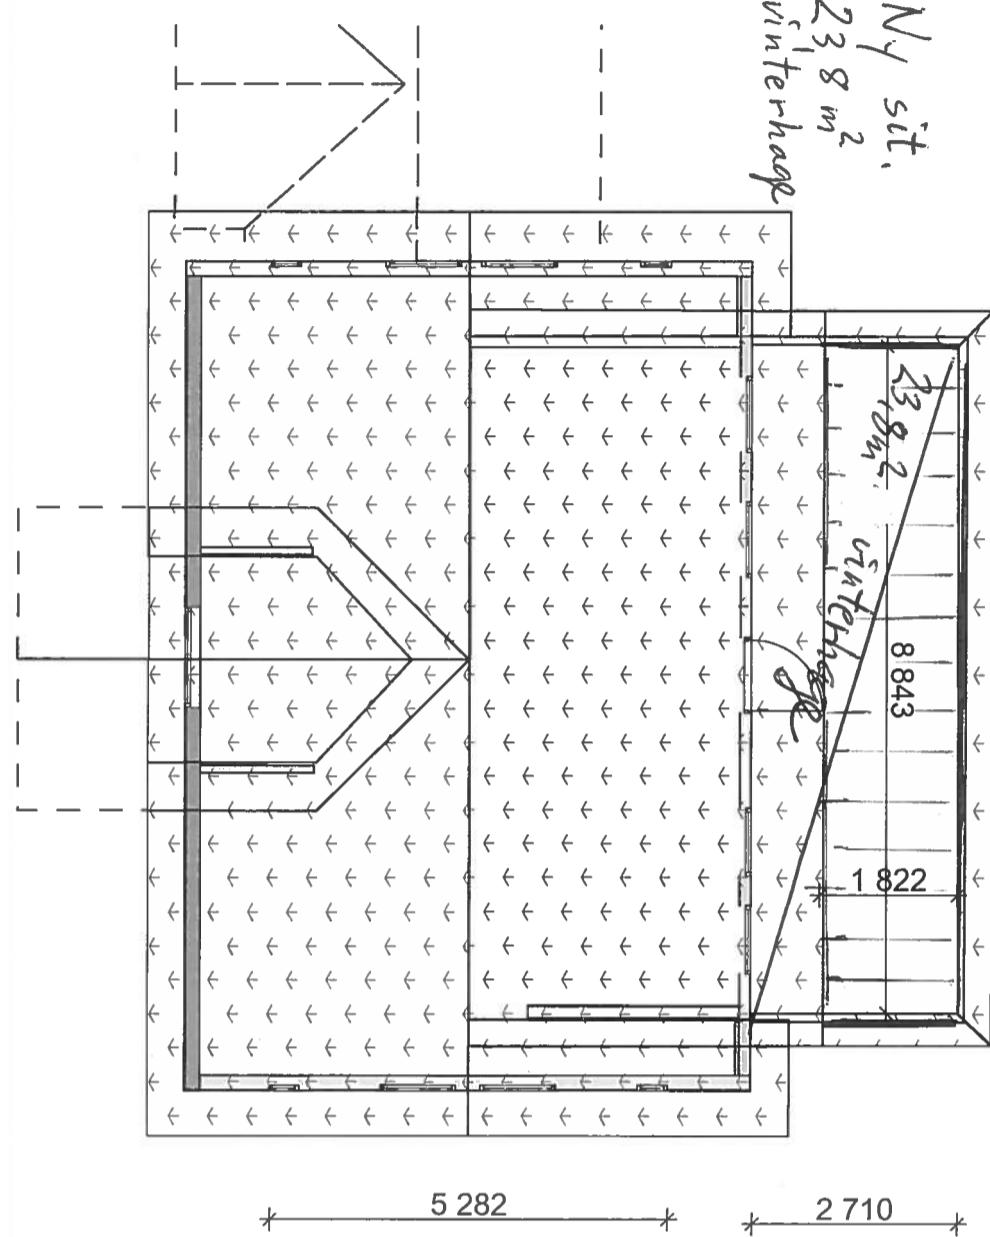
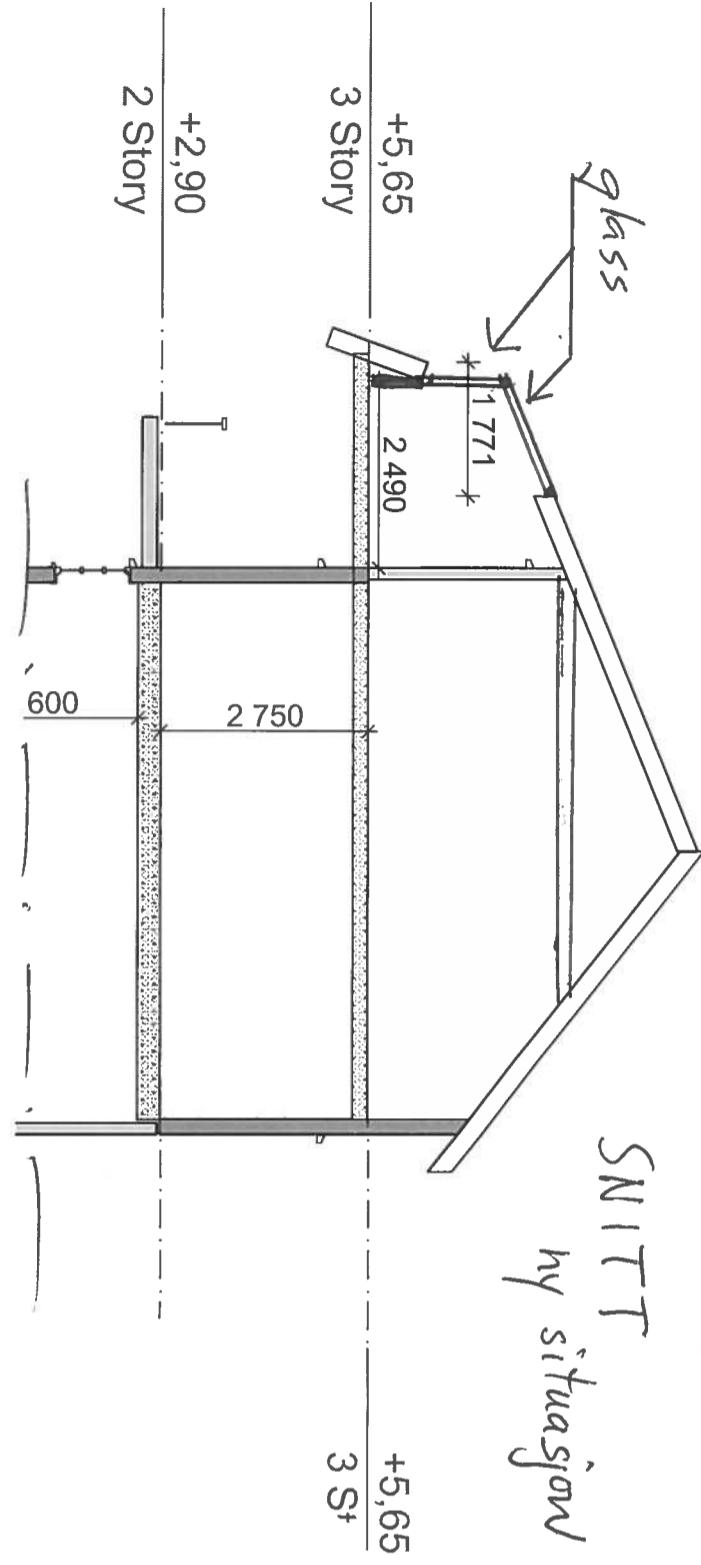
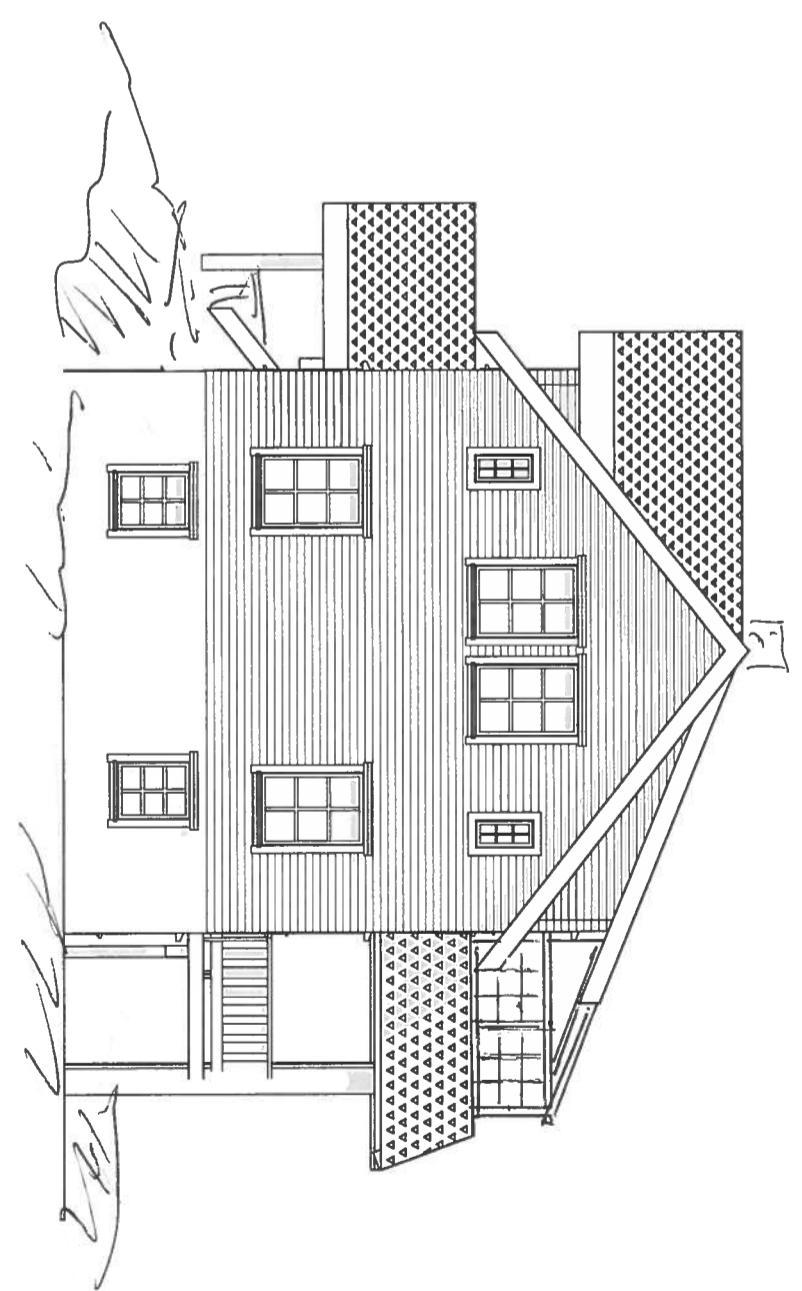


Prosjekt: Innglassing altan 2. etg Egil Magnar Eidsnes	PROSJEKTNR.: <b>2014 -5</b>
Tittel:	Dato 18.08.2014
Fam Eidsnes Våningshus gnr 215 bnr 2	Kontroll prosjekt.
Eidsnesvegen 107 5913 Eikangervåg	Sign. <input type="checkbox"/> Kontroll
Eks. Fasader	Finavn egil eidsnes glassveranda ny st. pin
Målestokk <b>1:100</b>	Kontroll utførende
Type tegning	Sign. <input type="checkbox"/> Kontroll
Tegningsnummer: #LayID	Ark. Lyder K Leithaug Beneskogen 3 B 5154 Bønes mobil 92013472

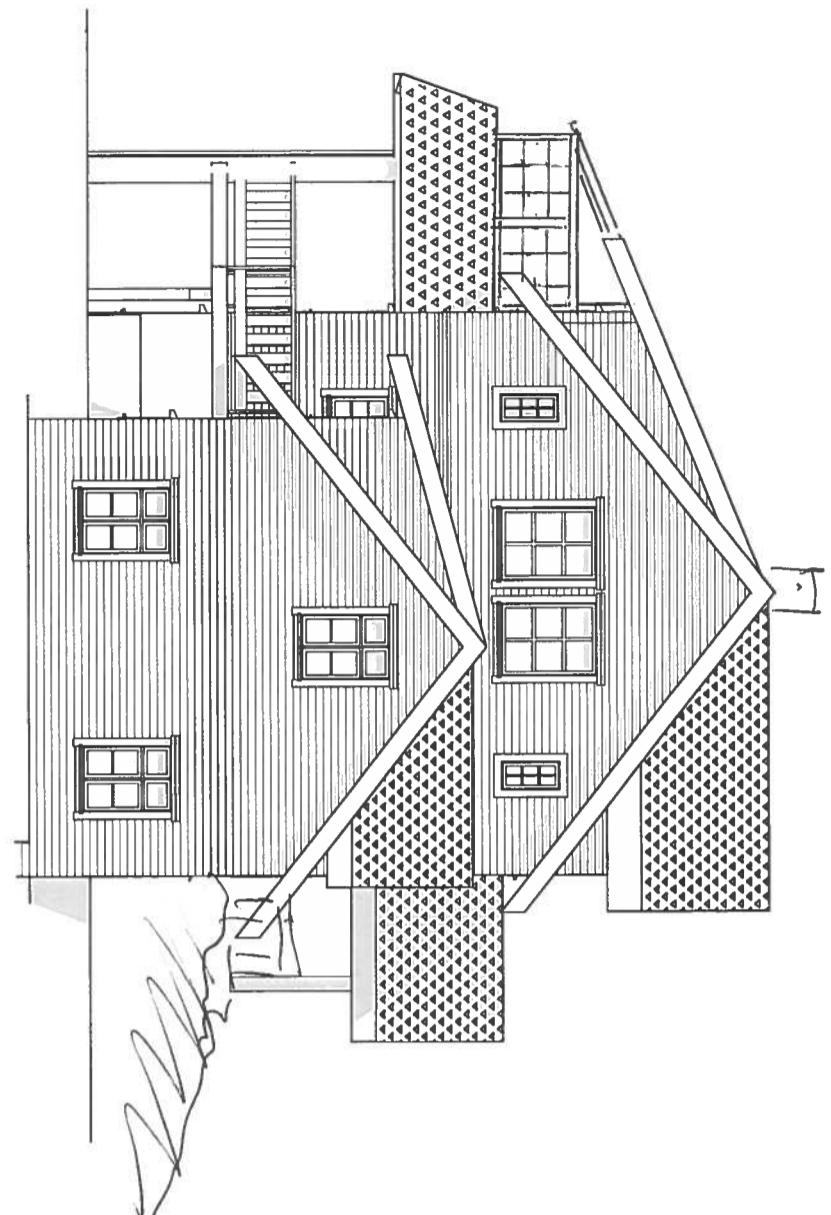

Tittel:	PROSJEKTNR.:
Fam Eidsnes Våningshus gnr 215 bnr 2 Eidsnesvegen 107 5913 Elkangervåg	2014 -5
Dato	
18.08.2014	
Kontroll prosjekt.	
Sign.	Kontroll
Filnavn	
egli.eidsnes glassveranda ny sit.pn	
Målestokk	
1:100	
Kontroll utførende	
Sign.	Kontroll
Type TEGNING	
Tegningsnummer: #LayID	
Tegn. nr E - 3	
Ark Lyder K Leithaug Børneskogen 3 B 5156 Bønes mobil 92013472	

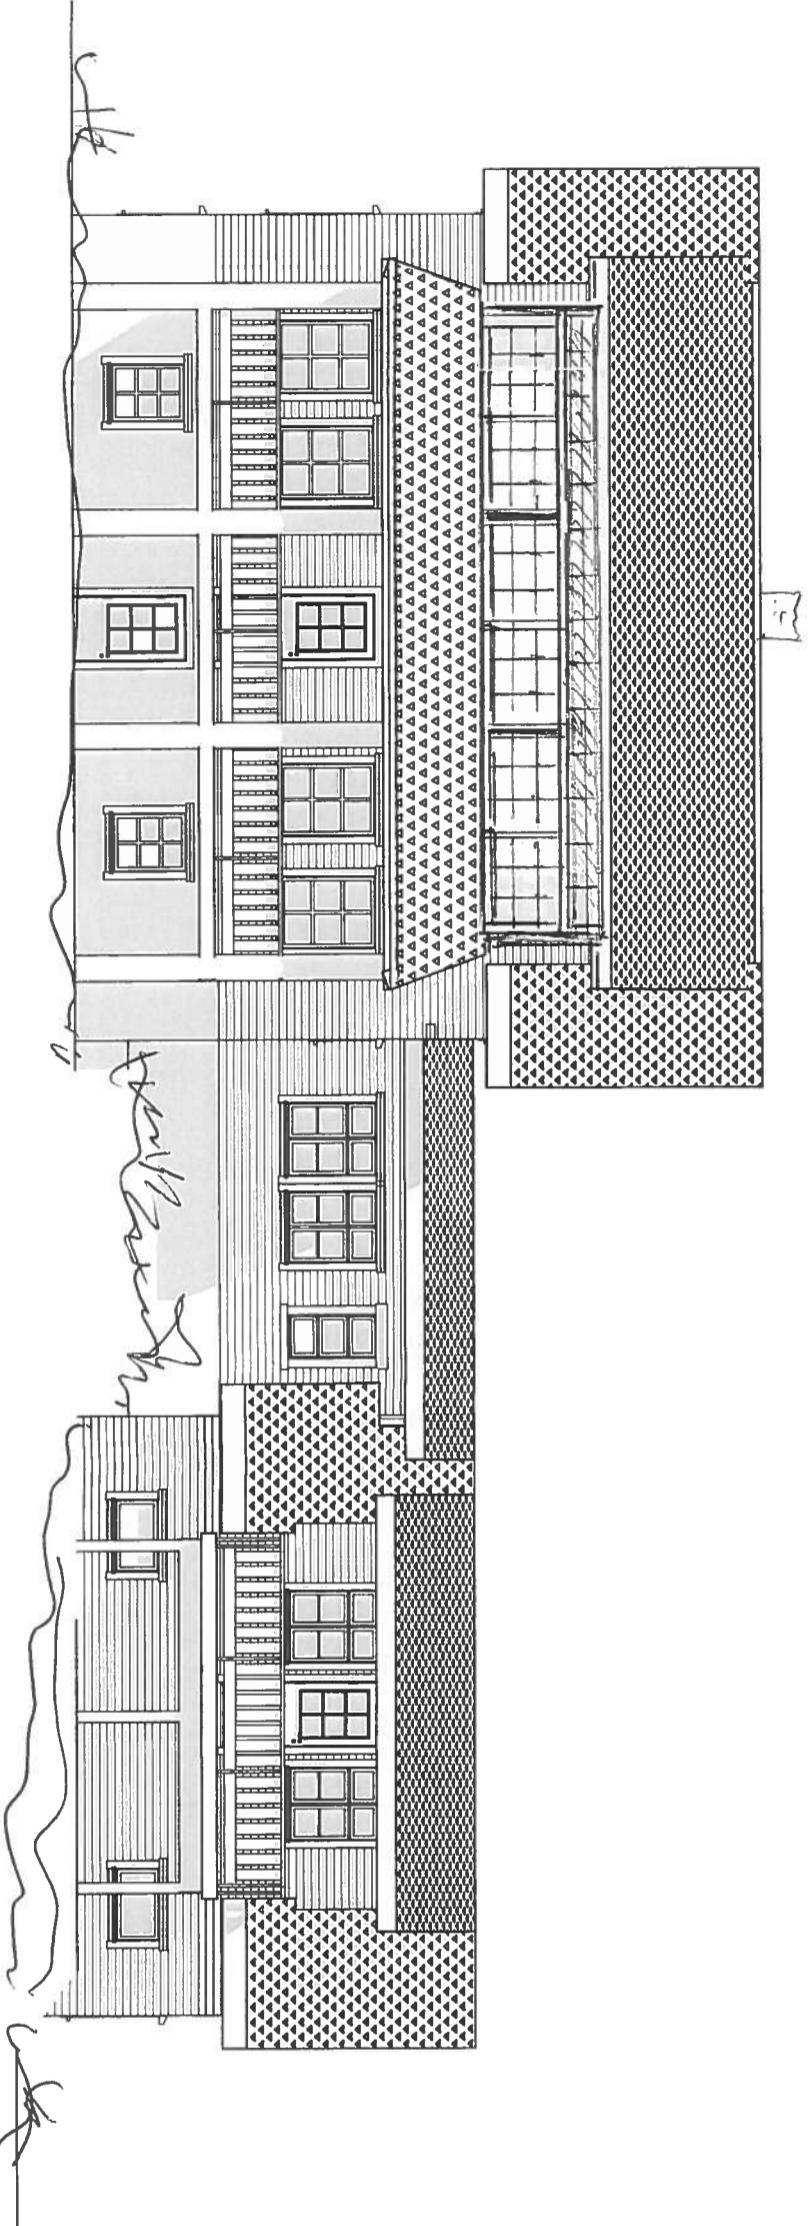

Prosjekt: Innglassing altan 2. etg Egil Magnar Eidsnes	PROSJEKTNR.: <b>2014 -5</b>
Tittel:	Dato 18.08.2014
Fam Eidsnes Våningshus gnr 215 bnr 2 Eidsnesvegen 107 5913 Eikangervåg	Kontroll prosjekt.
Filnavn egli.eidsnes glassveranda.ny sist:pin	Sign.: Kontroll
Målestokk <b>1:100</b>	Kontroll utførende
Tegn. nr E - 4	Sign.: Kontroll
Tegningensummer #LayID TYPE TEGNING	Ark. Lyder K Leithaug Bøneskogen 3 B 5154 Beres mobil 92013472