

---

**Fra:** Eilin Houlison Molvik  
**Sendt:** 25. april 2018 11:48  
**Til:** 'Bjørnar Vatnøy'  
**Emne:** SV: 137 Bnr 127 Viser til telefonsamtale 17.04.18 endringer Kubbaleitet 14

Til Bjørnar Vatnøy

Vi viser til dykkar epost datert 23.04.18.

Dei skisserte endringane vil vere søknadspliktige og krev ny nabovarsling.

**Eilin H. Molvik** | rådgjevar byggesak

**E-post:** [eilinhoulison.molvik@lindas.kommune.no](mailto:eilinhoulison.molvik@lindas.kommune.no) | **Telefon:** +47 56 37 54 78  
**Kundesenter:** +47 56 37 50 00 | **Heimeside:** [www.lindas.kommune.no](http://www.lindas.kommune.no)



Tenk miljø før du skriv ut denne e-posten.

Er meldinga motteke hjå feil adressat, ver venleg å slette den frå postsystemet.


**Fra:** Bjørnar Vatnøy [<mailto:bjornar.vatnoy@gmail.com>]  
**Sendt:** 23. april 2018 10:28  
**Til:** Eilin Houlison Molvik  
**Emne:** Gnr: 137 Bnr 127 Viser til telefonsamtale 17.04.18 endringer Kubbaleitet 14

Hei,

Viser til telefonsamtale 17.04.18 vedrørende spørsmål om endringer med byggetiltak i Kubbaleitet 14 og sender med dette endringsmelding på disse tiltakene:


**Endring av dør og vindu i ny kjelleretasje:**

Vi ønsker å endre vindu/dør i kjeller på tilbygg. Med det menes at en flytter dør til ytterkant av vegg og sitter inn et ekstra vindu. Se vedlagt tegning.

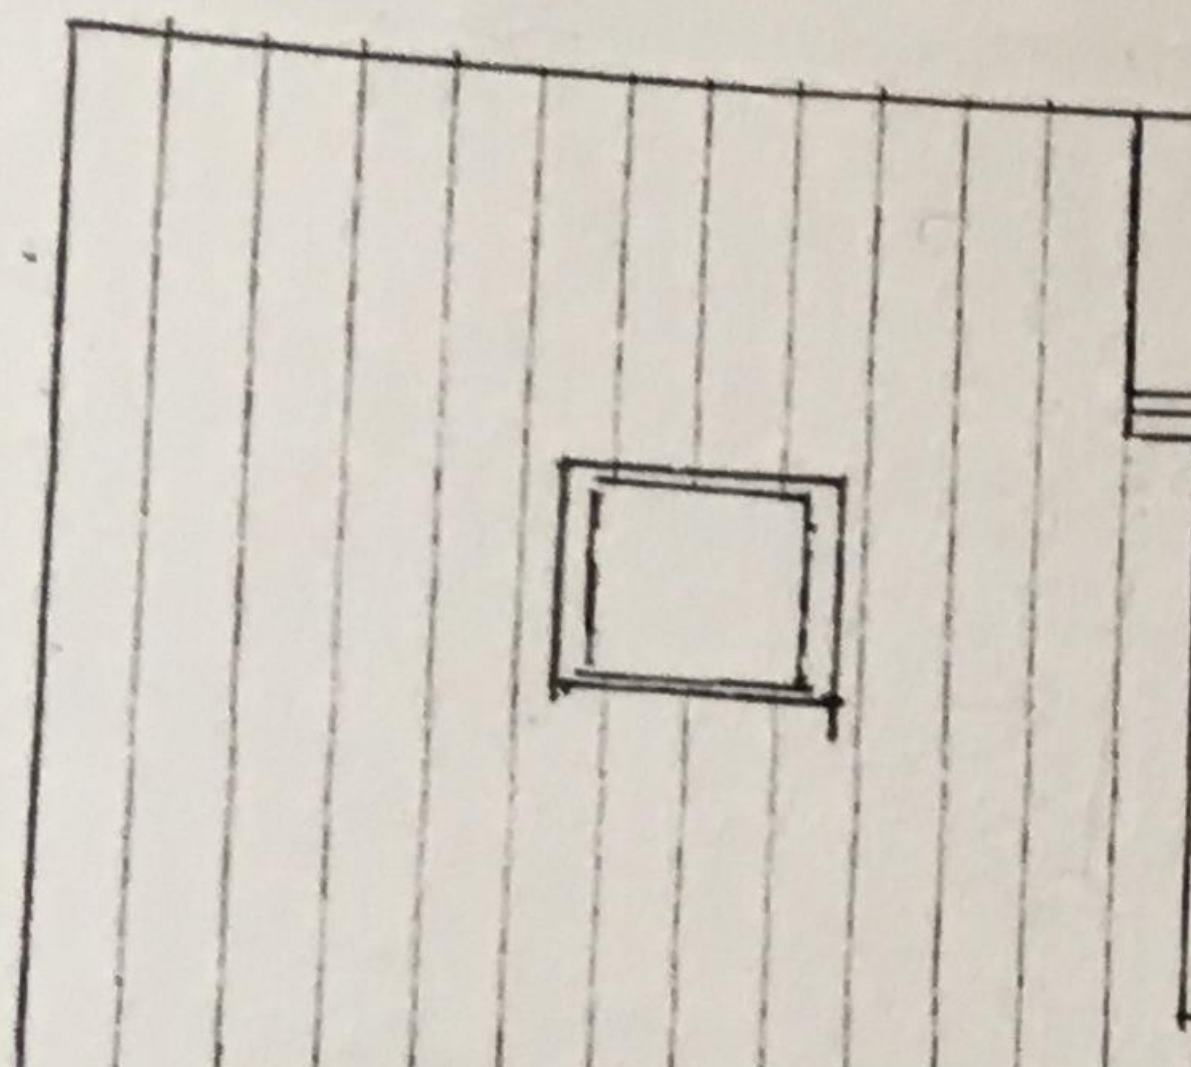


**Flytte eksisterende vindu i toppetasje:**

Ønsker også å flytte eksisterende vindu i gavl til gavl i tilbygg. Se vedlagt tegning.

 

**Passasje:**

Den tredje og siste endringen vi ønsker å gjøre er å lage en passasje som gjør at vi kan gå fra baksiden av huset, langs husveggen og frem til terrassen. Passasjen skal være 120 cm bred. Se vedlagt tegning.

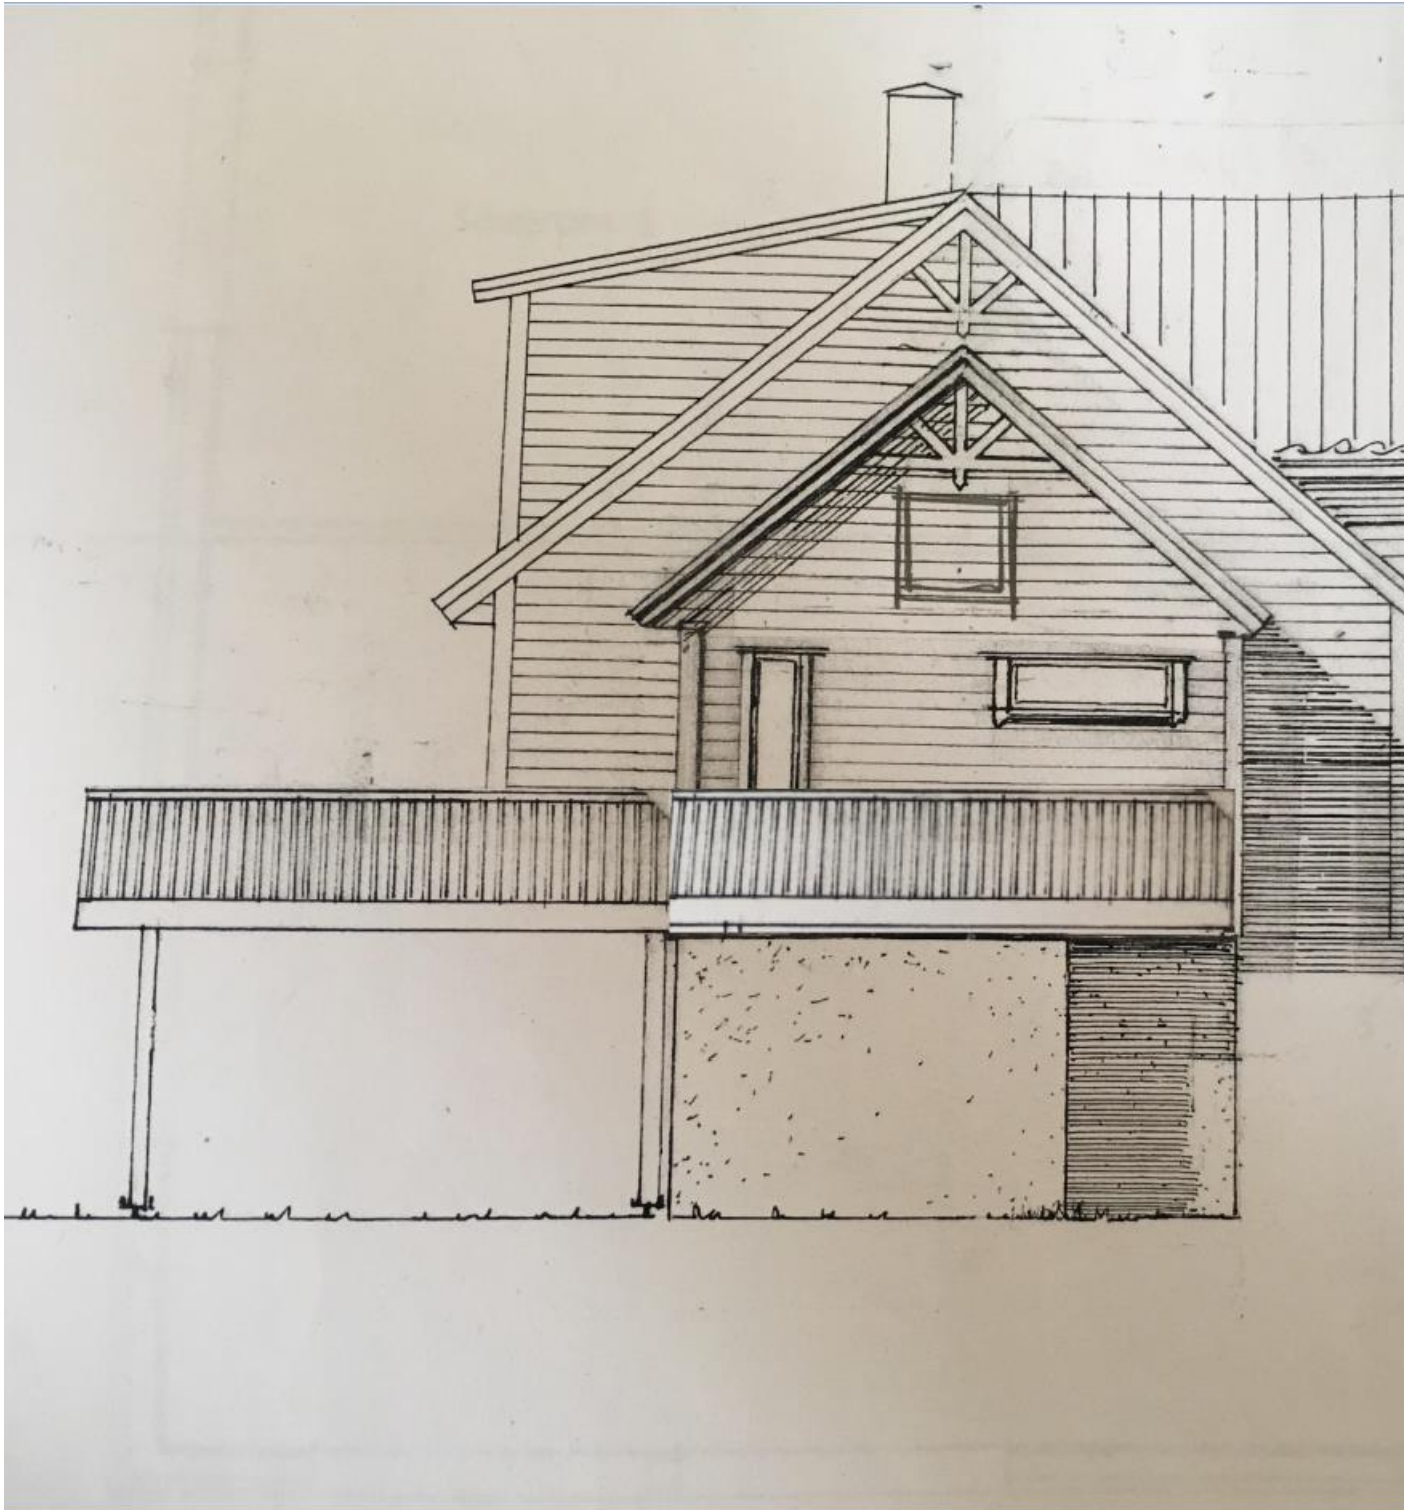

Hører fra deg.

Mvh  
Bjørnar og Tina Bianca Vatnøy

--  
Bjørnar Vatnøy