



Statens vegvesen

Særskilt vedtak og betingelser for arbeidet

Plan nr.:	N8132-2018	Mime-nr.:	18 / 495	Vedtak nr.:	N8132-2018-REV1
Veg nr.:	E39	fra Hp/km:	Hp 01/ 1,418	til Hp/km:	Hp 33/7,017
Strekning:	Jernfjelltunnel og Sandvikstunnel			Sted:	Sognevegen
Arbeid som skal utføres:	Feilsøking i antenneanlegg				
Arbeidet utføres i perioden				Daglig arbeids- / virketid	
Fra dato:	8 mai 2018	Til dato:	9 mai 2018	Fra kl.:	22:00 Til kl.: 05:30
Annet:	Ledebil skal kjøre kontinuerlig.				
Region:	Vest	Region (2):			
Avdeling:	Hordland	Avd. (2):	Avd. (3):		
Seksjon:	Vegseksjon Nord-, Midt- og Sunnhordland		Telefon:	95 845 124	Faks:
Adresse:			e-post:	nordhordland.arbeidsvarsling@vegvesen.no	

Med hjemmel i skiltforskrift av 7. oktober 2005 nr 1219 §§ 26, 28, 30 og 32 og vegtrafikkloven §7 treffes vedtak om bruk av følgende trafikkregulerende skilt/lyssignaler/dirigering/oppmerking i samsvar med vedlagte skisse:

Fartsgrenseskilt (362.x).....	<input type="checkbox"/>	Andre trafikkregulerende tiltak	<input checked="" type="checkbox"/>	Trafikksignal (skyttel).....	<input type="checkbox"/>
<input type="checkbox"/> <input type="checkbox"/> <input checked="" type="checkbox"/> <input type="checkbox"/> <input type="checkbox"/> <input type="checkbox"/> <input type="checkbox"/> <input type="checkbox"/>		Ledebil som kjører kontinuerlig.		Manuell dirigering.....	<input checked="" type="checkbox"/>
30 40 50 60 70 80 90				Vegstengning.....	<input type="checkbox"/>

Betingelser for arbeidet:

- Arbeidet skal varsles som vist på vedlagte arbeidsvarslingsplan, datert: 03.05.2018
- Bestemmelsene i skiltforskriften og håndbok N301 "Arbeid på og ved veg" gjelder for arbeidet
- a) Byggherre..... ⇒ Navnet på selskapet Telenor.
 Ansvarlig for gjennomføring av arbeidet og oppfølging av arbeidsvarslingsplanen (kryss av):
 b) Utførende iht. byggherreforskriften ⇒ Entreprenør/byggeleder Eltel Networks e-post: 0
 c) Utførende av arb. v. iht. skiltforskrift ⇒ Navn på ansvarlig City Service AS e-post: dan@city.as
- Ansvarshavende: Tony Fenstad Tlf./e-post: 922 54 701
 Stedsansvarlig(e): Jan Fredrik Franson Tlf./e-post: 477 56 822
- Loggbok skal alltid føres, og returneres fylkesavdeling: Hordland
- Lede-/følgebil
- Følgende skal varsles/informeres om arbeidet (kryss av):
 Politi..... Brannvesen..... Ambulanse/lege.....
 Vegtrafikksentralen.....
 Skole..... ⇒ Angi hvilke(n):
 Kollektivselskap..... ⇒ Angi hvilke(t): Nobina, Firda billag
 Radio, presse m.m..... ⇒ Angi hvem:
 Andre..... ⇒ Angi hvem:
- Tillatelser:
 Gravetillatelse..... Arbeidstillatelse.....
 NB: Se vedlagte vilkår for gravetillatelsen
- Kopi av all dokumentasjon som inngår i arbeidsvarslingsplanen skal oppbevares på arbeidsstedet.
- Spesielle vilkår/betingelser:
 Ledebil kjører kontinuerlig. Entr må i god tid før oppstart ta kontakt med VTS for fjerninfo om arbeidet på fritekst-tavler i Knarvik og Insteffjord.
 Rutegående- og utrykningskjøretøy må kunne passere med minimal venting.

NB: Politiet og ansvarshavende skal ha kopi av blanketten.

Bergen

03.05.2018

Sted

Dato

Statens vegvesen
 Arve Løvteit
 Sign. (etter fullmakt)



Statens vegvesen

Plan for varsling og sikring av arbeid på eller ved veg


Plan nr.:	N8132-2018	Mime-nr.:	18 / 495	Vedtak nr.:	N8132-2018
Veg nr.:	E39	fra Hp/km:	Hp 01/ 1,418	til Hp/km:	Hp 33/7,017
Strekning:	Jernfjelltunnel og Sandvikstunnel			Sted:	Sognevegen
Arbeid som skal utføres:	Feilsøking i antenneanlegg				
Utførende av arb. varsling*:	City Service AS				
Adresse:	Gamlehaugvegen 20, 5230 Paradis				
Ansvarshavende:	Tony Fenstad			Tlf./e-post:	922 54 701
Stedsansvarlig(e):	Jan Fredrik Franson			Tlf./e-post:	477 56 822
Arbeidet utføres	fra dato:	8 mai	2018	Til dato:	9 mai 2018

Underskrevet plan er vedtak med hjemmel i skiltforskriftens §29 og §30. Særskilt vedtak for trafikkregulerende tiltak skal vedlegges.

Varslingsmaterieill:

Skilt nr.: Ant.:

Skisse:

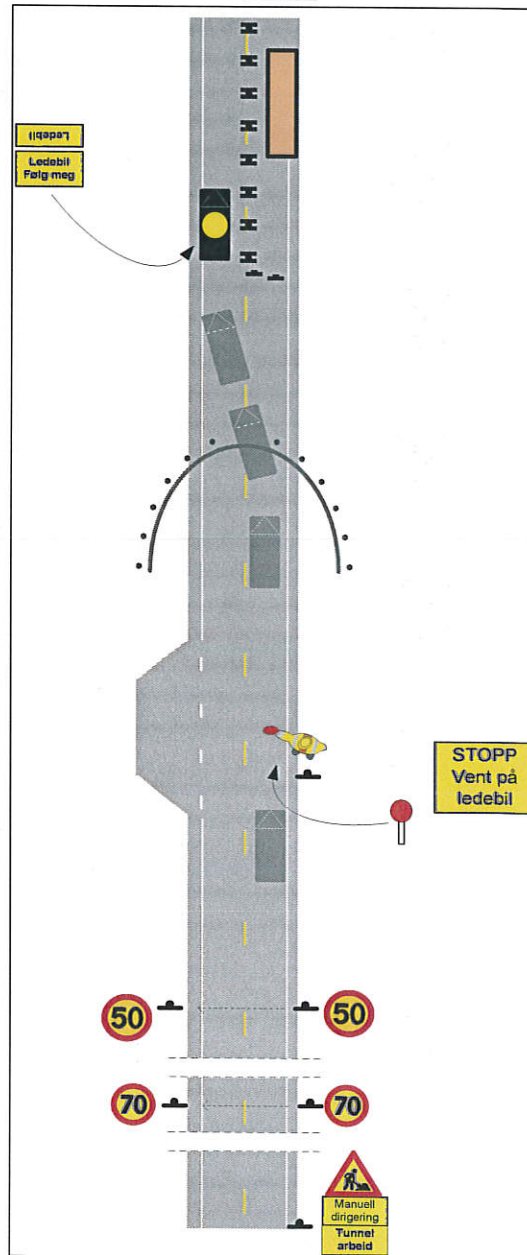

Merknader:

Ta hensyn til siktsone og stopplengde ifm skiltplassering.

Blankettfordeling:

- Statens vegvesen
- Utførende av arbeidet
- Ansvarshavende
- Politiet
- Lindås og Masfj komm.

Fylles ut av skiltmyndigheten:

Bergen

03.05.2018

Sted*

Dato*

Statens vegvesen
Arve Løvteit

Sign. (etter fullmakt)*



Statens vegvesen

Plan for varsling og sikring av arbeid på eller ved veg

Plan nr.:	N8132-2018	Mime-nr.:	18 / 495	Vedtak nr.:	N8132-2018
Veg nr.:	E39	fra Hp/km:	Hp 01/ 1,418	til Hp/km:	Hp 337,017
Strekning:	Jernfjelltunnel og Sandvikstunnel			Sted:	Sognevegen
Arbeid som skal utføres:	Feilsøking i antenneanlegg				
Utførende av arb. varsling*:	City Service AS				
Adresse:	Gamlehaugvegen 20, 5230 Paradis				
Ansvarshavende:	Tony Fenstad			Tlf./e-post:	922 54 701
Stedsansvarlig(e):	Jan Fredrik Franson			Tlf./e-post:	477 56 822
Arbeidet utføres	fra dato:	8 mai	2018	Til dato:	9 mai 2018

Underskrevet plan er vedtak med hjemmel i skiltforskriftens §29 og §30. Særskilt vedtak for trafikkregulerende tiltak skal vedlegges.

Varslingsmaterieill:

Skilt nr.:	Ant.:	
	110	1
	808.727	1
	808.727	1
	560	1
	362-50	2
	362.60	2
149 KØ et behov		

Merknader:


Ta hensyn til siktsone og stopplengde ifm skiltplassering.

Bruk skilt 149 KØ etter behov.

Blankettfordeling:

- Statens vegvesen
- Utførende av arbeidet
- Ansvarshavende
- Politiet
- Lindås og Masfj komm.

Skisse:

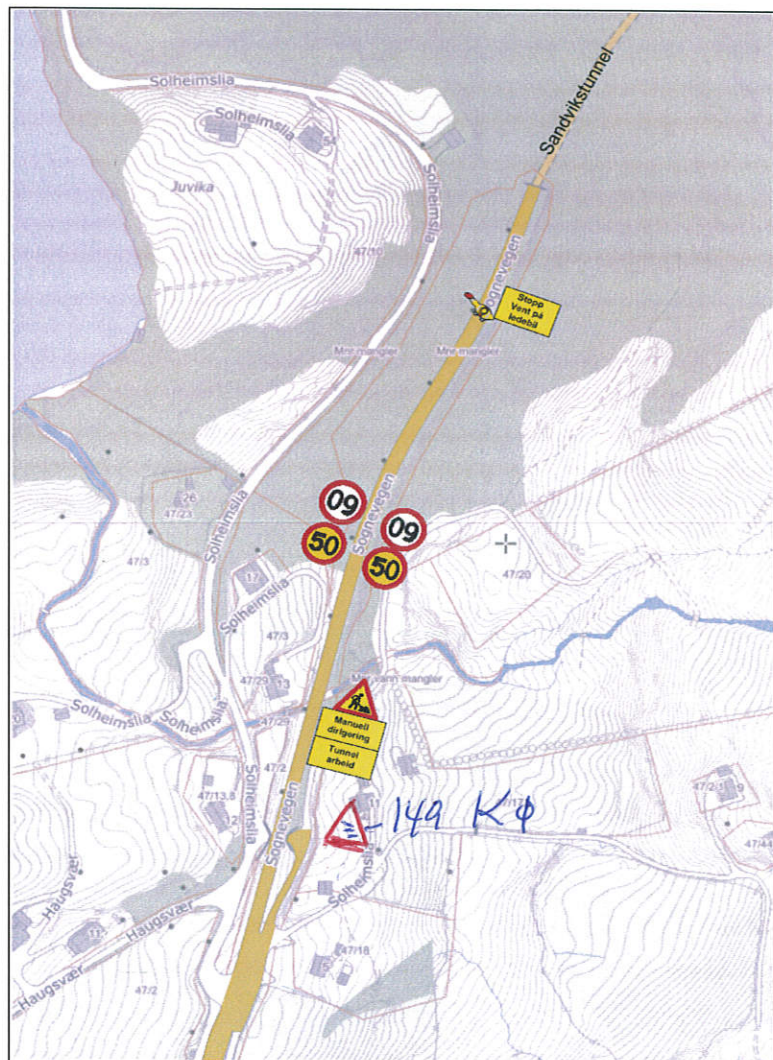

Fylles ut av skiltmyndigheten:

Bergen

03.05.2018

Sted*

Dato*

A. Løtveit
 Statens vegvesen
 Arve Løtveit

Sign. (etter fullmakt)*



Statens vegvesen

Plan for varsling og sikring av arbeid på eller ved veg

Plan nr.:	N8132-2018	Mime-nr.:	18 / 495	Vedtak nr.:	N8132-2018
Veg nr.:	E39	fra Hp/km:	Hp 01/ 1,418	til Hp/km:	Hp 33/7,017
Strekning:	Jernfjelltunnel og Sandvikstunnel			Sted:	Sognevegen
Arbeid som skal utføres:	Feilsøking i antenneanlegg				
Utførende av arb. varsling*:	City Service AS				
Adresse:	Gamlehaugvegen 20, 5230 Paradis				
Ansvarshavende:	Tony Fenstad			Tlf./e-post:	922 54 701
Stedsansvarlig(e):	Jan Fredrik Franson			Tlf./e-post:	477 56 822
Arbeidet utføres	fra dato:	8 mai	2018	Til dato:	9 mai 2018

Underskrevet plan er vedtak med hjemmel i skiltforskriftens §29 og §30. Særskilt vedtak for trafikkregulerende tiltak skal vedlegges.

Varslingsmaterieill:

	Skilt nr.:	Ant.:
	110	2
	808.727	2
	808.724	2
	362.50	2
	362.70	2
	362.60	0
	364.50	2
149 KØ		et behov

Merknader:


Ta hensyn til siktsone og stopplengde ifm skiltplassering.

Bruk skilt 149 etter behov.

Blankettfordeling:

- Statens vegvesen
- Utførende av arbeidet
- Ansvarshavende
- Politiet
- Lindås og Masfj komm.

Skisse:

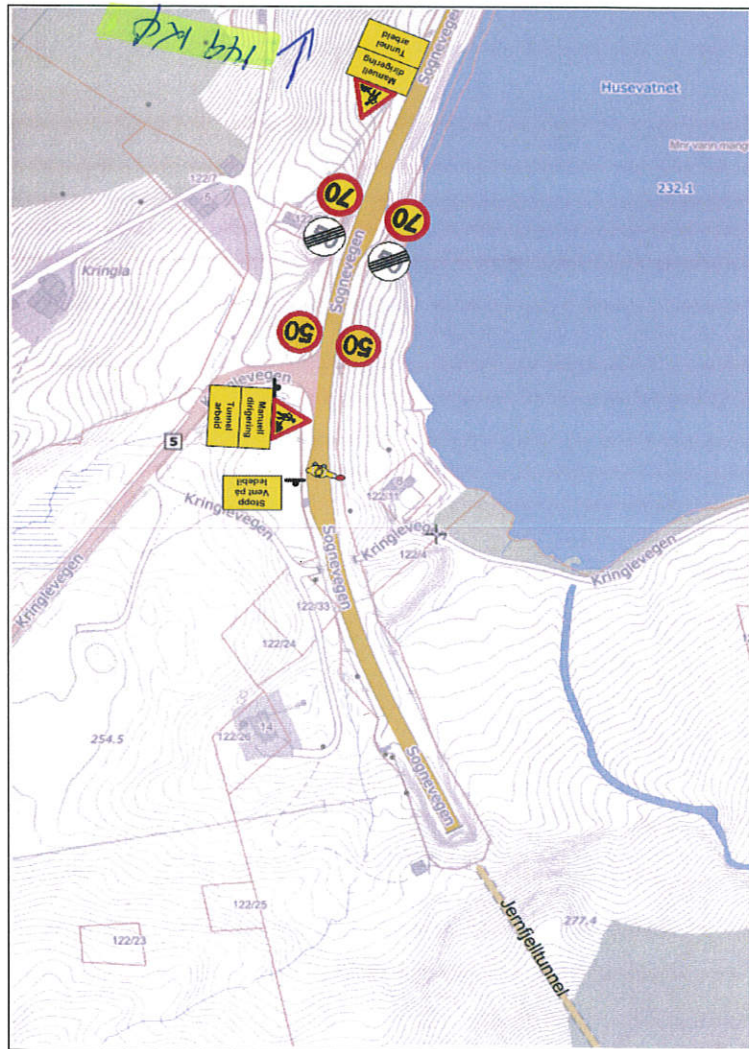

Fyller ut av skiltmyndigheten:

Bergen

03.05.2018

Sted*

Dato*

A. Løtveit
Statens vegvesen
Arve Løtveit

Sign. (etter fullmakt)*

ARBEIDSBESKRIVELSE MÅ FYLLES UT FØRST



Statens vegvesen

Risikovurdering av arbeid på eller ved veg

Plan nr.:	N8132-2018	Mime-nr:	18 / 495	Vedtak nr.:	N8132-2018
Veg nr.:	E39	fra Hp/km:	Hp 01/ 1,418	til Hp/km:	Hp 33/7,017
Strekning:	Jernfjelltunnel og Sandvikstunnel			Sted:	Sognevegen
Arbeid som skal utføres:	Feilsøking i antenneanlegg				

Ansvarshavende:	Tony Fenstad	Tlf./e-post:	922 54 701
Utførende arb.v.*:	City Service AS	Adresse:	Gamlehaugvegen 20, 5230 Paradis

Arbeidet utføres i perioden		Arbeidets varighet	
Fra dato:	8 mai 2018	Til dato:	9 mai 2018
		1 natt	

En risikovurdering er en vurdering av hva som kan gå galt, hva som kan gjøres for å hindre det og hvordan en kan redusere konsekvensene dersom noe skjer.

- Tre spørsmål er kjernen i risikovurderingen:
- Hva kan gå galt?
 - Hva kan vi gjøre for å hindre dette?
 - Hva kan vi gjøre for å redusere konsekvensene dersom det skjer?

Oppstilling av farer og medvirkende forhold:

Eks.: dårlig sikt/bratt terreng/stor trafikk av myke trafikanter morgen og ettermiddag, nærhet til sjø

Bilister overser skilt

Fare for påkjørsel

Høy hastighet forbi arbeidsområdet

Uønskede hendelser

Beskrivelse av hendelsen:

Eks.: Sammenstøt mellom passerende kjøretøy og anleggskjøretøy.

Eks.: Anleggsmaskin kjører på myk trafikkant

1: Bilister overser skilting

2: Påkjørsel av dirigenter

3: Gjenstander kan falle ut i vegbanen

4: Høy fart forbi arbeidsområdet

5: Påkjørsel ved opp/ ned skilting

6:

7:

8:

9:

10:

11:

(Dersom det blir for liten plass kan denne arkfanen kopieres, benytt ev. fanen "tilleggsopplysninger".)

Konsekvens:	Sannsynlighet:	Risiko
Sett inn verdi for mest sannsynlige konsekvens:	Gitt valgt konsekvens, hvor sannsynlig er hendelsen?	= K x S
Stor: 3	Stor: 3	
Middels: 2	Middels: 2	
Liten: 1	Liten: 1	
3	2	6
2	2	4
1	3	3
2	3	6
2	2	4
1	3	3
		0
		0
		0
		0
		0

Forhold nr.:

↓ Tiltak for å forhindre at uønskede hendelser skjer/reduserer konsekvensene av en uønsket hendelse:

1: Skiltet må stå synlig og farten settes ned. Bruker dirigent og ledebil.

2: Bruke godkjent arbeidsklær kl.3. Være forsiktig og obs på trafikk.

3: Stanse trafikk ved behov. Sikre arbeidsområdet

4: Bruke ledebil til å holde farten nede.

5: Bruke bil som buffer. Være obs på trafikk.

6:

7:

8:

9:

10:

11:

(Dersom det blir for liten plass kan denne arkfanen kopieres, benytt ev. fanen "tilleggsopplysninger".)

Merknader:

Bekreftelse - ansvarshavende (jf. skiltforskriften § 33 nr 3 og Håndbok N301 ss. 24-28)

Jeg, **Tony Fenstad** bekrefter ansvar for risikovurderingen og foreslåtte tiltak, og bekrefter at dette er kjent for de stedansvarlige.*

Signatur - stedsansvarlige (på arbeidsstedet)

Samtlige som har rollen som stedsansvarlig er kjent med risikovurderingen og tiltakene.

(Dokumenteres ved signatur i loggbok)



Statens vegvesen

**Beskrivelse av arbeidet som skal utføres/systembeskrivelse
(Søknad om plan for varsling og sikring av arbeid på eller ved veg)**

Plan nr.:	N8132-2018	Mime-nr.:	18 / 495	Vedtak nr.:	N8132-2018			
Veg nr.:	E39	fra Hp/km:	Hp 01/ 1,418	til Hp/km:	Hp 33/7,017			
Strekning:	Jernfjelltunnel og Sandvikstunnel			Sted:	Sognevegen			
Ansvarshavende*:	Tony Fenstad			Tlf./e-post:	922 54 701			
Utførende entreprenør:	Eltel Networks			Adresse:	Storebotn 110, 5106 Øvre ervik			
				(Ev.e-post)				
Utførende arb. varsling*:	City Service AS			Adresse:	Gamlehaugvegen 20, 5230 Paradis			
Organisasjonsnr., utførende av arbeidsvarsling:	912245675			(Ev. e-post:)	dan@city.as			
Stedsansvarlig(e):	Jan Fredrik Franson			Tlf./e-post:	477 56 822			
Arbeid som skal utføres*:	Feilsøking i antenneanlegg							
Arbeidet utføres i perioden				(Arbeidets varighet)				
Fra dato:	8	mai	2018	Til dato:	9	mai	2018	1 natt

Feilsøking i antenneanlegg i tunnel.



Statens vegvesen

Vegmelding

Innmelder: Arve Løtveit	Seksjon: Vegseksjon Nord-, Midt- og Sunnt		
Avdeling: Hordland	Dato: 03.05.2018		
Plan nr.: N8132-2018 Mime-nr: 18 / 495	Vedtak nr.: N8132-2018		
Veg nr.: E39 fra Hp/km: Hp 01/ 1,418	til Hp/km: Hp 33/7,017		
Strekning: Jernfjelltunnel og Sandvikstunnel	Sted: Sognevegen		
Arbeid som skal utføres: Feilsøking i antenneanlegg			
Arbeidet utføres i perioden		Daglig arbeids- / virketid	
Fra dato: 8 mai 2018	Til dato: 9 mai 2018	Fra kl.: 22:00	Til kl.: 05:30
Utførende arb.v. City Service AS		Adr.: Gamlehaugvegen 20, 5230 Paradis	Arbeidets varighet
			1 natt
Ansvarshavende: Tony Fenstad		Tlf./e-post: 922 54 701	

Vegens tilstand under arbeidet

Stengt	<input type="checkbox"/>	Stengt i én retning	<input type="checkbox"/>
Innsnevring	<input type="checkbox"/>	Lysregulering	<input type="checkbox"/>
Nedsatt hastighet	<input checked="" type="checkbox"/>	Manuell dirigering	<input checked="" type="checkbox"/>
Dette på grunn av:			
Vegarbeid	<input type="checkbox"/>	Dekkearbeid	<input type="checkbox"/>
Vedlikeholdsarbeid	<input checked="" type="checkbox"/>	Sprengningsarbeid	<input type="checkbox"/>

Merknader:

Ledebil kjører kontinuerlig.

Rutegående- og utrykningskjøretøy må kunne passere med minimal venting.

Benytte friteksttavler i Knarvik og Instefjord for varsling av arbeidet.



Statens vegvesen

Sjekkliste ved avslutning av arbeid på veg

Plan nr.: N8132-2018 Mime-nr: 18 / 495 Vedtak nr.: N8132-2018

Veg nr.: E39 fra Hp/km: Hp 01/ 1,418 til Hp/km: Hp 33/7,017

Strekning: Jernfjelltunnel og Sandvikstunnel Sted: Sognevegen

Utførende: City Service AS

Ansvarshavende: Tony Fenstad

Stedsansvarlig: Jan Fredrik Franson

Kontroll utført dato: Kontroll utført av:

Forhold:	OK	Merknad:	Frist:
Midlertidige trafikkskilt benyttet ifm arbeidet er fjernet			
Permanente trafikkskilt er på plass og godt synlig			
Midlertidig signalregulering er fjernet			
Permanent signalregulering er igangsatt			
Midlertidig vegoppmerking er fjernet			
Permanent vegoppmerking er tilfredsstillende			
Midlertidig sikringsutstyr er fjernet			
Permanent sikringsutstyr er montert iht normalbestemmelsene			
Brakkerigg er fjernet			
Arbeidsområdet er ryddet			
Vegdekket er i tilfredsstillende stand			
Det ligger ikke grus eller steiner på vegdekket			
Forholdene for de gående er tilfredsstillende			
Forholdene for de syklende er tilfredsstillende			
Adkomster til alle berørte eiendommer er tilfredsstillende			
Det er gitt beskjed til VTS om at arbeidet er avsluttet			
Det er gitt beskjed til evt andre om at arbeidet er avsluttet			
Loggbok er ajourført, ferdigstilling notert			

Merknader:



Statens vegvesen

Loggbok

Plan nr.:	N8132-2018	Mime-nr.:	18 / 495	Vedtak nr.:	N8132-2018
Veg nr.:	E39	fra Hp/km:	Hp 01/ 1,418	til Hp/km:	Hp 33/7,017
Strekning:	Jernfjelltunnel og Sandvikstunnel			Sted:	Sognevegen
Arbeid som skal utføres:	Feilsøking i antenneanlegg				
Ansvarshavende:	Tony Fenstad			Tlf.:	922 54 701
Stedsansvarlig(e):	Jan Fredrik Franson				
Loggbok sendes:	Statens vegvesen avdeling Hordaland				

Eierskap til og oppfølging av risikovurderingen og arbeidsvarslingsplanen

Navn:	Dato:	Signatur:

Alle med rollen som stedsansvarlig har gjort seg kjent med innholdet i risikovurderingen, nødvendige tiltak, og arbeidsvarslingsplanen (navn, signatur og dato dokumenteres i loggboken, elektronisk loggbok, ev. på et egen liste).

Utsetting/inntaking av sikrings- og varslingsutstyr, manuell trafikkdirigering med mer.

Sted			Start		Stopp		Kontrollert		Type utstyr, merkn.	Sign.
Hp	Km	Vegnr.	Dato	Kl	Dato	Kl	Dato	Kl		