


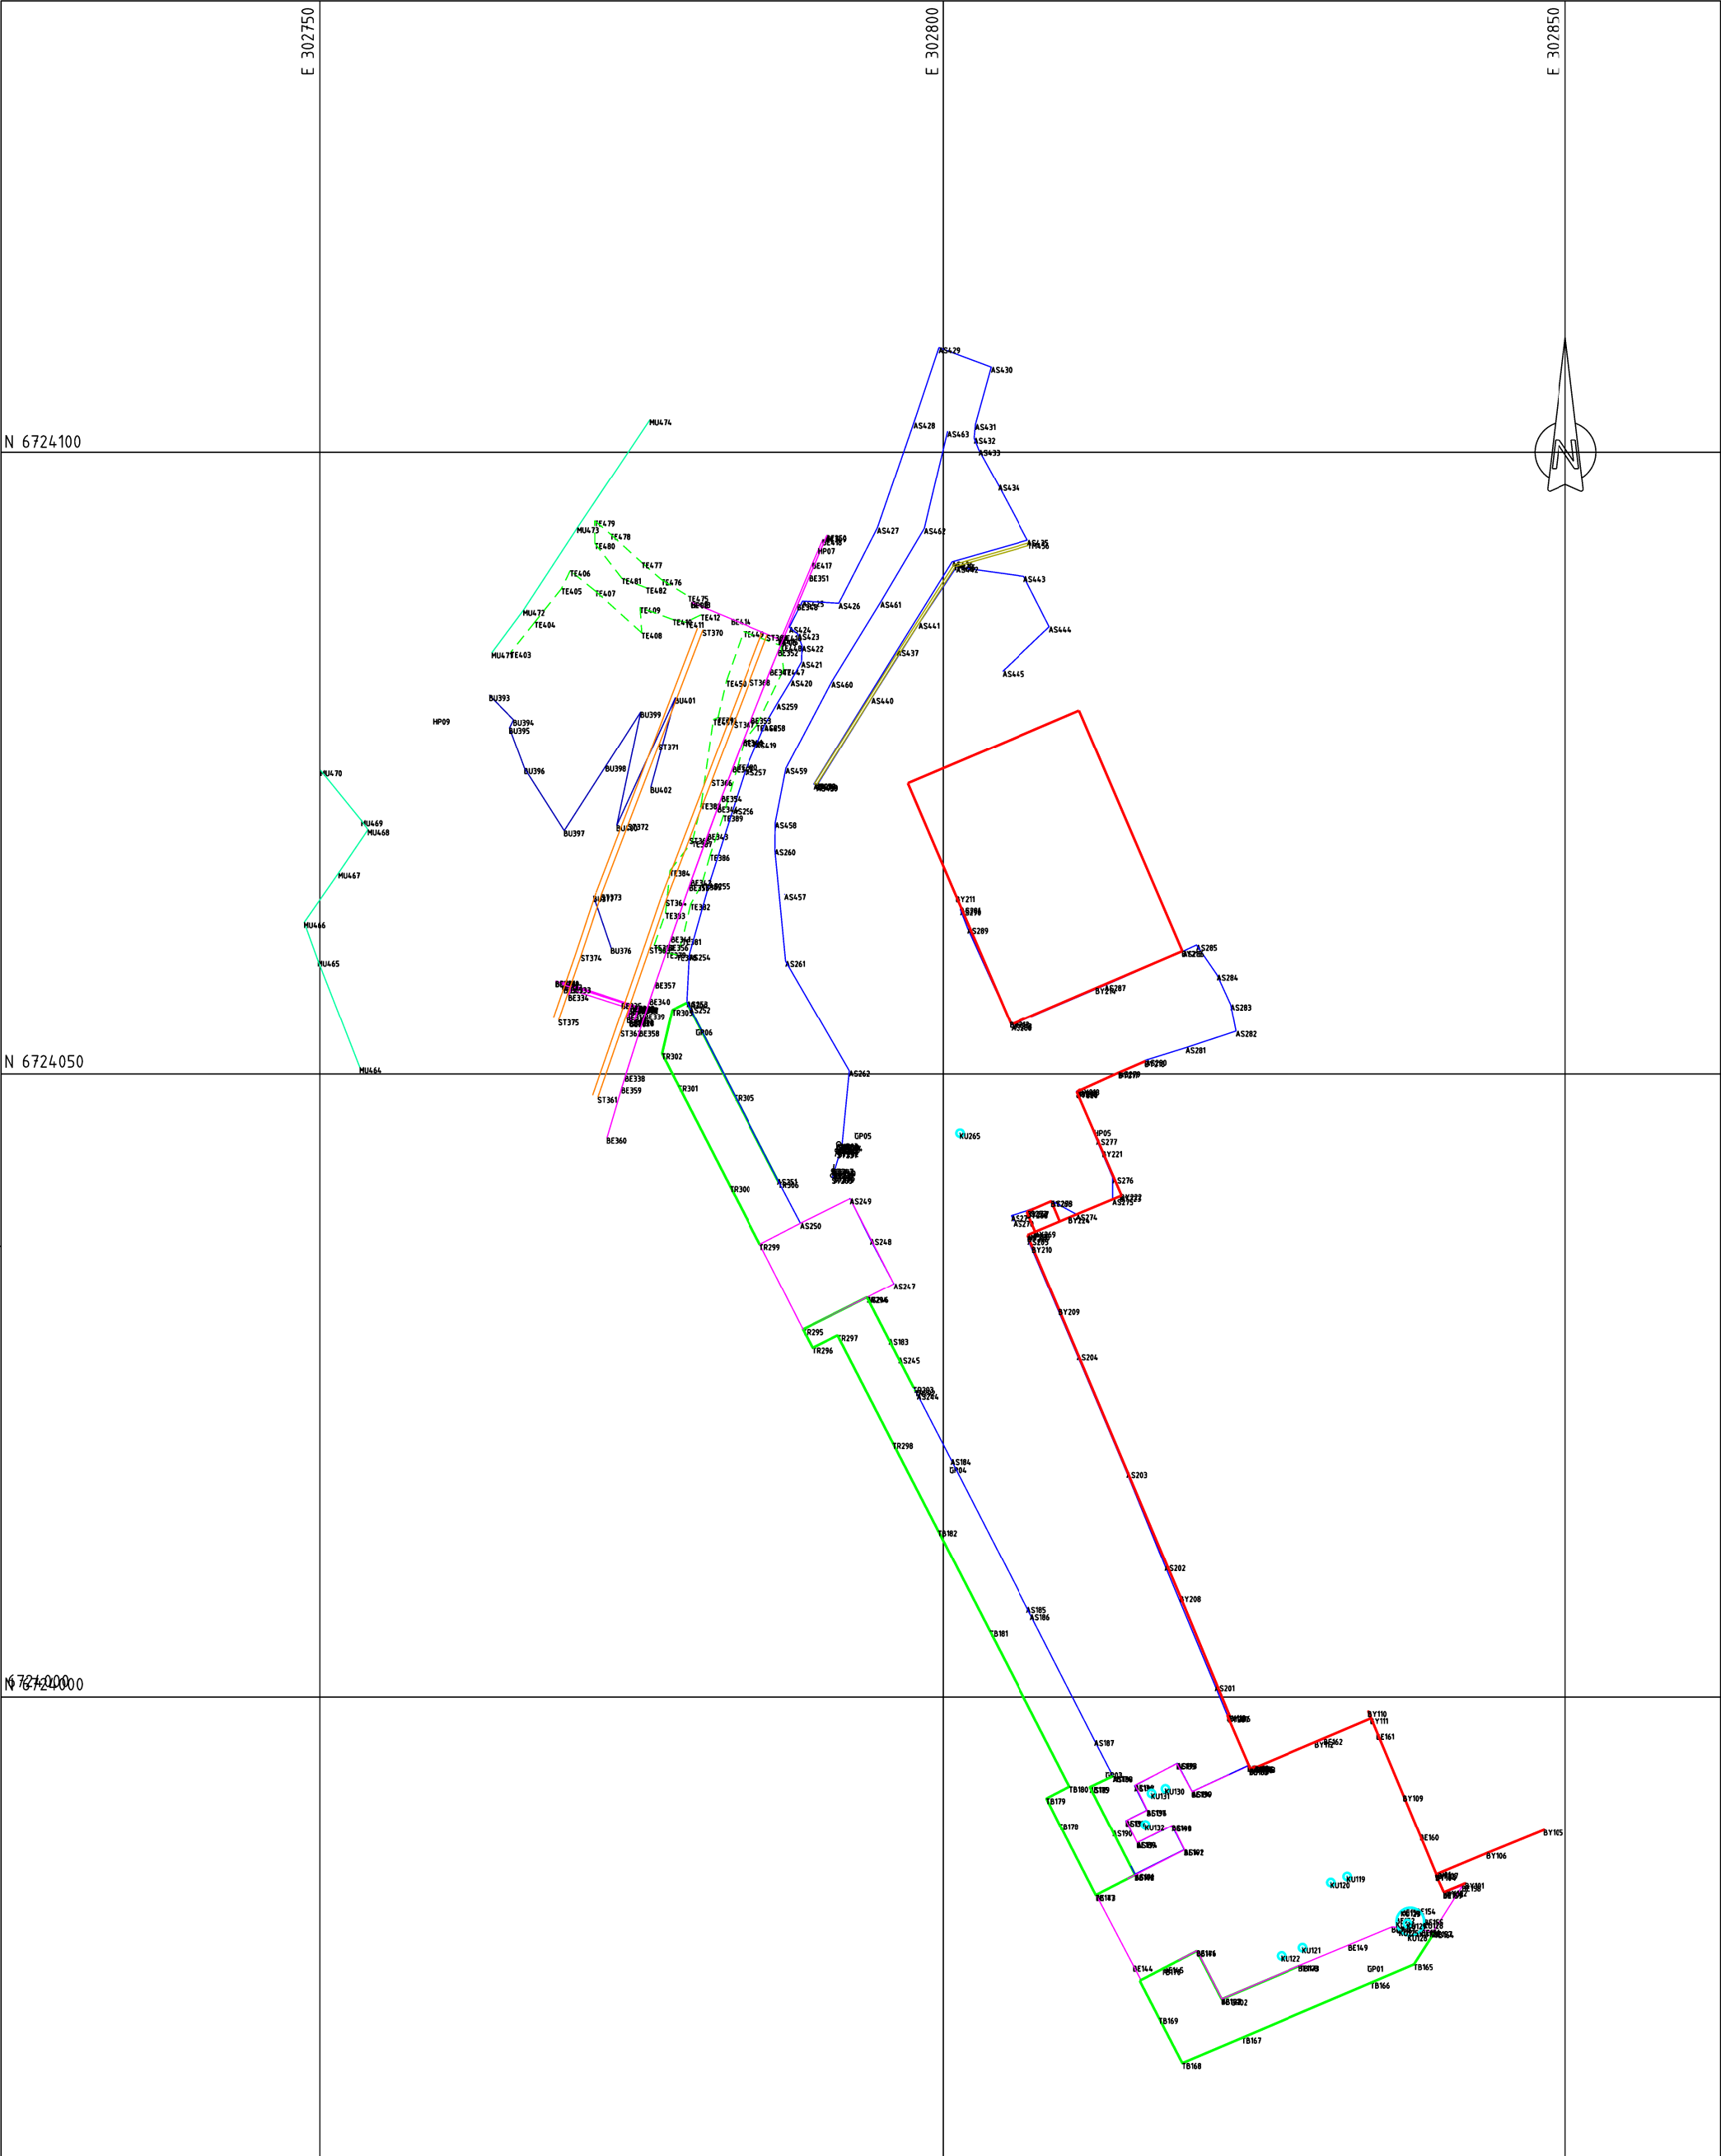

Revisjon	Dato	Beskrivelse	Utarbeidet	Godkjent
SH Oppmåling AS				
Industrikai innmål 10.01.2018			Dato 12.01.2018	
Eikangervåg i Lindås			Utarbeidet av OS	
			Godkjent av JPW	
			Målestokk 1:500, A3	
			Jobbnummer 18001	
			Tegningsnummer 001	
			Revisjon	
Nedre Åstveit 12 5106 Øvre Ervik Tlf 982 20 450 post@geoform.no www.geoform.no				