

6724100


6724050

6724000

6723950


302750

302800

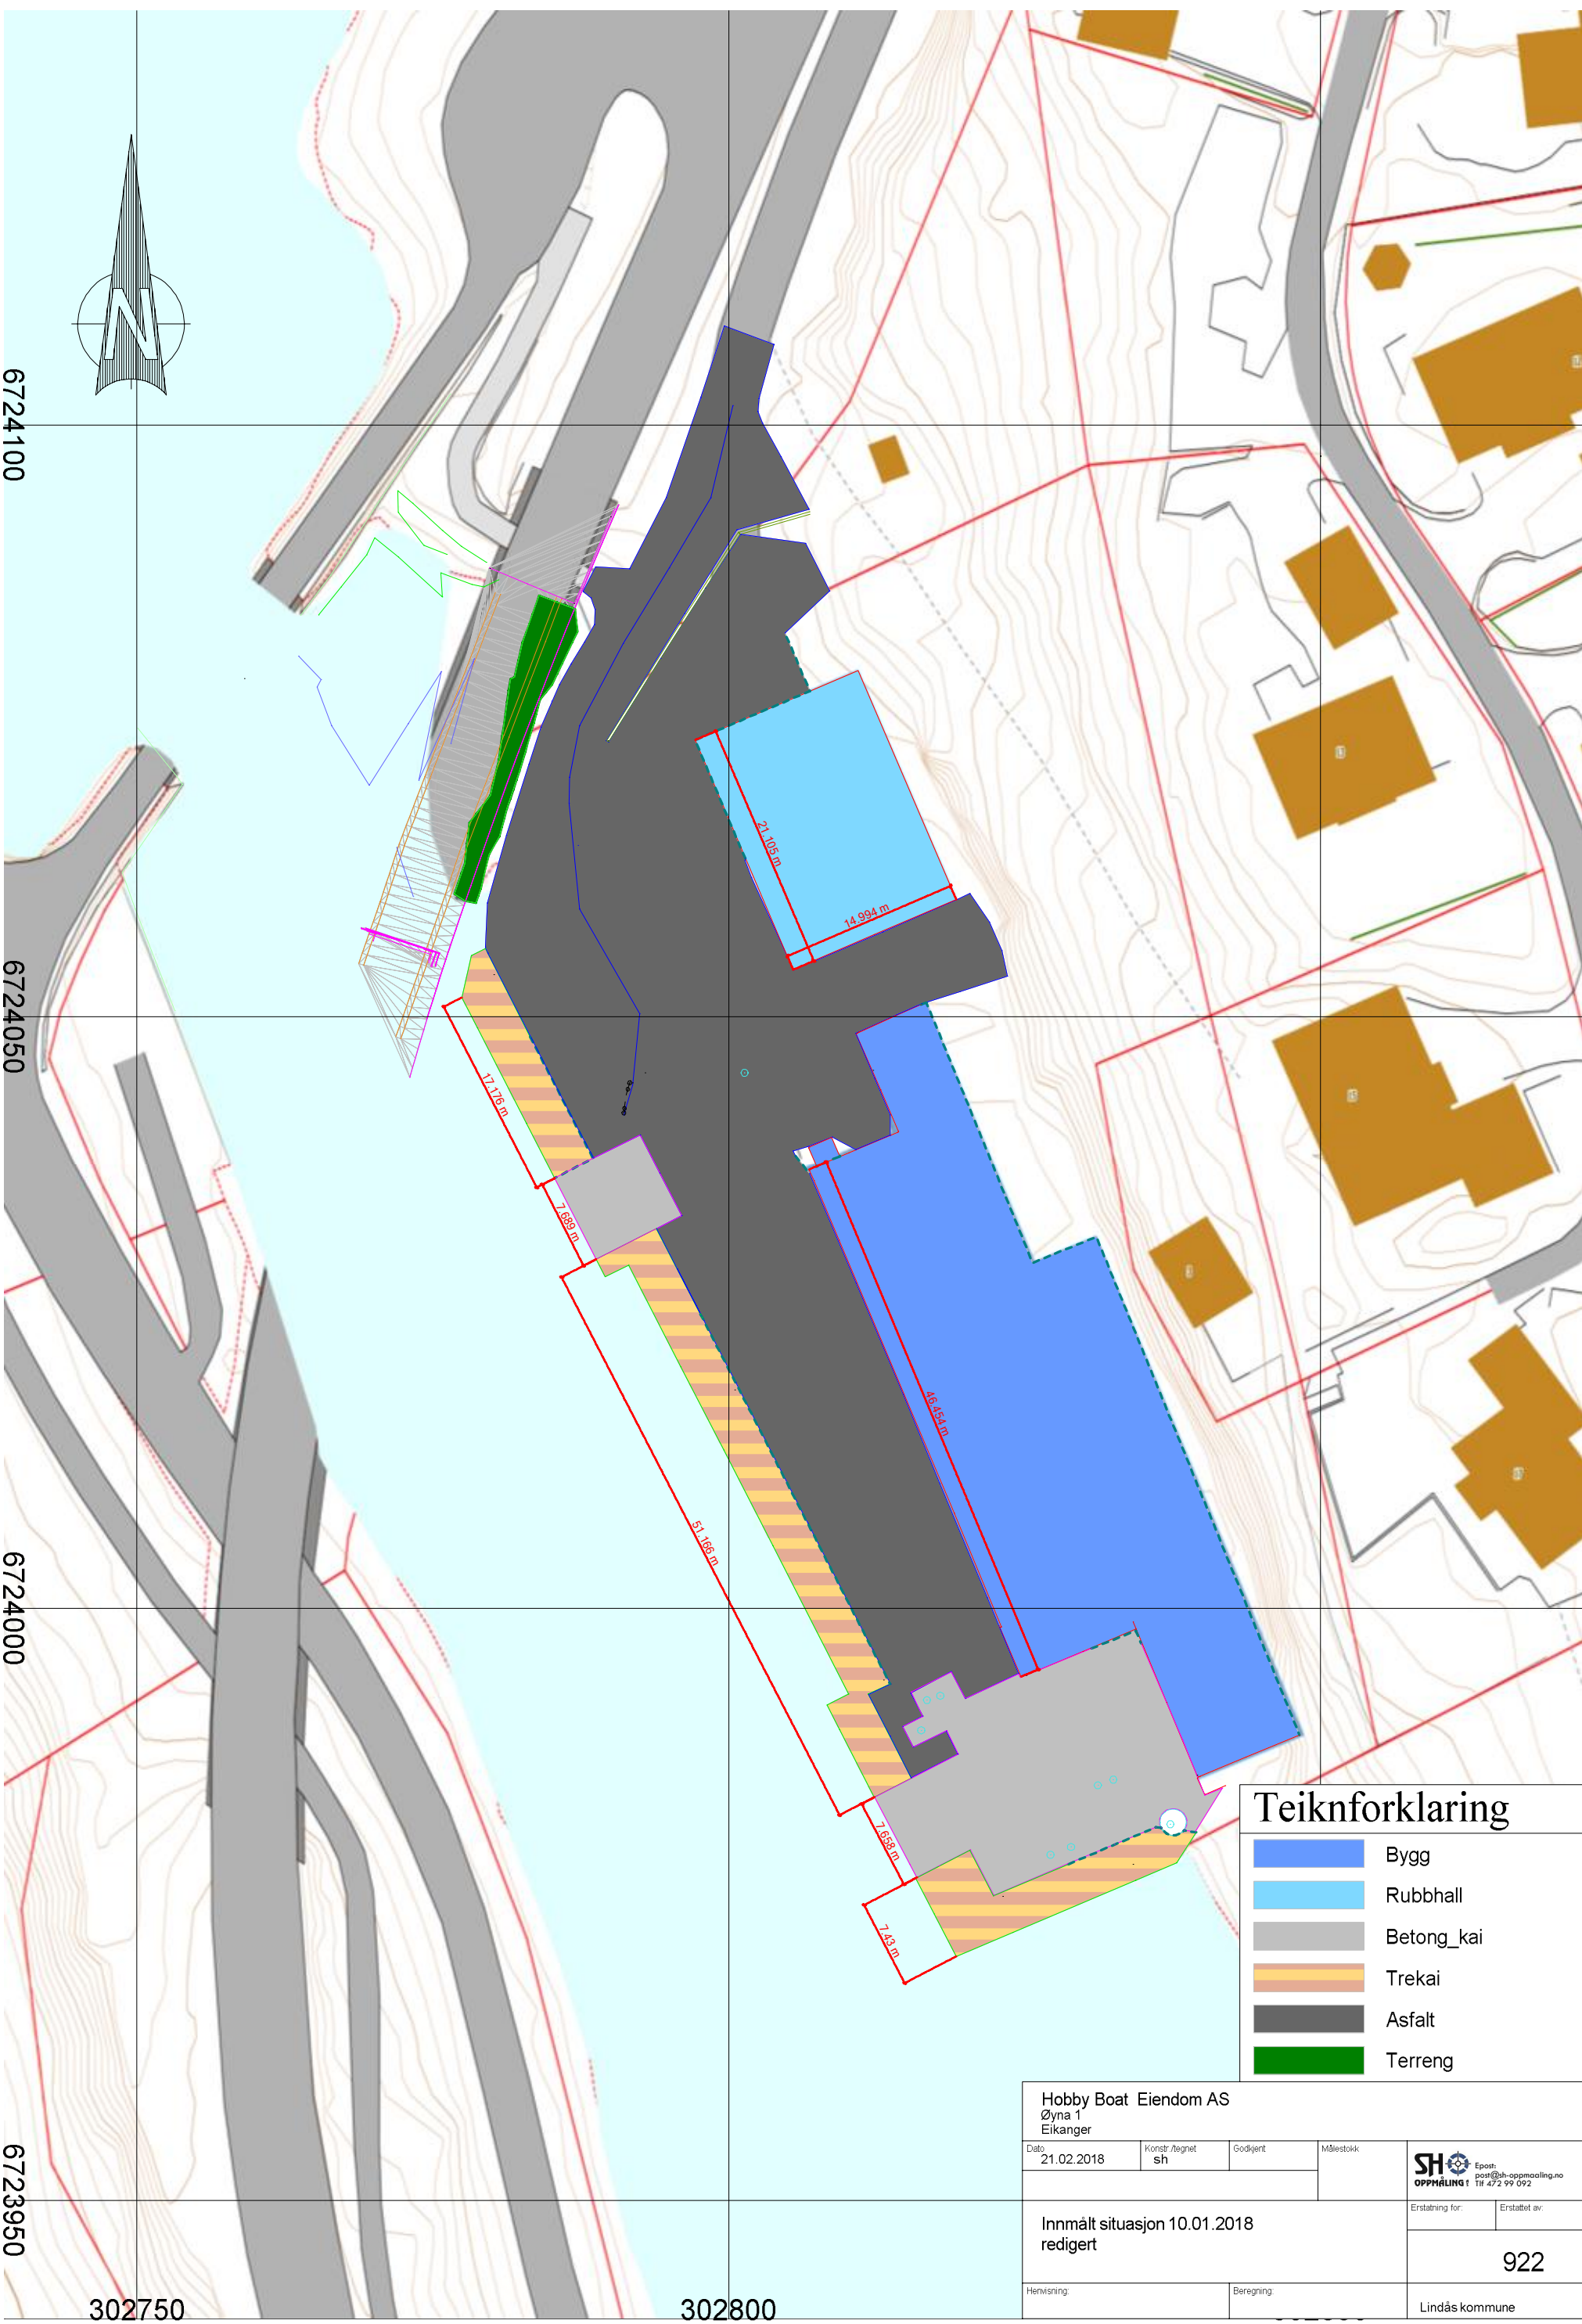

### Teiknforklaring

- Bygg
- Rubbhall
- Betong\_kai
- Trekai
- Asfalt
- Terreng

Hobby Boat Eiendom AS					
Øyna 1					
Eikanger					
Dato	Konstr./tegn	Godkjent	Målestokk	 <small>Epost: post@sh-opphaling.no</small> <small>Tlf 472 99 092</small>	
21.02.2018	sh				
Innmålt situasjon 10.01.2018				Erstatning for:	Erstatet av:
redigert				922	
Hemnsrang		Beregning		Lindås kommune	