

Nabovarsel

Skal sendast til berørte naboar og gjenbuuar plan- og bygningslova av 27. juni 2008 nr. 71 § 21-3

LINDÅS KOMMUNE	
Klassering	
15 MAI 2018	
Ark. saksnr. 18/86	Løpenr.
Saksh.	Tilgangskode



Til (nabo/gjenbuuar)

LINDÅS KOMMUNE
Kvernhusmyrane 20
5914 ISDALSTØ

Tiltak på eigedomen:			
Gnr. 129	Bnr. 14 og 72	Festnr.	Seksjonsnr.
Eigedomen si adresse Tiltandsvegen 453			
Poslnr. 5912	Poststad. SEIM		
Kommune LINDÅS			
Eigar/festar Ivar Skipper vold			

Som eigar/festar av:

Gnr. 129 | Bnr. 82 | Festnr. | Seksjonsnr.

Eigedomen si adresse
Tiltandsvegen

Det blir med dette varsla om

<input type="checkbox"/> Nybygg	<input checked="" type="checkbox"/> Anlegg	<input type="checkbox"/> Endring av fasade	<input type="checkbox"/> Riving
<input type="checkbox"/> Påbygg/tilbygg	<input type="checkbox"/> Skilt/reklame	<input type="checkbox"/> Innhegning mot veg	<input type="checkbox"/> Bruksendring
<input type="checkbox"/> Mellombels bygning, konstruksjon eller anlegg	<input type="checkbox"/> Antennesystem	<input type="checkbox"/> Oppretting/ending av matrikkleining (eigedomsdeling) eller bortfeste	<input type="checkbox"/> Anna

Dispensasjon etter plan- og bygningslova kapittel 19

Plan- og bygningslova med forskrifter

Kommunale vedtekter

Arealplanar

Veglova

Vedlegg nr. B -

Arealdisponering

Set kryss for gjeldande plan

Arealdel av kommuneplan

Reguleringsplan

Utbyggingsplan

Namn på plan
Kommuneplanen for Lindås 2011 - 2023

Beskriv nærare kva nabovarslet gjeld

Endre til 4m³ skumavskiller og søke utslipp til sjø via bårhull i fjell. søke utslipp fra hytte og anex.

Vedlegg nr. Q -

Spørsmål som gjeld nabovarsel skal rettast til

Føretak/tiltakshavar Stendal vvs as

Kontaktperson, namn Heidi Meland

E-post post@stendalvvs.no

Telefon 56354455

Mobil 4007963

Søknaden finst på heimeside: (ikkje obligatorisk)

Merknader skal sendast til

Eventuelle merknader skal vere mottekne innan 2 veker etter at dette varslet er sendt. Ansvarleg søkjar/tiltakshavar skal saman med søknad sende innkomne merknader og gjere greie for ev. endringar.

Namn Stendalvvs AS

Postadresse Blombekken 1

Postlnr. 5911 | Poststad. AVERSUND

E-post post@stendalvvs.no

Beskriving av vedlegg	Gruppe	Nr. frå - til	Ikkje relevant
Dispensasjonssøknad/vedtak	B		<input checked="" type="checkbox"/>
Situasjonsplan	D	1 - 1	<input type="checkbox"/>
Teikningar snitt, fasade	E	2 - 2	<input type="checkbox"/>
Andre vedlegg	Q		<input checked="" type="checkbox"/>


Underskrift

Stad Aversund | Dato 3/5-2018

Underskrift ansvarleg søkjar eller tiltakshavar Heidi Meland

Gjenta med blokkbokstavar HEIDI MELAND / STENDAL VVS AS

**SL
43**

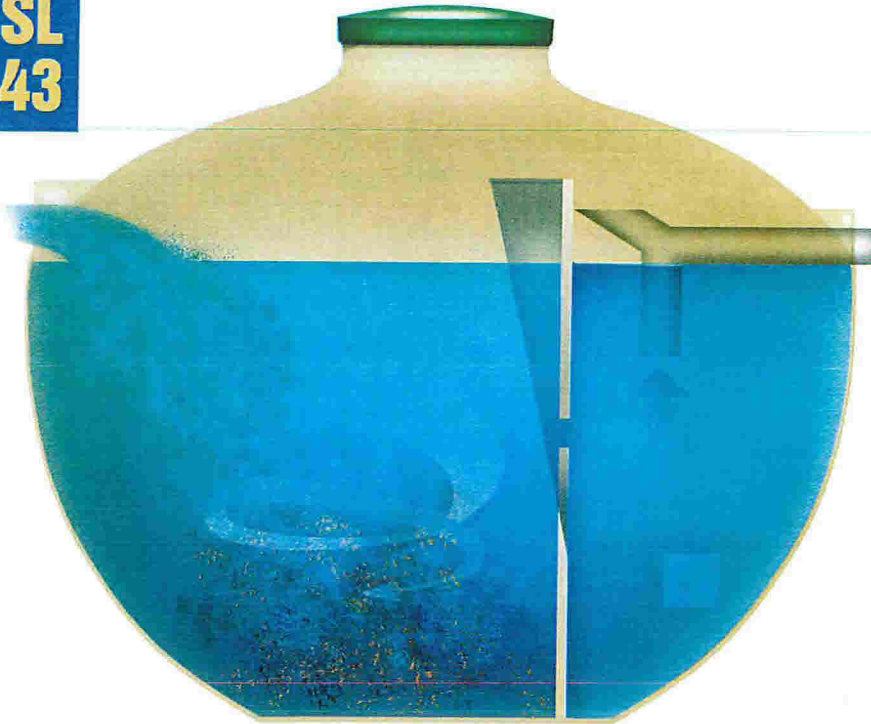

SLAM-AV- SKILLER SL - 43

For 1 stk boligenhet med
klosettavløp tilknyttet

Nedgravingsdybde	:	1000 mm fra terreng til lokk
Våtvolum	:	4 m ³
Vekt	:	170 kg
Dim. inn-/utløp	:	110 mm
Antall kammer	:	3
Total høyde	:	1800 mm
Største diameter tank	:	2300 mm
Diameter skjøtestykke	:	600 mm

Kan leveres med 1 eller 2 kammer på bestilling.



Leveres med låsbart lokk.


Skjøtestykke på 500 mm eller 1000 mm høyde
leveres for større nedgravingsdybder.

Tanken plasseres på 200 mm sandskikt og
avstemples mot setninger.

Rundt tanken fylles 200 mm lag av sand eller
stenfrie masser.

Monteringsanvisning er festet på hver tank.

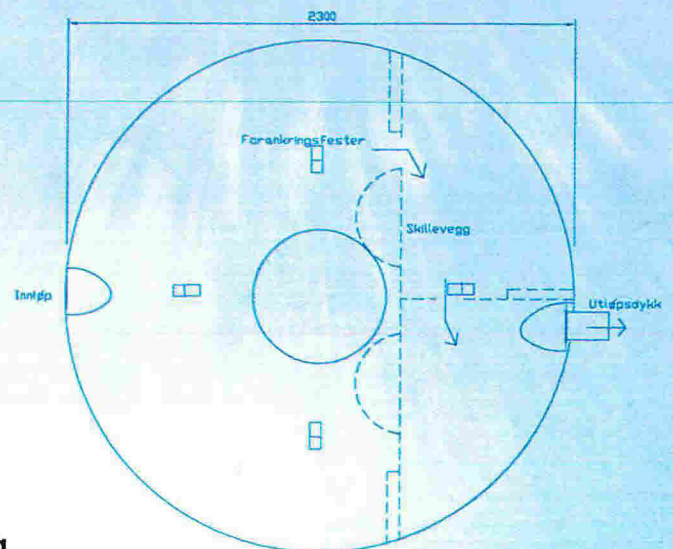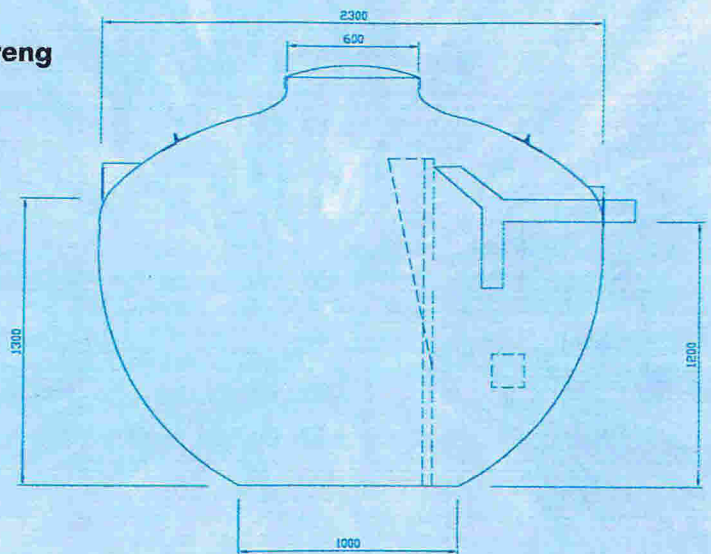

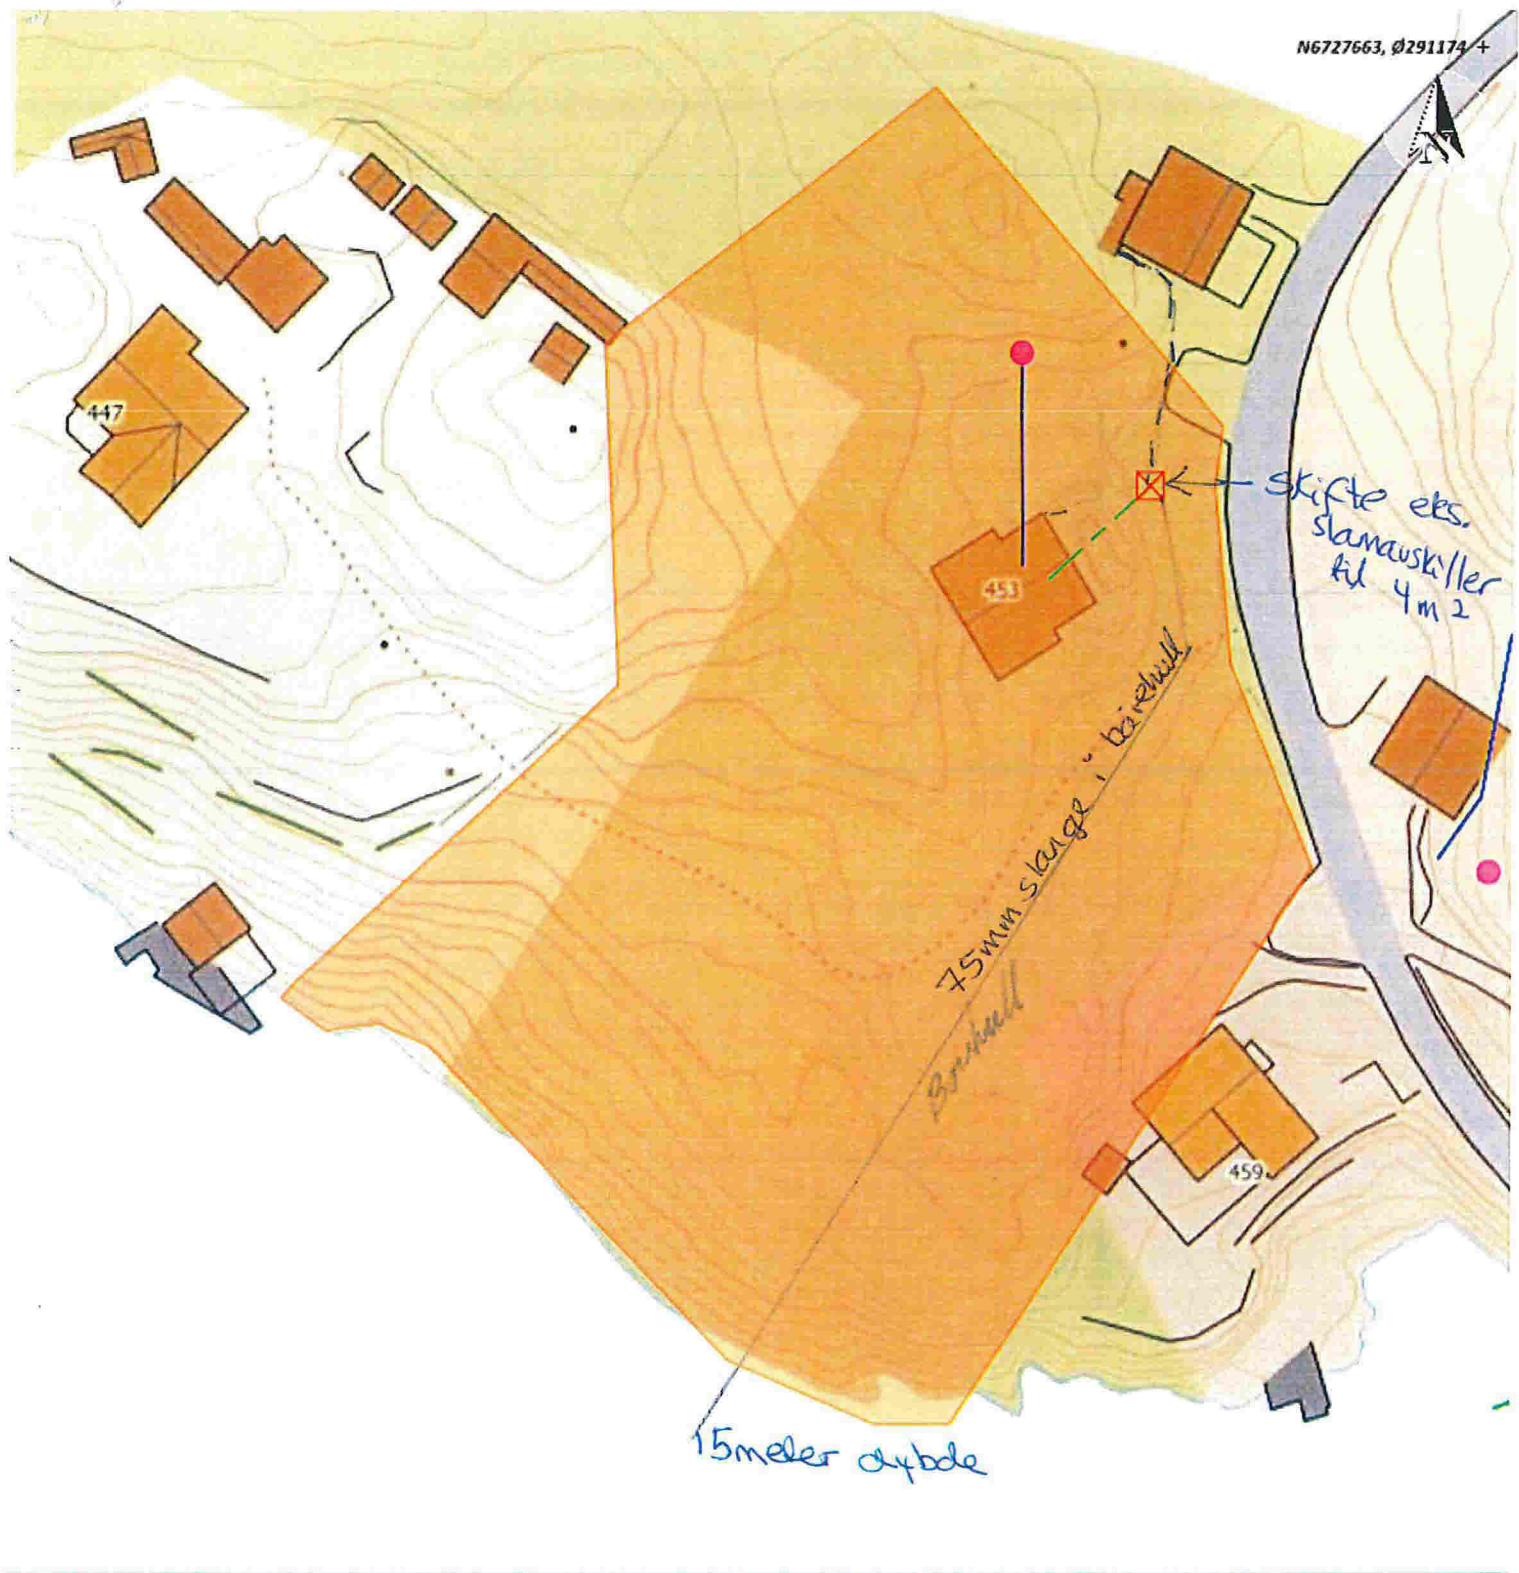

Nappevika

	NHdigi.no	Dato: 25-04-2018
		Målestokk: 1:500  15m