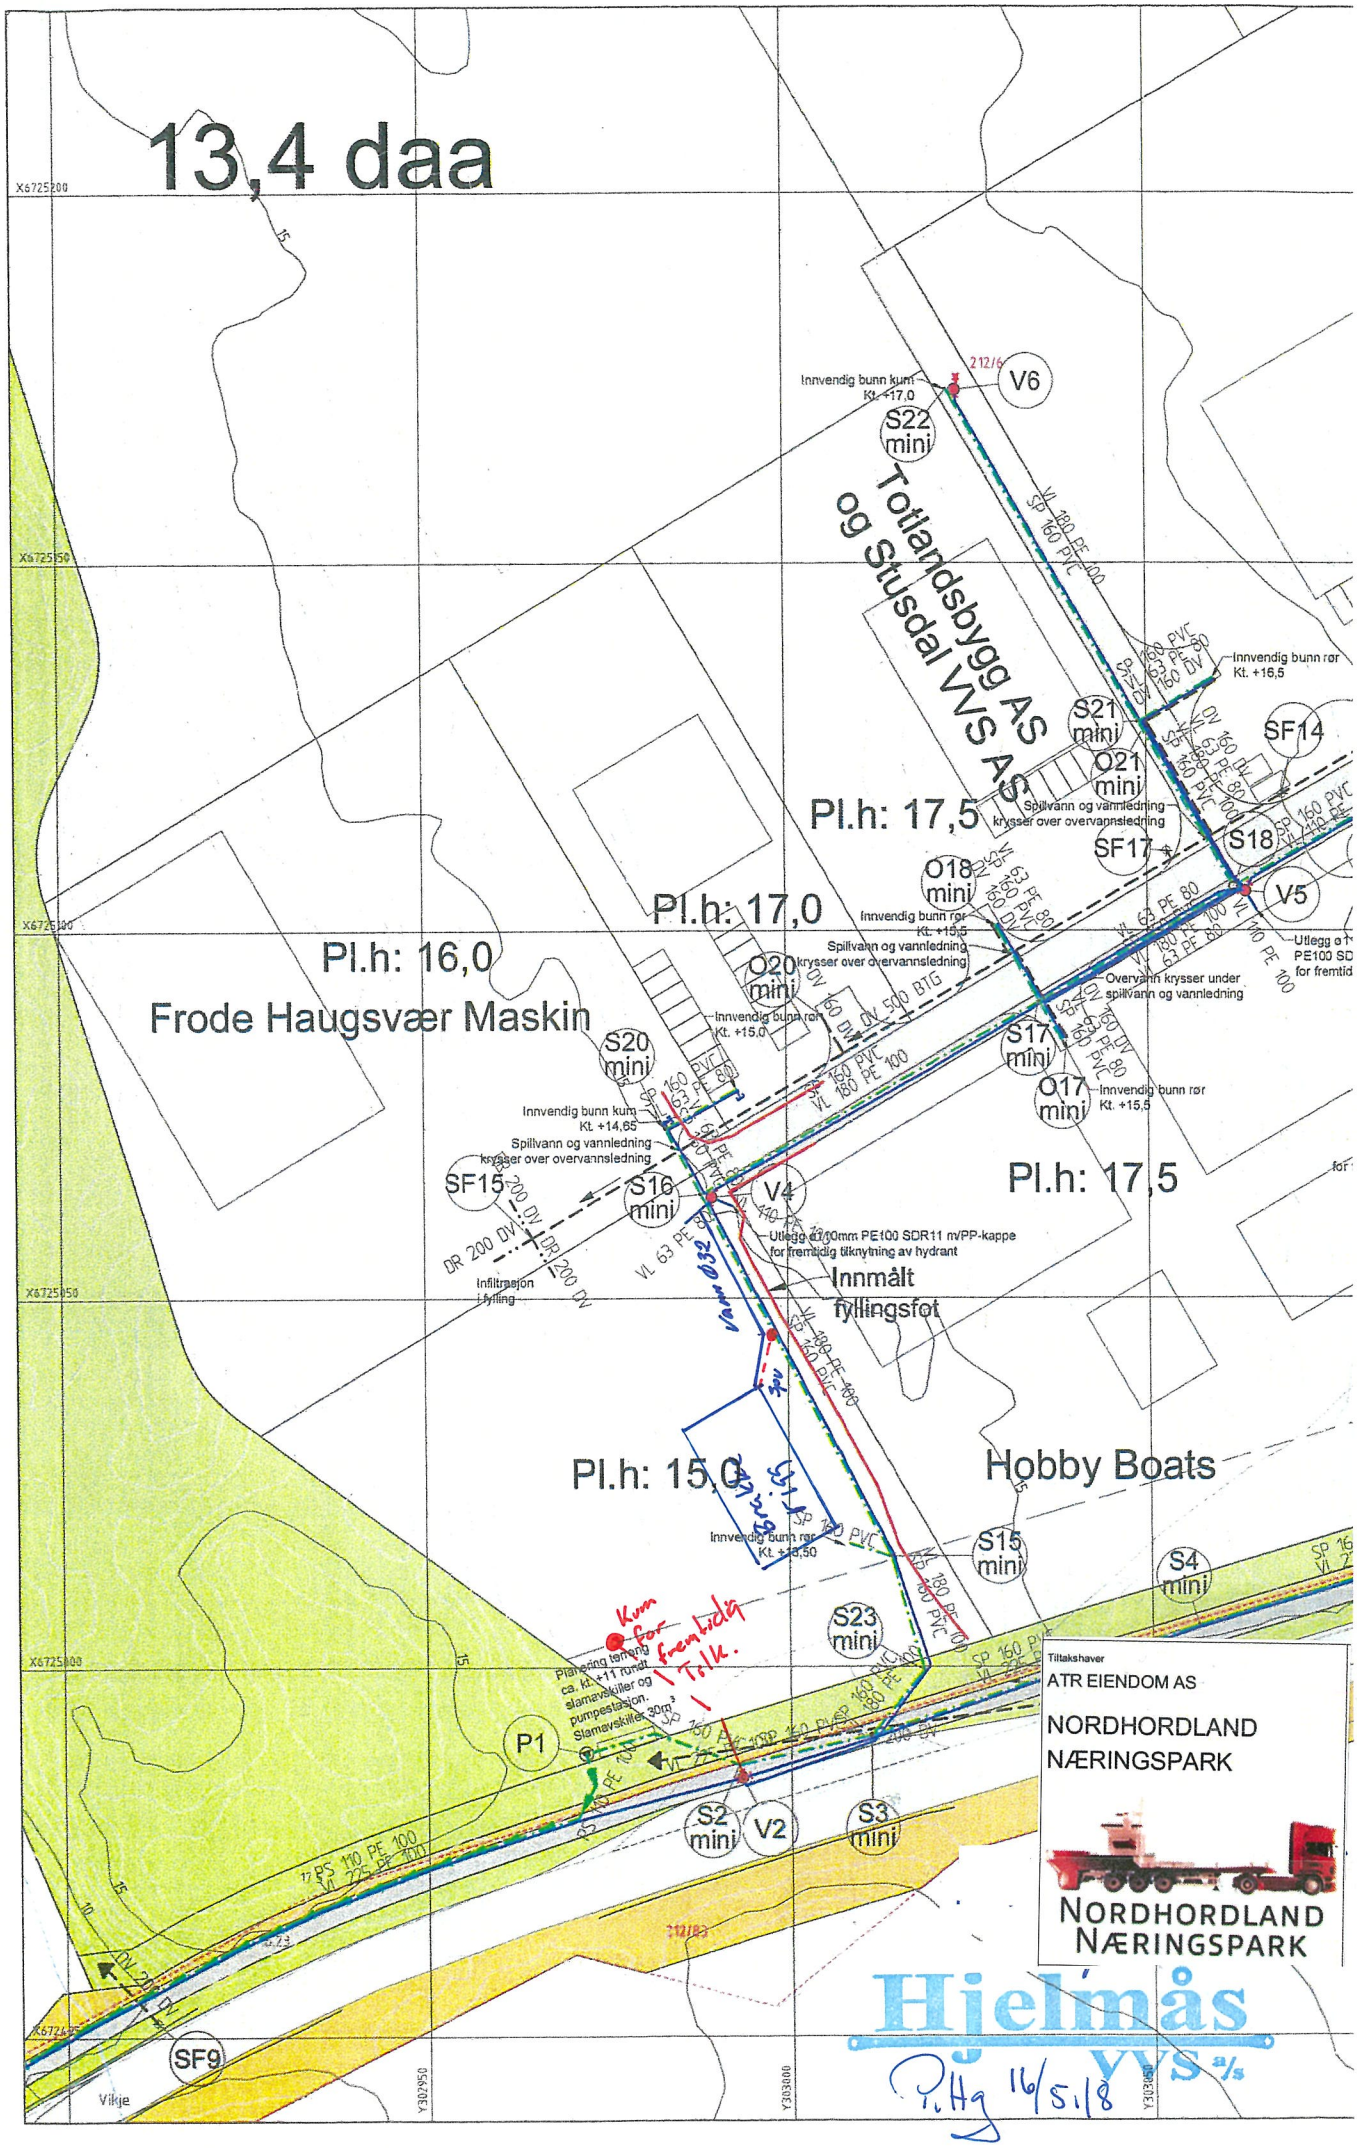
13,4 daa
Totlandsbygg AS og Stusdal VVS AS
Pl.h: 17,5
Pl.h: 17,0
Pl.h: 16,0
Frode Haugsvær Maskin
Pl.h: 17,5
Pl.h: 15,0
Hobby Boats
Innmålt fyllingsfot
Innvendig bunn kum Kt. +17,0
Innvendig bunn rør Kt. +16,5
Innvendig bunn rør Kt. +15,5
Innvendig bunn rør Kt. +15,0
Innvendig bunn kum Kt. +14,65
Spillvann og vannledning krysser over overvannsledning
Overvann krysser under spillvann og vannledning
Utlegg ø110mm PE100 SDR11 m/PP-kappe for fremtidig tilknytning av hydrant
Infiltrasjon i fylling
Planering terreng ca. kt. +11 rundt slamavskiller og pumpestasjon. Slamavskiller 30m³
Kum for fremtidig Tilk.
Tiltakshaver
ATR EIENDOM AS
NORDHORDLAND NÆRINGSPARK
NORDHORDLAND NÆRINGSPARK
Hjelmås VVS a/s
P.Hg 16/5.18