

Elkangerv

212/113
MAJO

● = utv. stakepunkt 10mm
 X = utv. bakke kran 32mm


Dato: 20-04-2018

Nhdigi.no


Målestokk: 1:500



E1

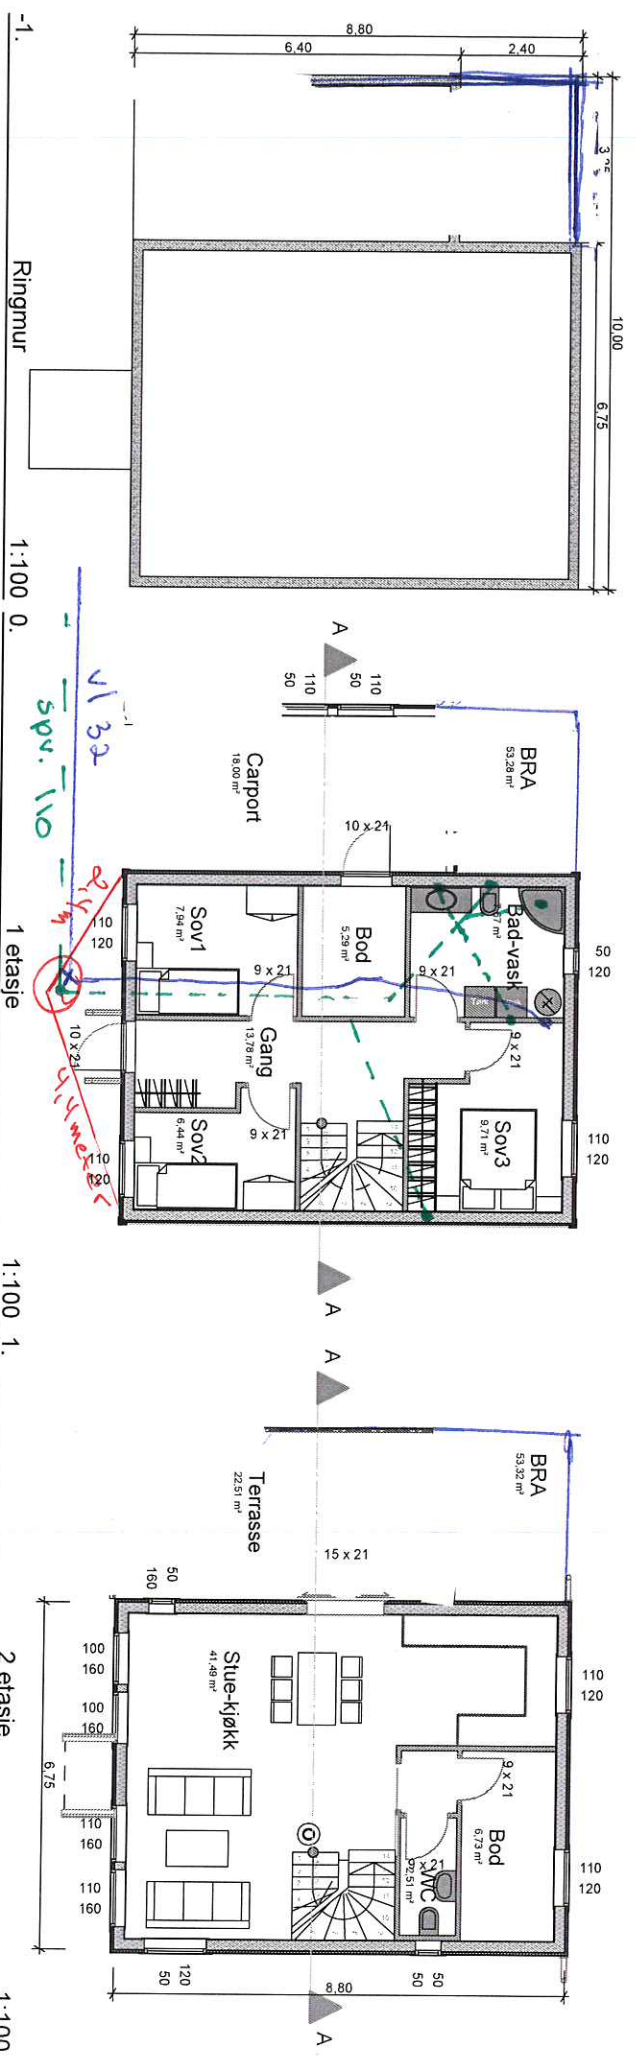

X = 32 mm ulu stoppekran
 ● = ulu stakepunkt

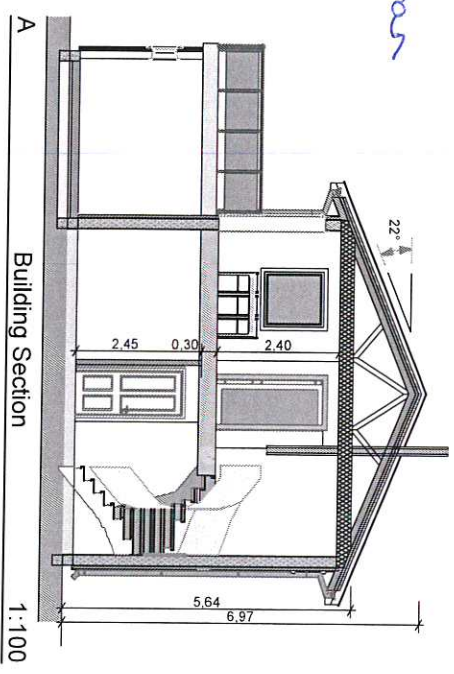

PROSJEKT:	TEGNINGSINNHOUD:	KORRIGERT DATO:	SIGN:	KTR:	MÅL:	Tegn. nr.:
Prosjektbolig Vahaugen, Ekanger Lindås Kommune Gnr: 212 bnr 113	Plantegr 1 - snitt "bolig spesial"	TEGNET DATO 230316	ØS		1:100	100
		PROSJEKTNR.:			REV:	
Lindåsvegen 154 5914 Isdalstid						