




1:100 kjeller

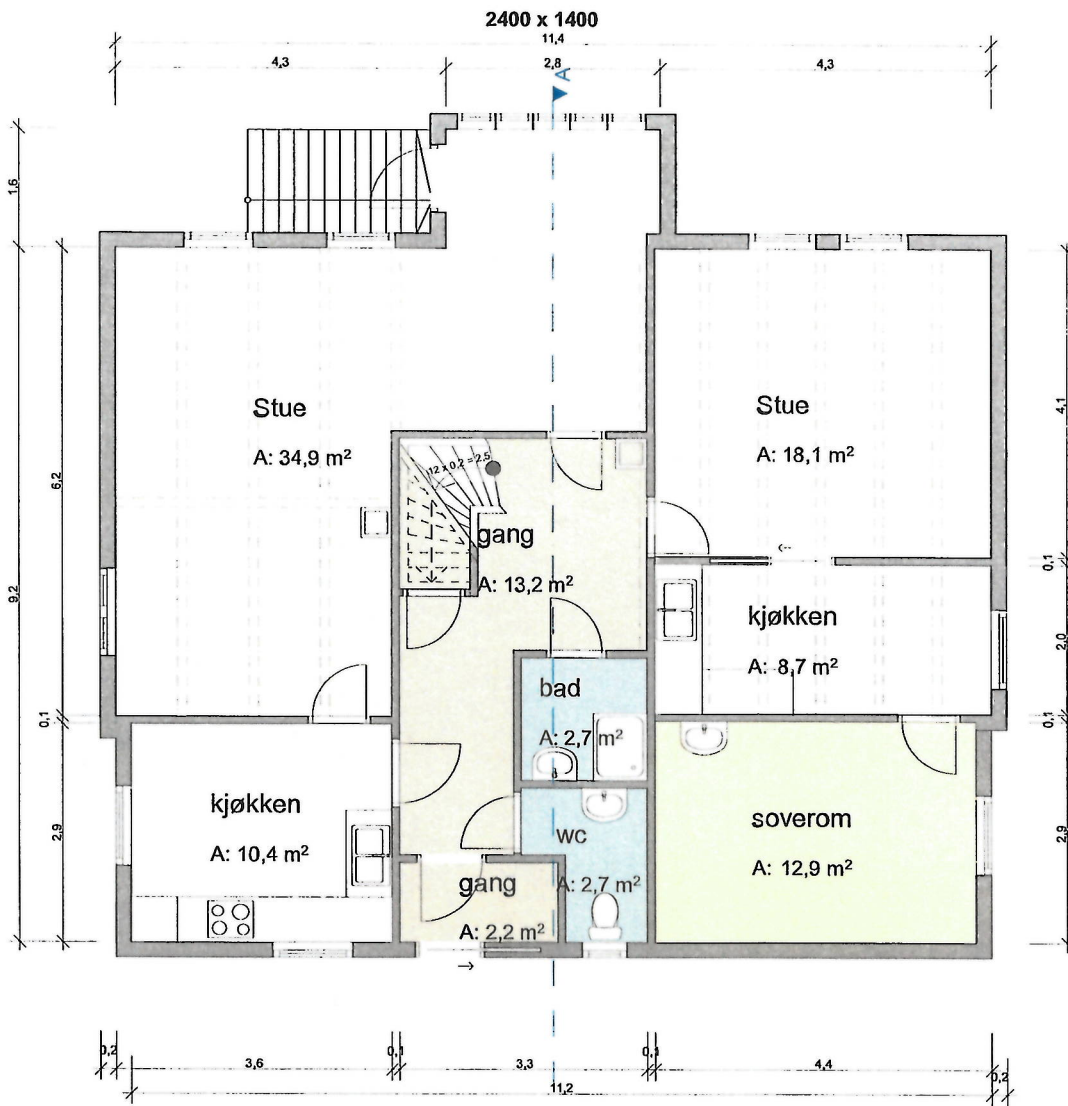


1:100 1. Etasje

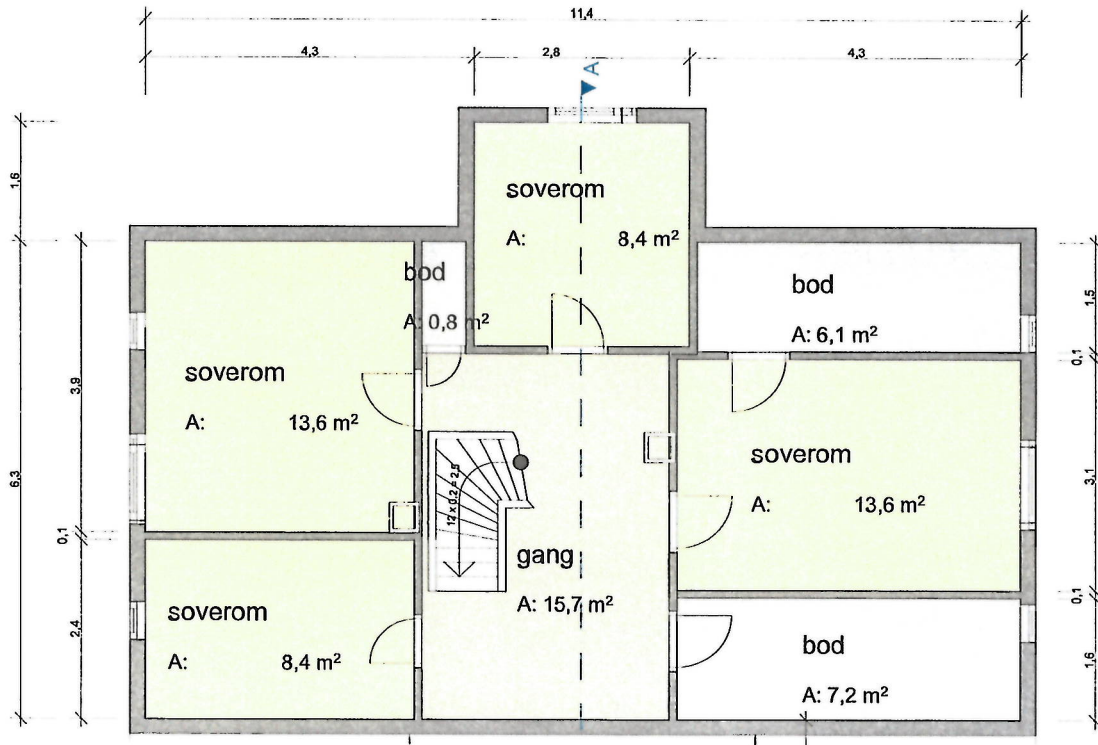


1:100 2. Etasje

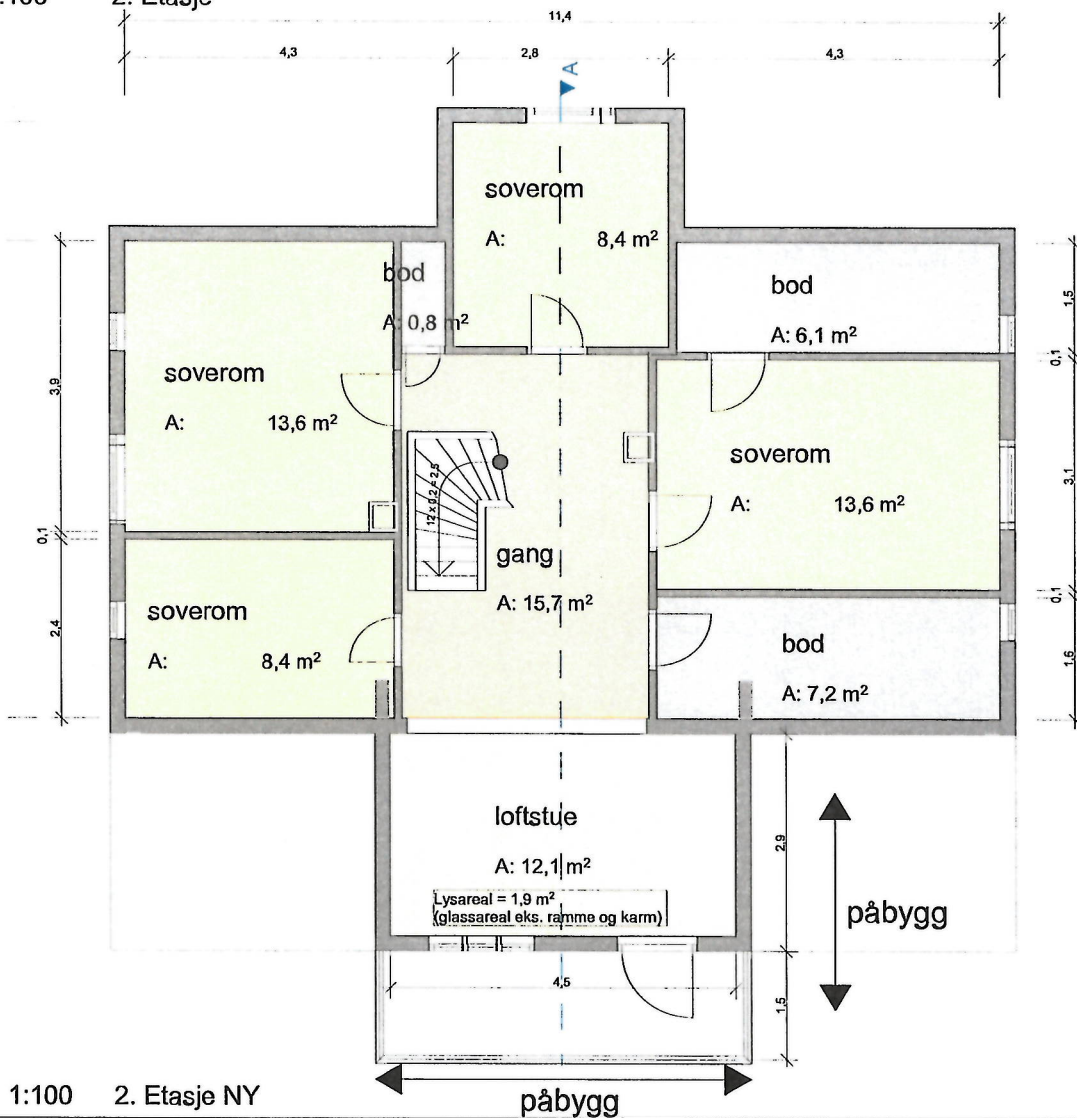

1:100 2. Etasje NY

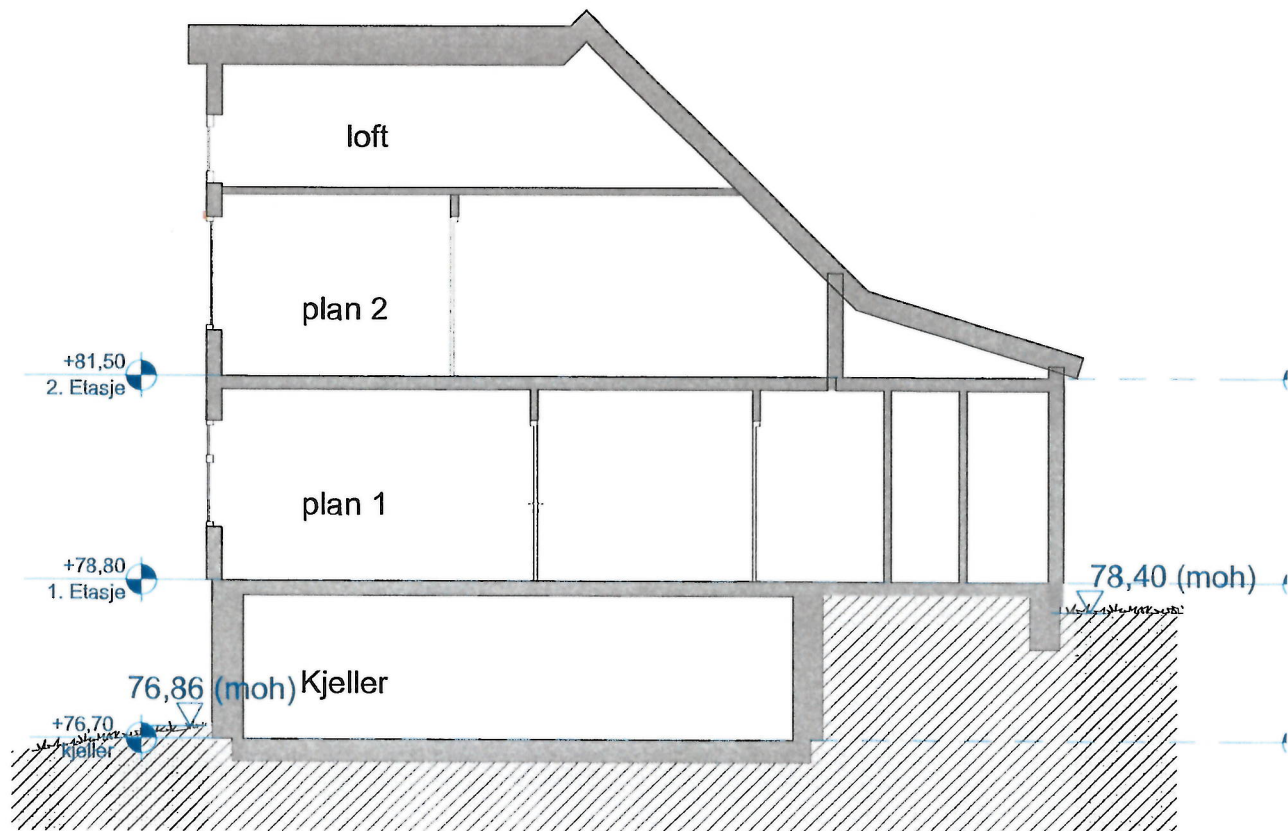


1:100 snitt A-A

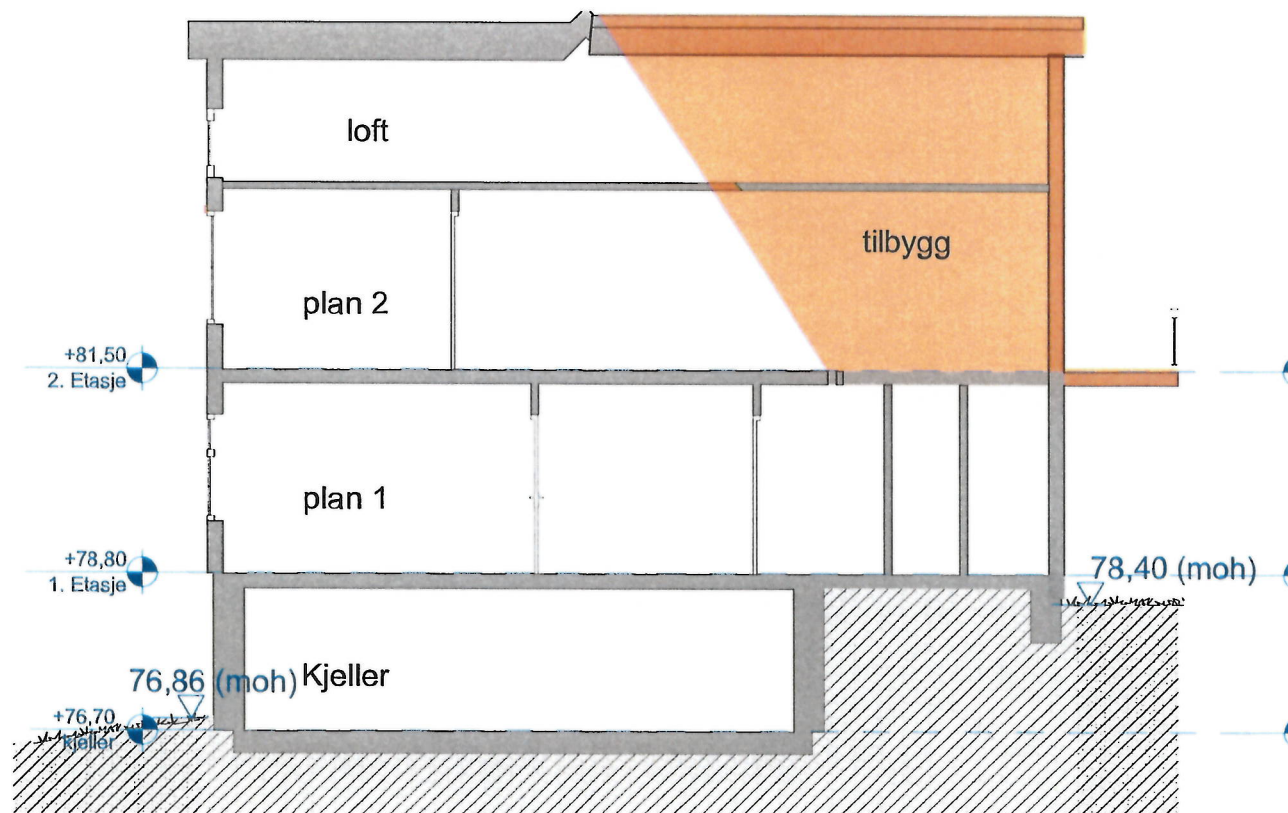


1:100 snitt A-A NY

Høylandsveien 70
gnr 206 bnr 4


snitt A-A ny og eksisterende situasjon 1:100

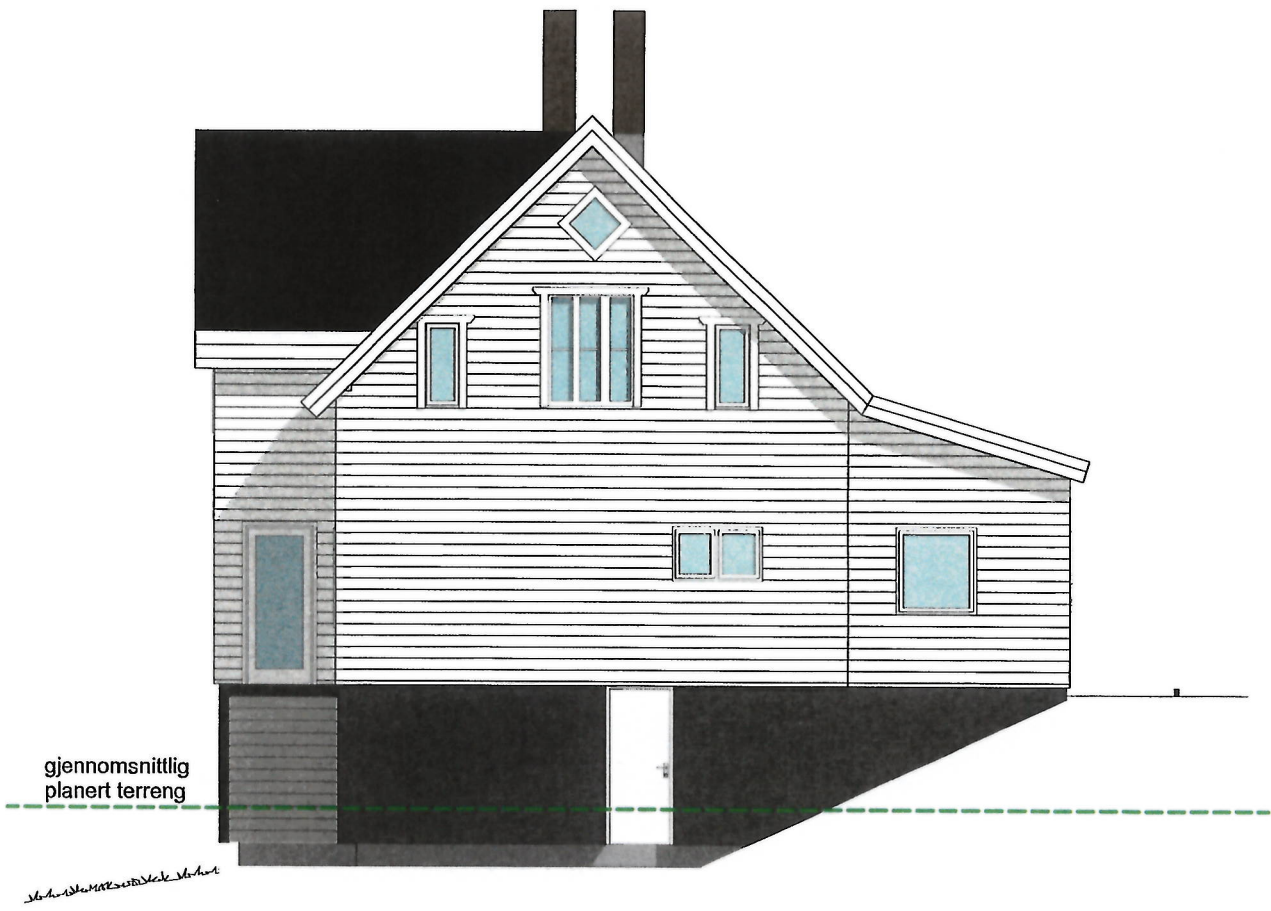


1:100 Fasade Øst

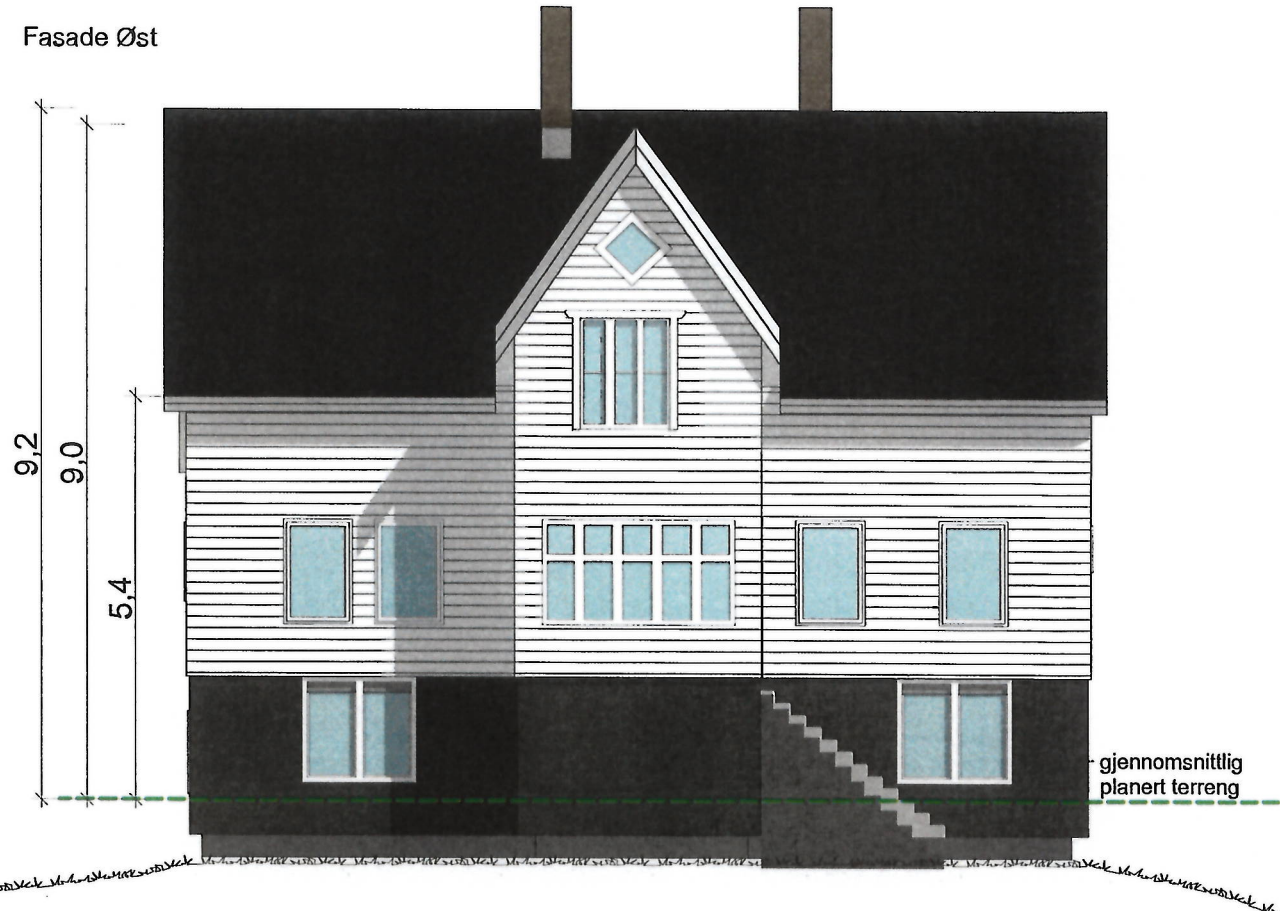


1:100 Fasade Sør

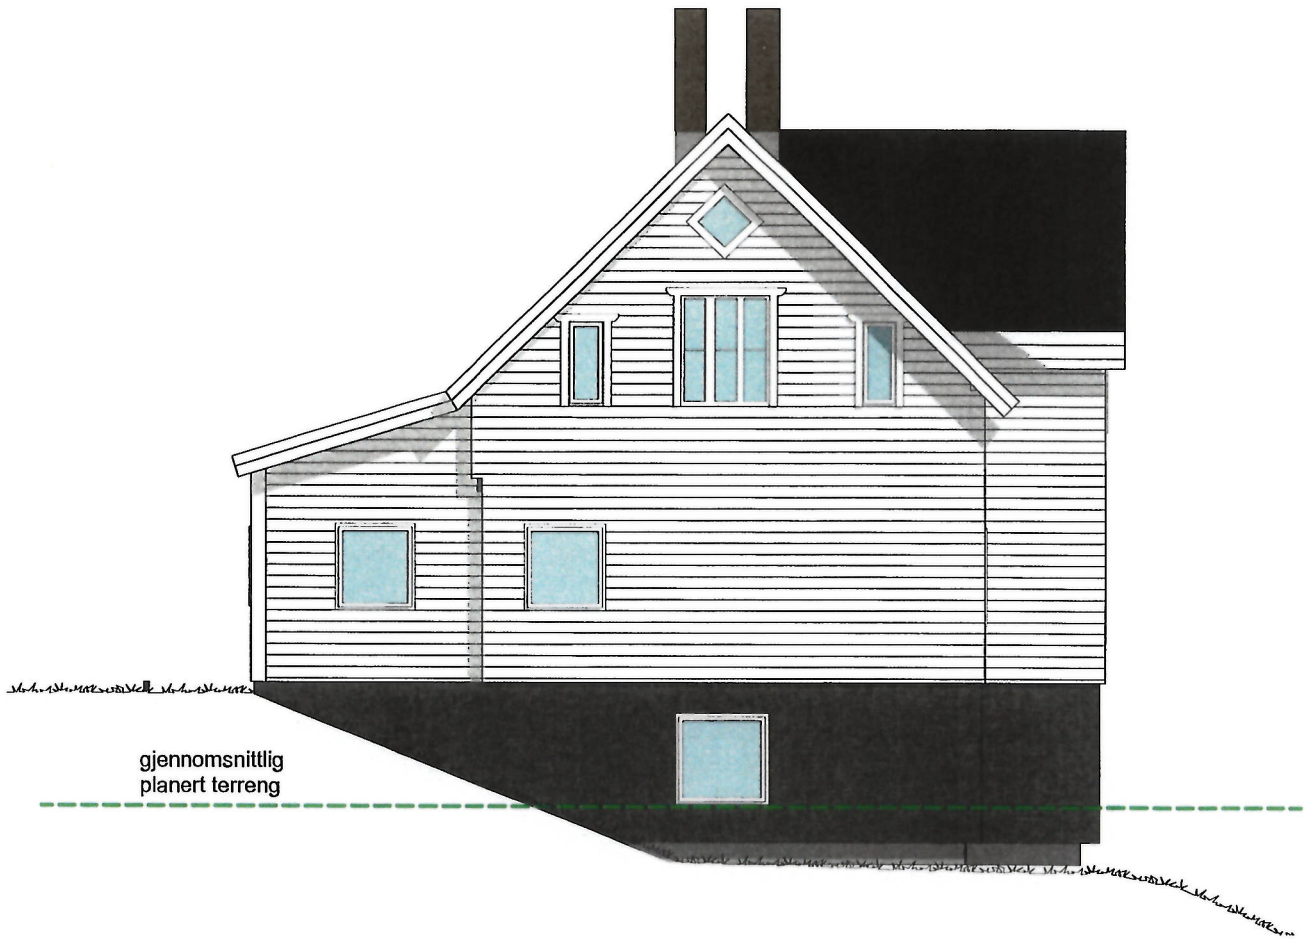


1:100 Fasade Vest

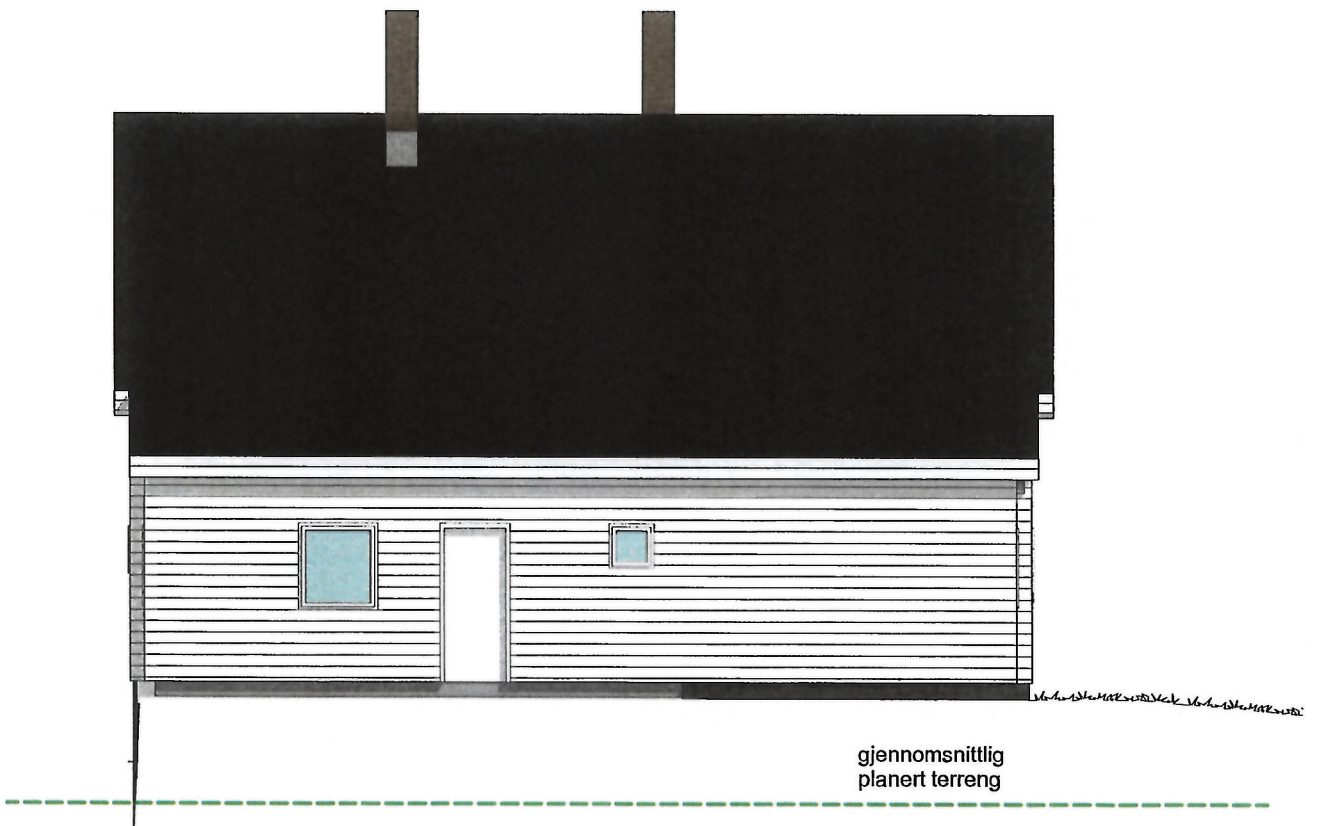


1:100 Fasade Nord

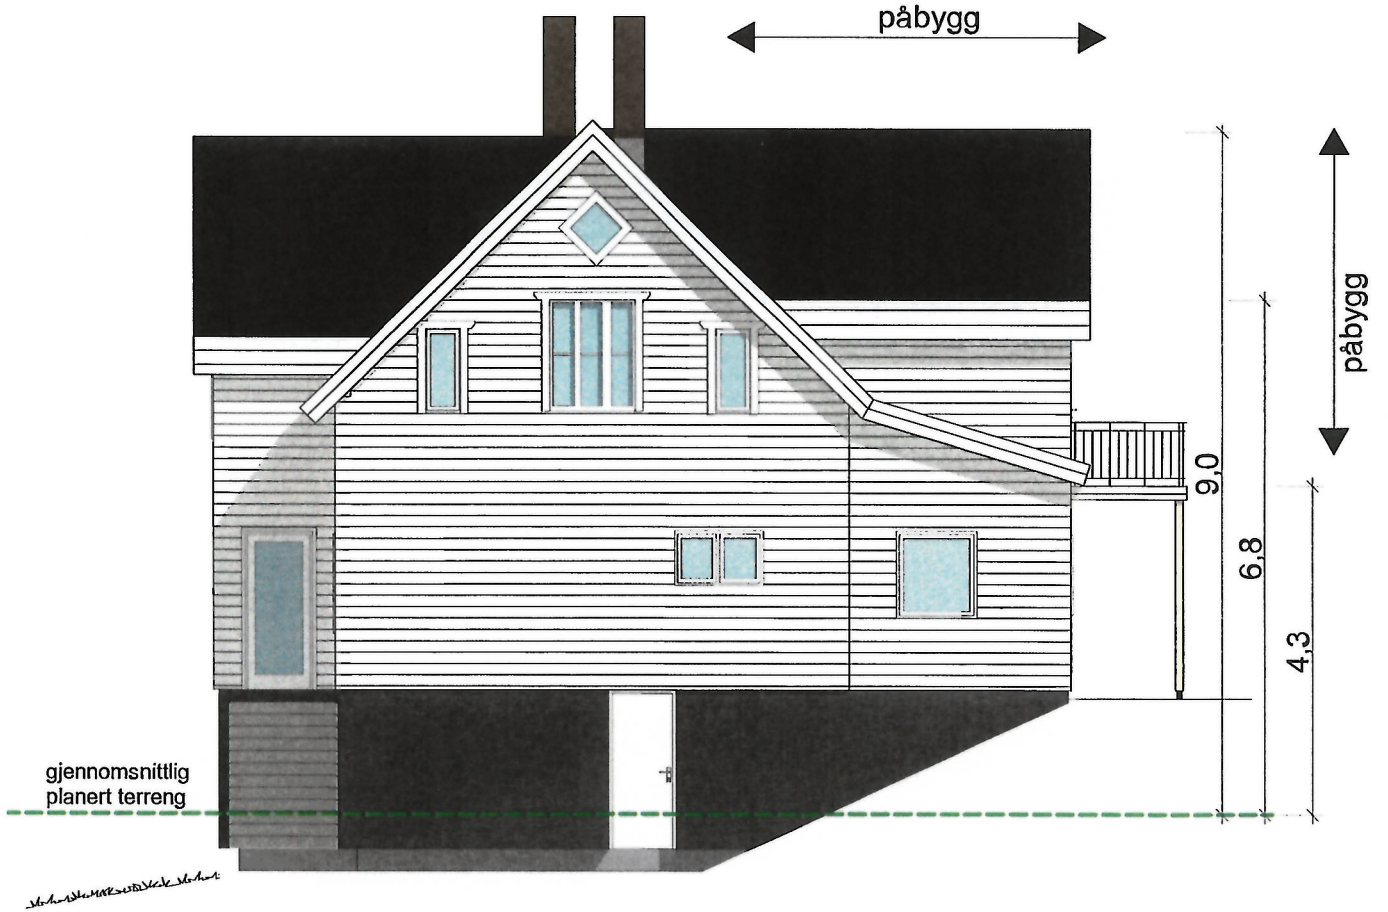


1:100 Fasade Øst NY

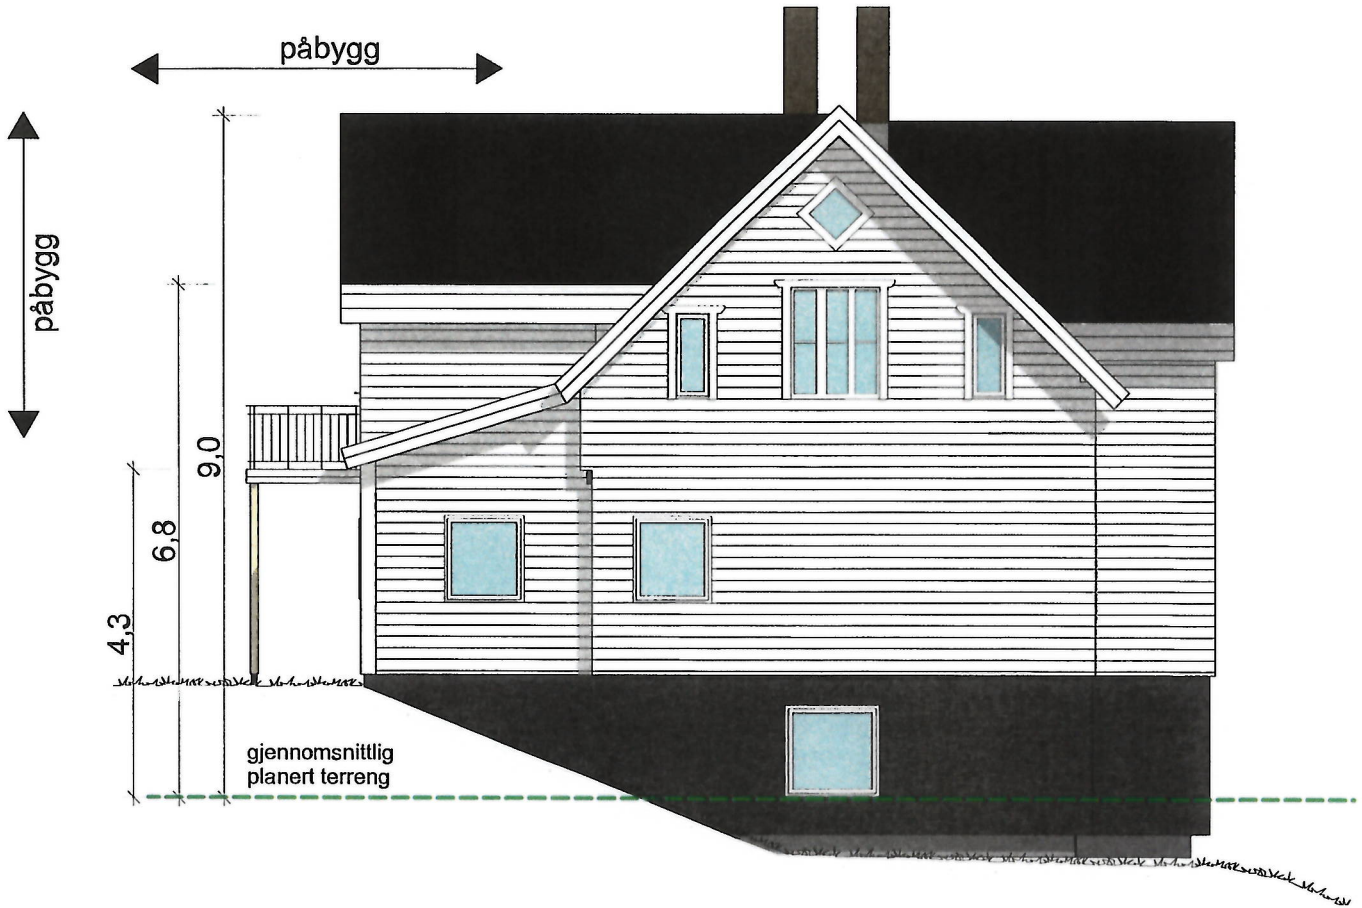


1:100 Fasade Vest NY

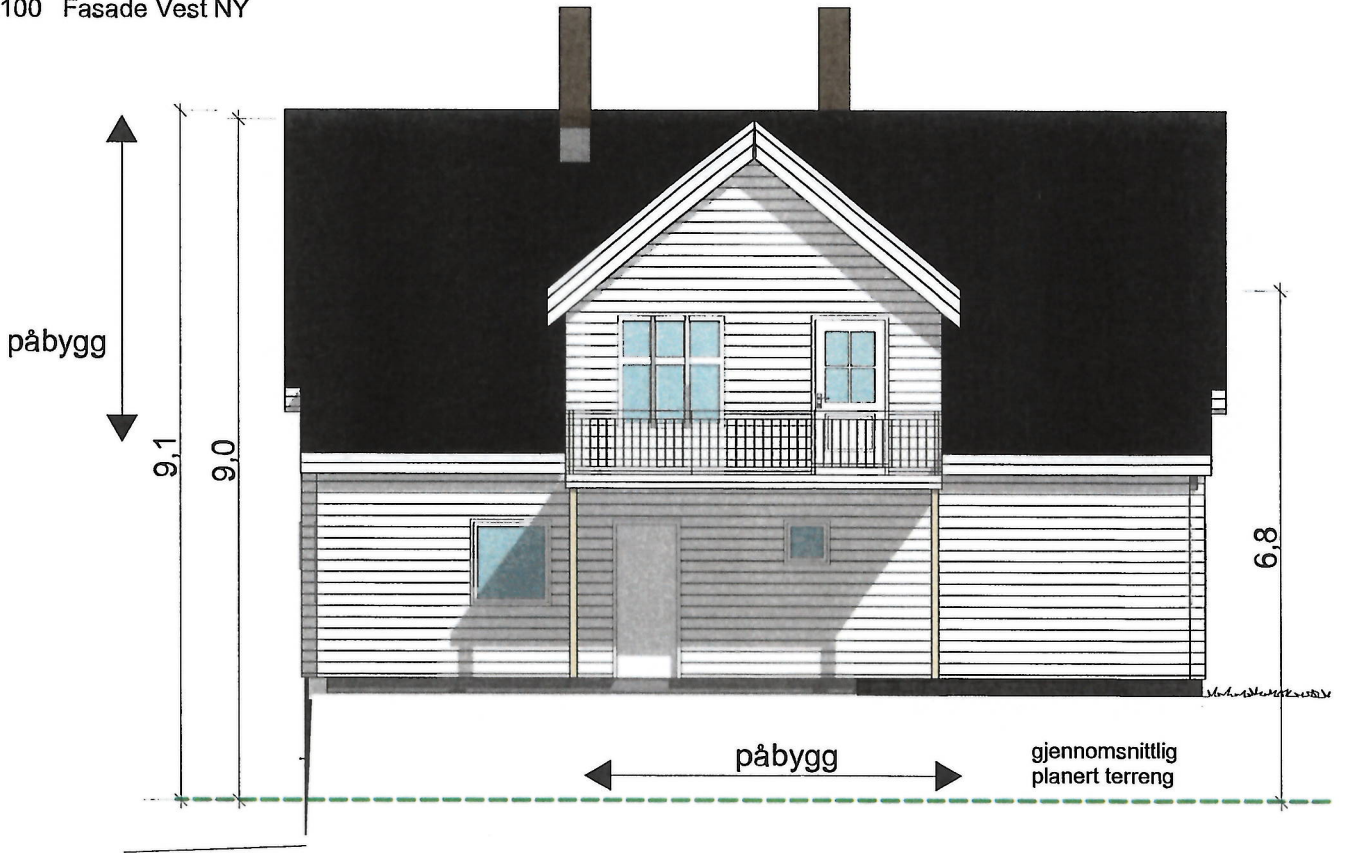

1:100 Fasade Nord NY

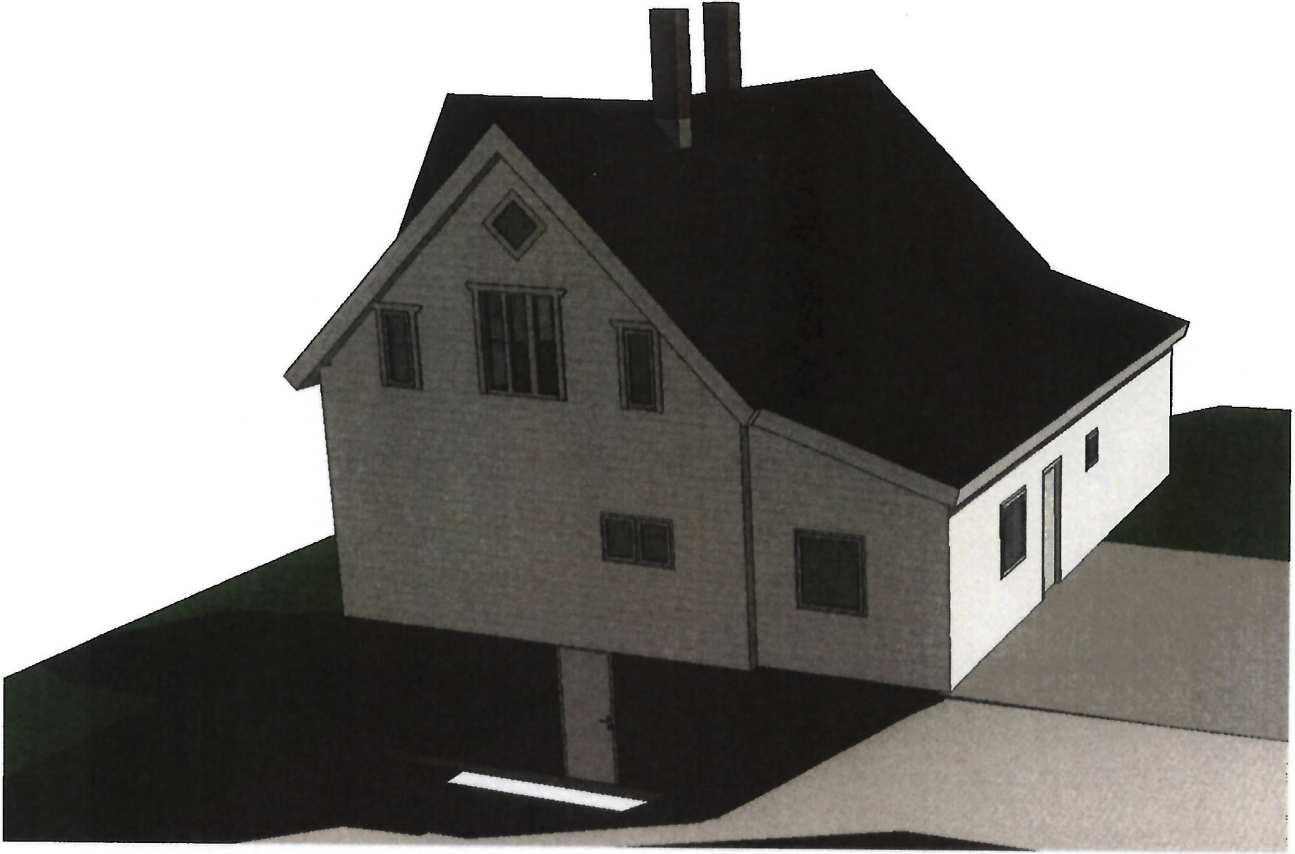

illustrasjon

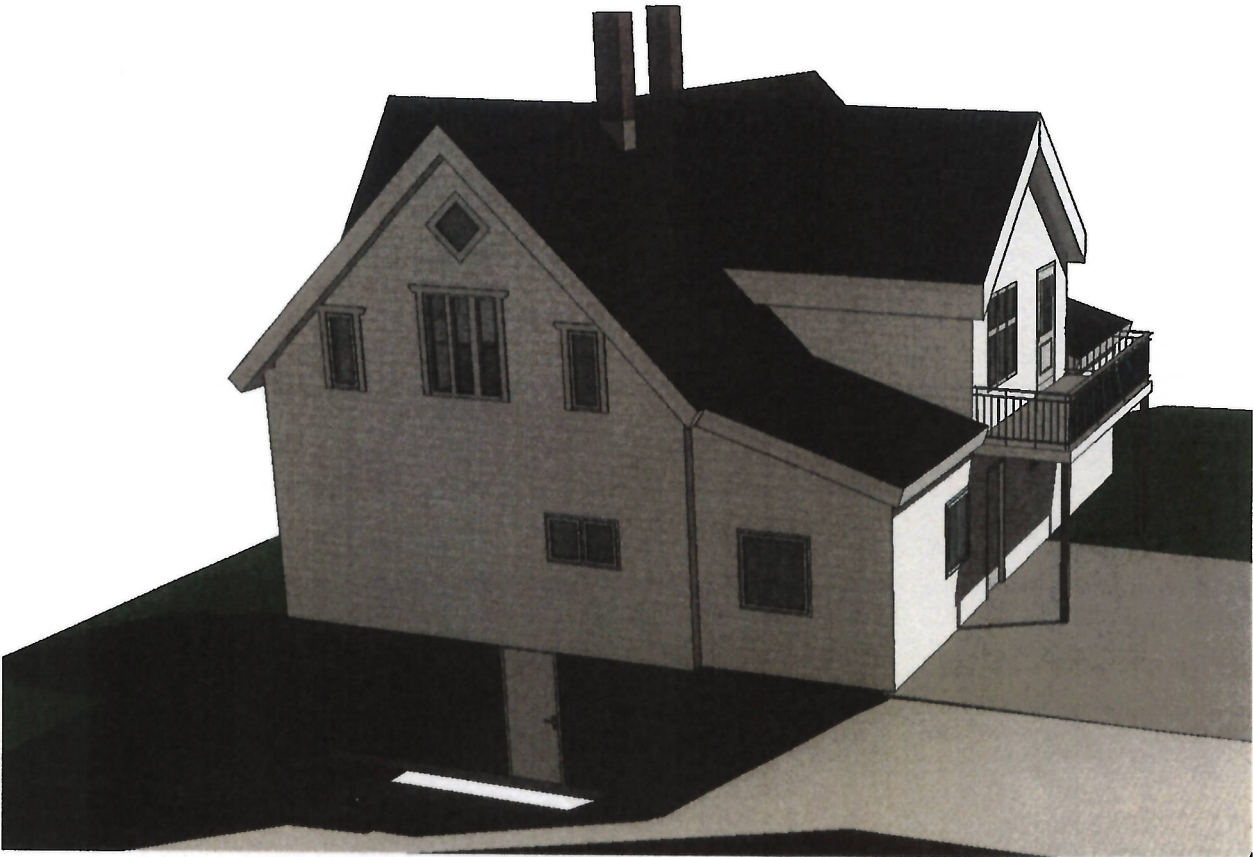

illustrasjon med tilbygg