

Knut Willie Jacobsen

Fra: Tone Margrethe Bærland Furustøl <tone.furustol@lindas.kommune.no>
Sendt: 6. juni 2018 11:00
Til: peter.lundin@bkkfiber.no
Kopi: kwil-jac@online.no
Emne: Sak 17/2913 - gbnr 137/212

Hei.

Vi viser til dykkar søknad om rammeløyve inkludert søknad om byggjegrense mot kommunal veg 137/769.


Saka er no på høyring til teknisk drift – vegavdelinga som har kome med ein foreløpig tilbakemelding om å oppgi spesifikk avstand frå byggjegrense mot veg.

Der garasjen er plassert over byggjegrensa, må det opplysast kor mykje den overskrider byggjegrensa. Det må opplysast spesifikk minste avstand frå garasjen til midten av veg (både nordvest og nordøst).

Vis etterspurt informasjon på situasjonskartet.


Vi ber om ein snarleg tilbakemelding og **innan 13.06.2018**.

Utsnitt situasjonskart 05.01.2018:

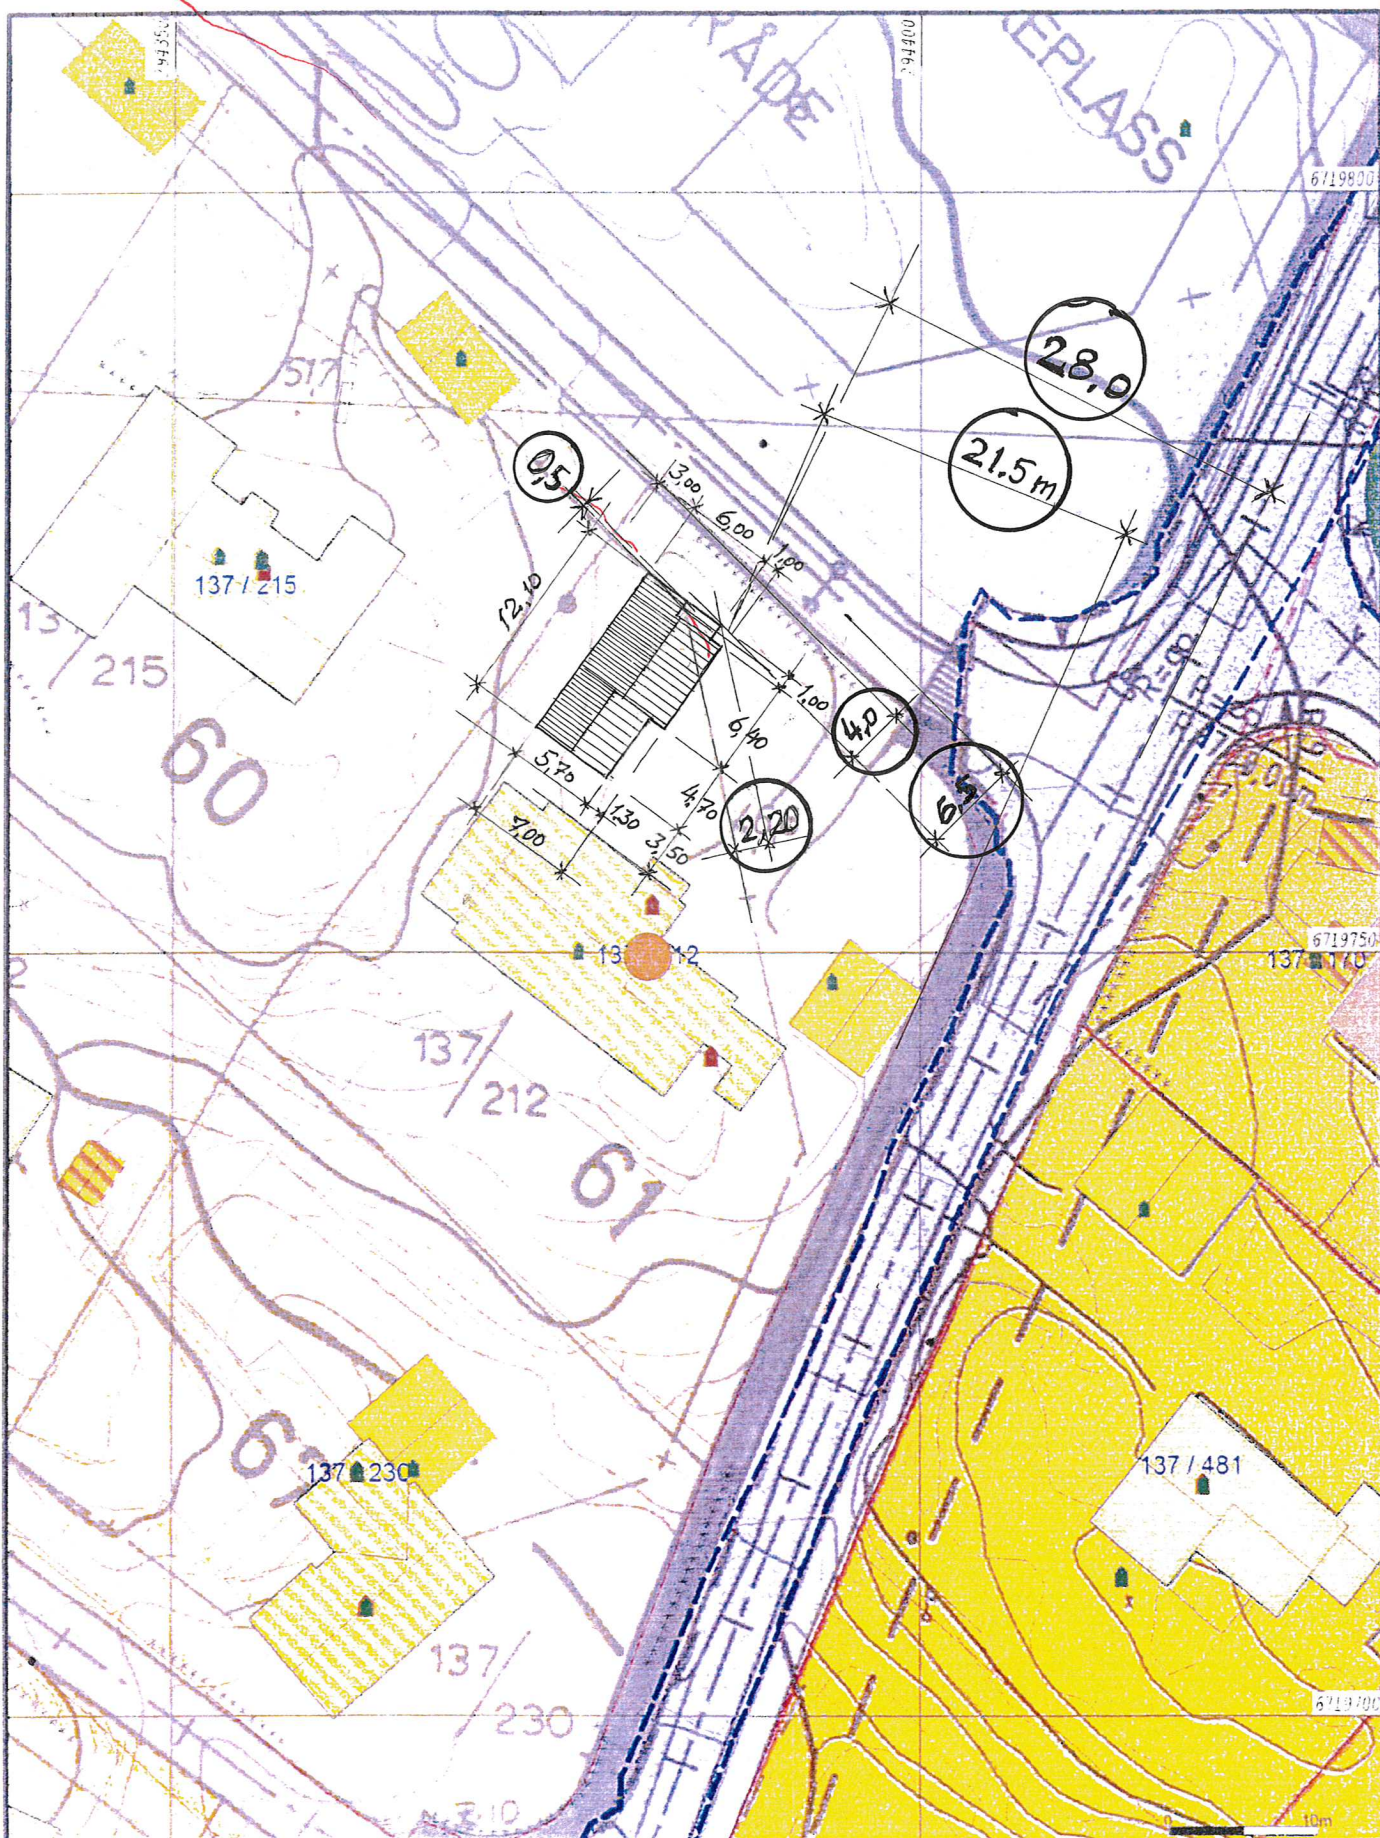

	Reale grænser		Reale grænser
	Registrerte grænser		Hytte leiehus
	Udefinert grænser		Garnse uthus
	Forretningsgrænse		Industri-lager
	Konstruert grænsepunkt		Andre byg
	Bolig		
	Bustad i delighet		
	Næringshus		

Beliggenhet og høyder må oppfattes som orienterende.

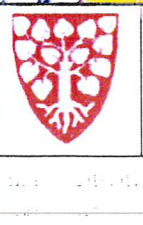

Lindås kommune	
Byggesaksavdeling	
	Situasjonskart - gbnr 137_212



100%
O.K.
05/01-18