


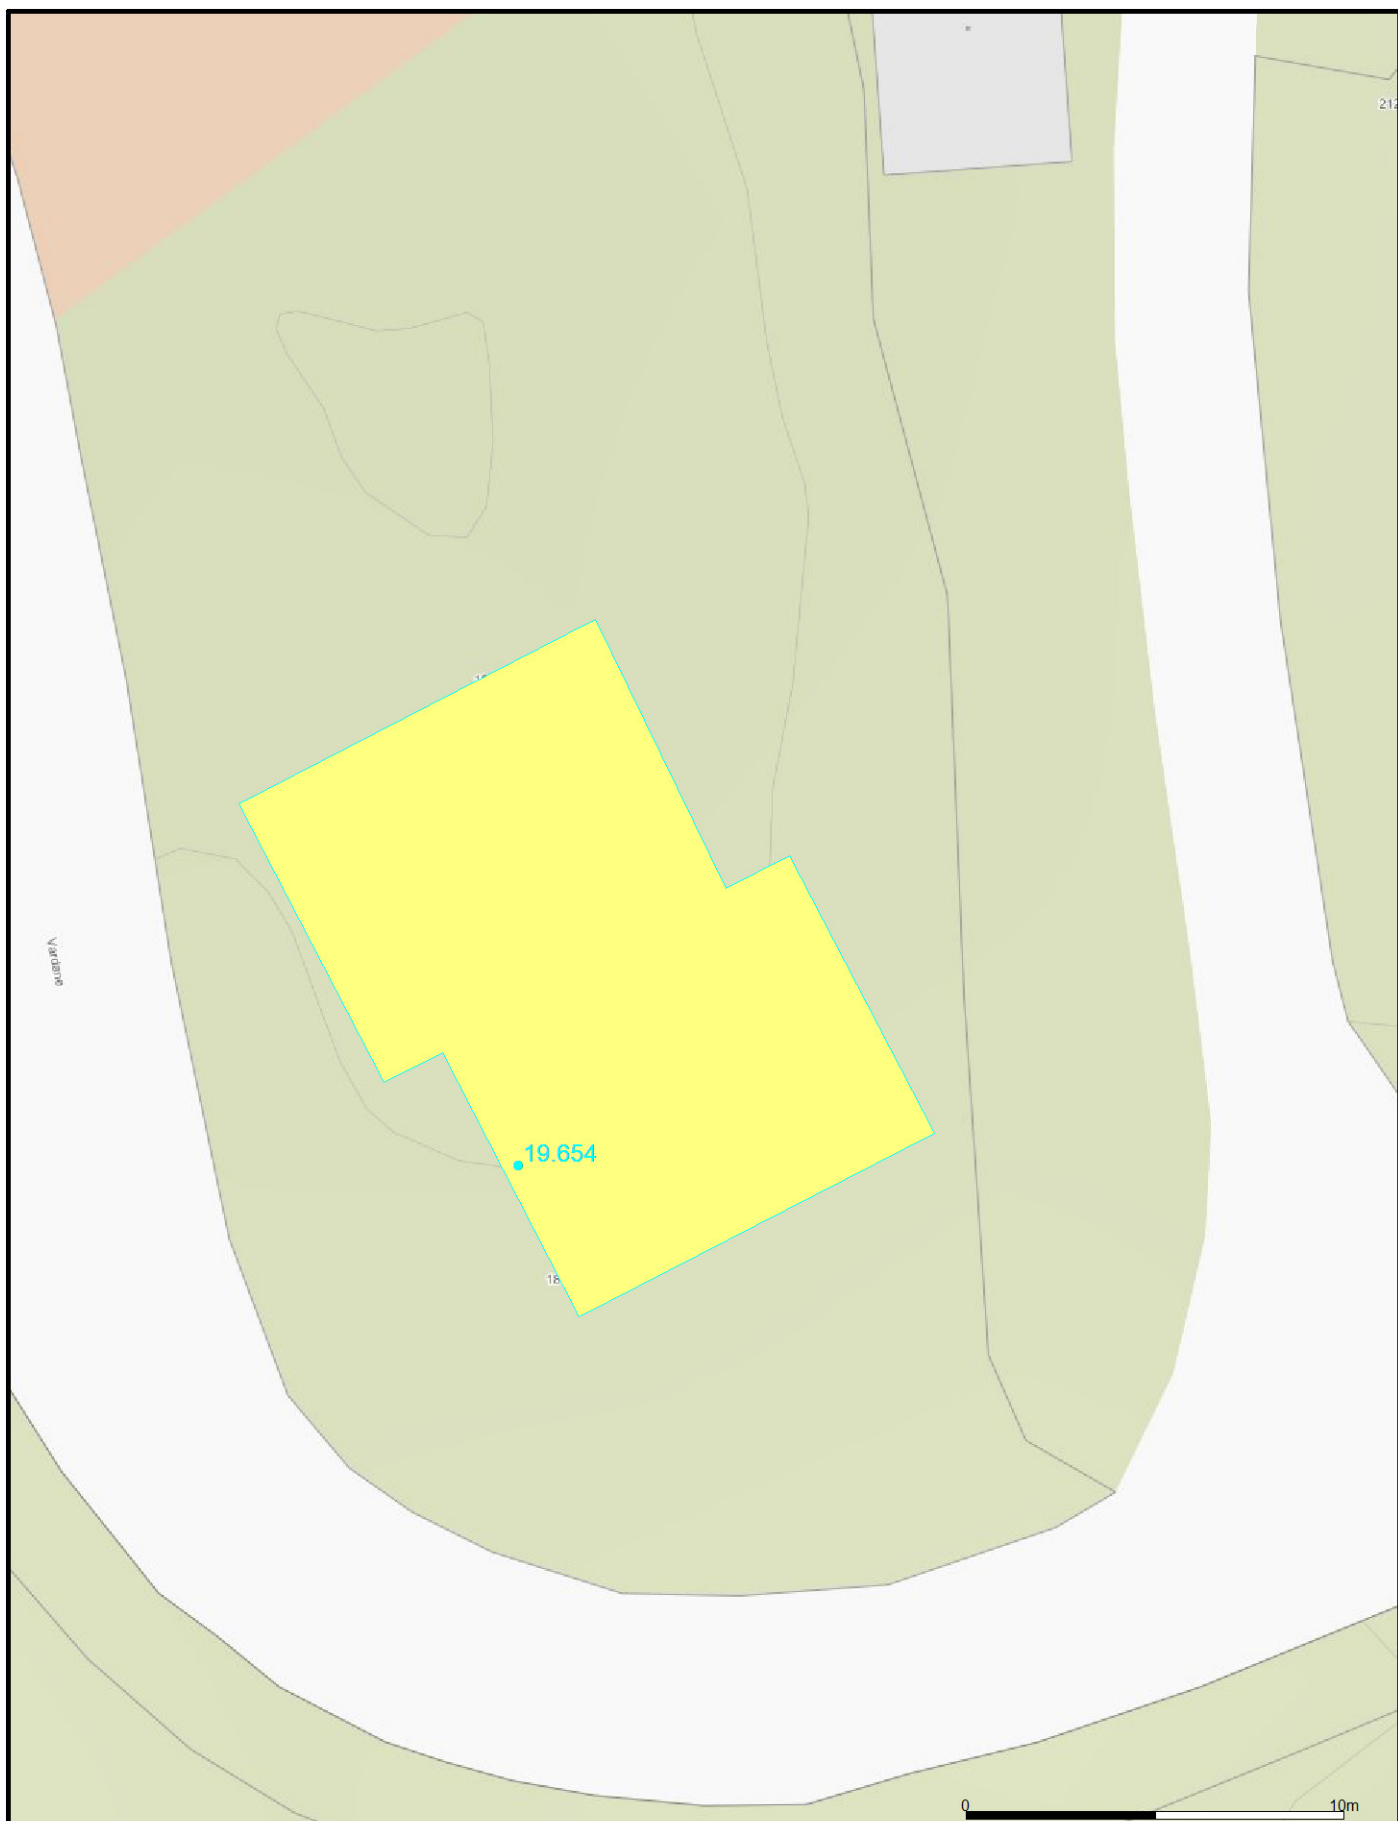

Anko AS - Bergen
Edvard Griegs vei 3B - 5059 Bergen
55387870 / www.anko.no



Dato: 2018.06.05
Sign: SV

Anko AS
Bergen
Bygg 47-48

Plantegning



Målestokk
1:200