

LINDÅS KOMMUNE	
Klassering	
18 OKT 2017	
Ark. saksnr. 17/2879	Løpenr.
Saksh.	Tilgangskode



Statens vegvesen

19-October-2017

KOPI
for
Lindås kommune

SØKNAD OM AVKØYRSLE/DISPENSASJON FRÅ BYGGJEGRENSE LANGS OFFENTLEG VEG

Tiltakshaver: Oddlaug Aune - og Sigvard Hopland Tlf.
 Adresse: Nesbrekka 2 Postadr. 5912 SEIM
 Ansvarlig søker/utførende: Sigvard Hopland Tlf.
 Adresse: Nesbrekka 2 Postadr.
 Gnr. 172 Bnr. 4 Kommune: LINDÅS
 (Europa-/ Riks-/ Fylkesveg) 401 Stad: SEIM
 Undersøk planstatus for eignedomen hjå kommunen:
 Kommuneplan (foremål): LNf
 Reguleringsplan ☒ Nei ☐ Ja Namn på planen:

SØKNAD OM AVKJØRSLE

- | | |
|---|--|
| ☐ Ny avkjørsle | ☐ Bustadeingar antall <u>1</u> stk ^(+1 eksisterande) |
| ☒ Utvida bruk av eksisterande avkjørsle | ☐ Hytte antallstk |
| ☐ Flytting av eksisterande avkjørsle | ☐ Industri/Næring |
| ☐ Stenging | ☐ Driftsavkjørsle |
| ☐ Anna foremål: | ☒ Andre <u>Stenging av eksisterande</u> |

SØKNAD OM DISPENSASJON FRÅ BYGGJEGRENSE (MÅ GRUNNGJØVAST)

Kva funksjon får bygget (til dømes bustad, hytte m m?).....
 Nybygg ☐ Tilbygg ☐
 Avtand frå vegmidte til næraste kant av omsøkt byggverk.....meter

Kart/skisse i målestokk 1:1000 skal leggjast ved søknaden. Kart kan ein få ved tekniskkontor i kommunen.
 Kartet/skissa skal vise tomte med bygget, avkjørsle, snuareal og vegen inn på tomte.


EVT. TILLEGGSOPPLYSNINGAR/

Kopi sendt Lindås kommune

Seim den 16/10 2017
Sigvard Hopland
 underskrift

Postadresse: Statens vegvesen
 Region vest
 Askedalen 4
 6963 Leikanger

E-post: firmapost-vest@vegvesen.no
 Telefonnr: 815 44 010
 Telefaks: 57 65 59 86

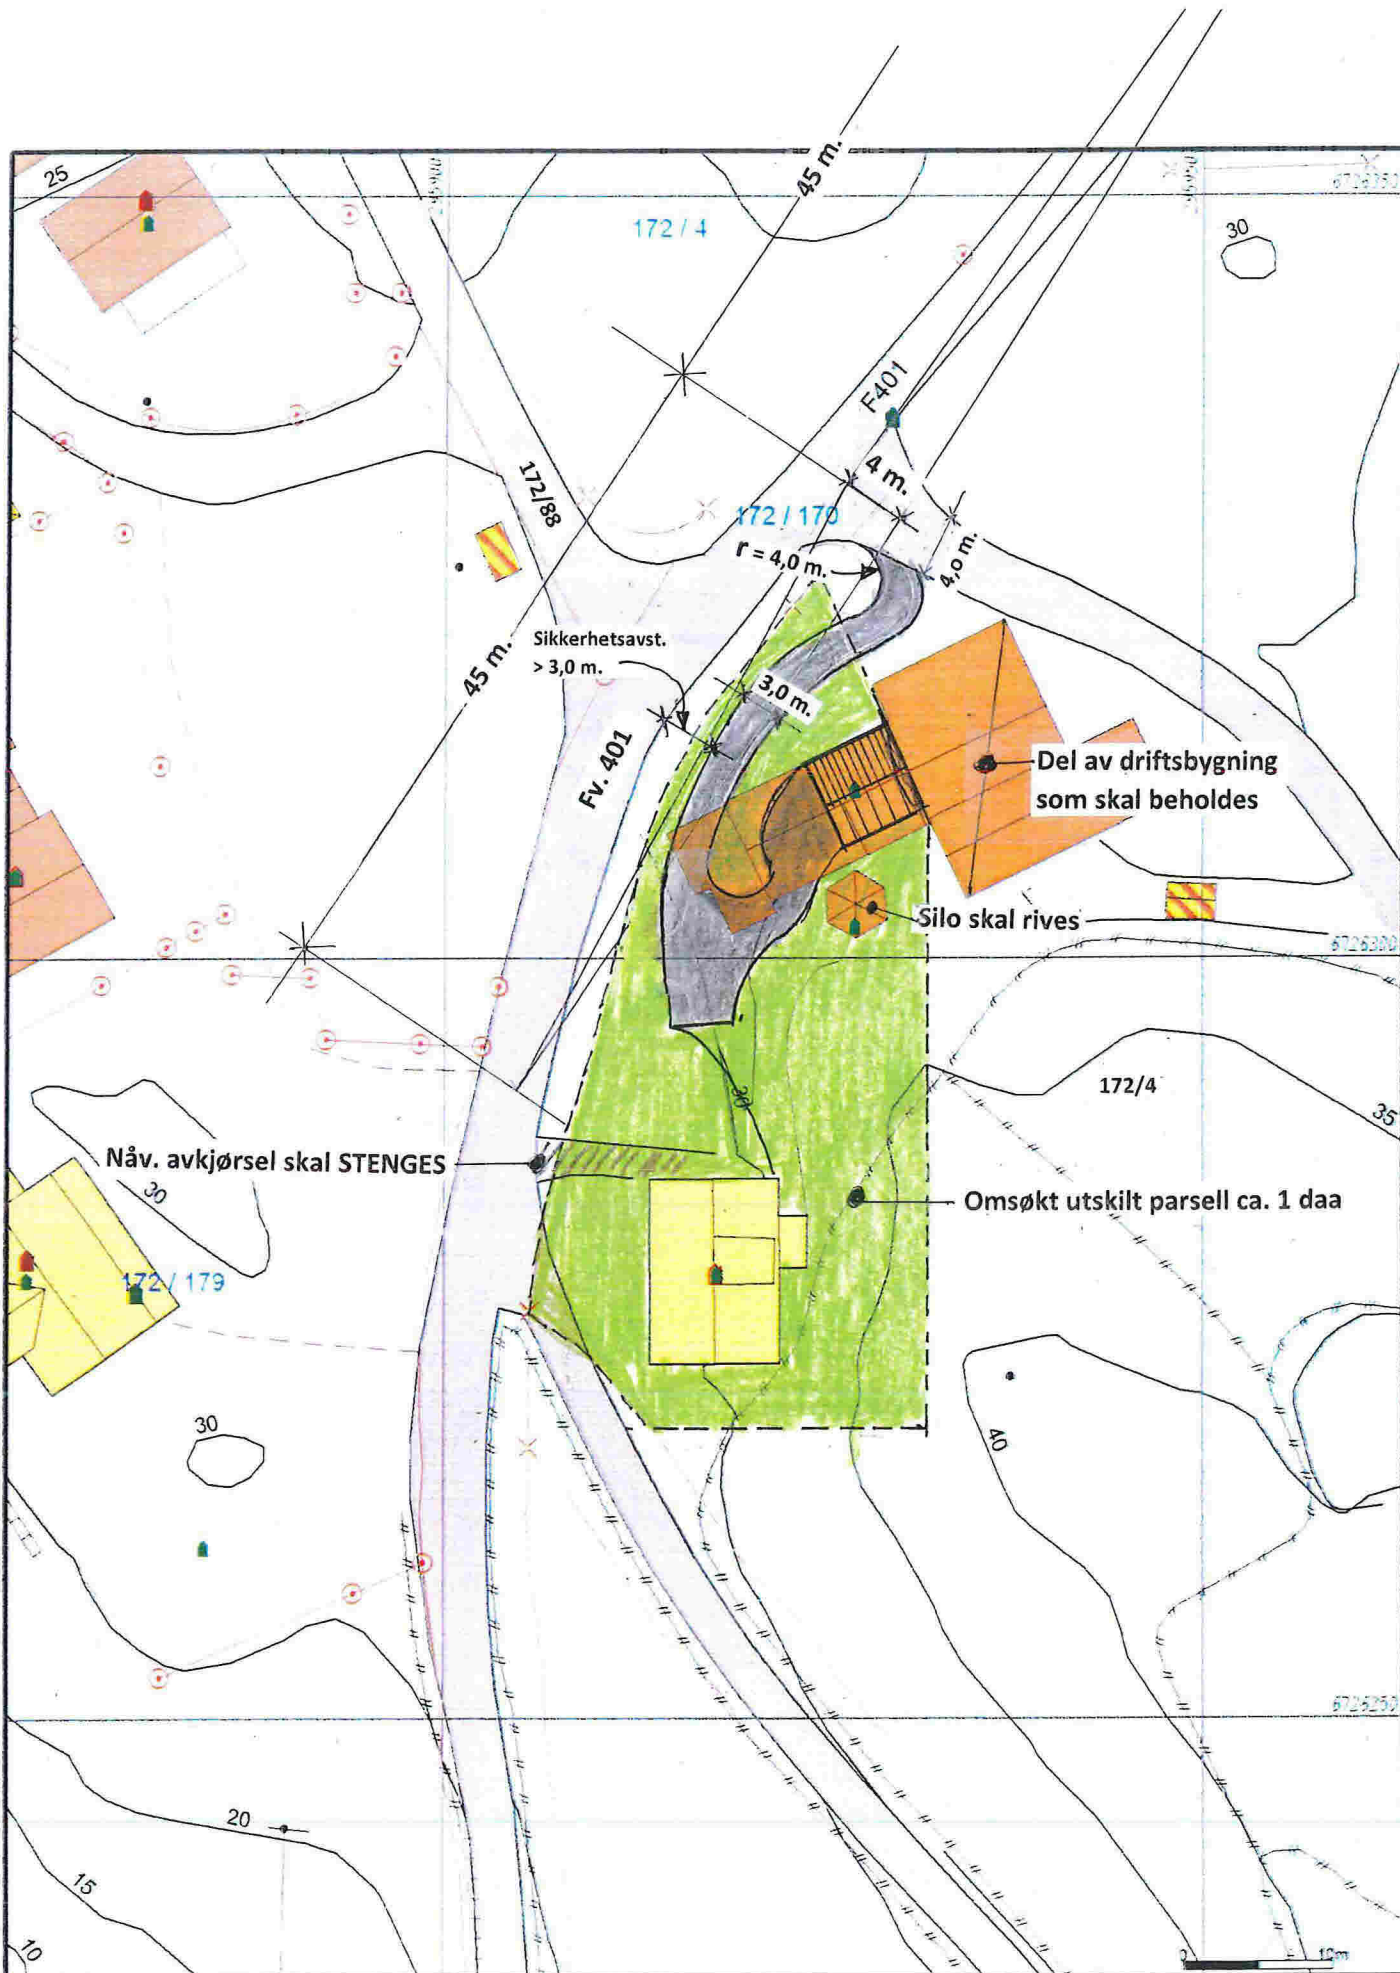

— Måle Grenser	Større bygninger
— Registrerte grenser	Hytteferiethus
— Utdelt grenser	Gårdsbeholdning
— Terrenglinje grense	Industribygninger
— Kystlinje grense	Andre bygninger
— Bølgje	
— Bølgje og bølger	
— Vannplan	

Beliggenhet og høyder må oppfattes som orienterende.



172/4
172/4

Lindås kommune
Geodata avdeling
Oddlaug Aune – og Sigvard Hopland
Eigare av 172 /4 i Lindås kommune

Gnr 172 bnr 4



1:500