

6720750


6720700

6720650

300750

300800

300850

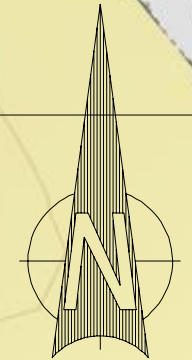

Innmålt trasé lukka grøft,
avløp frå minirensanlegg

Minirensanlegg

Innmålt topp ringmur

Tilrettelagt parkeringsareal

Midgarden

Kålas Bygg AS Sauvågen 83, 5915 Hjelmås				 <small>Epost: post@sh-oppmooling.no Tlf 472 99 092</small>	
Date	Konstr./egnet	Godkjert	Målestokk		
23.03.2018	sh			Erstatning for:	Erstattet av:
Innmålt topp ringmur ny bustad Gnr 195, bnr 3, Hodnesdalsvegen 76 Tiltaktshavar: Rolf Henning Hegland				911	
Henvisning:		Beregning:		Lindås kommune	