
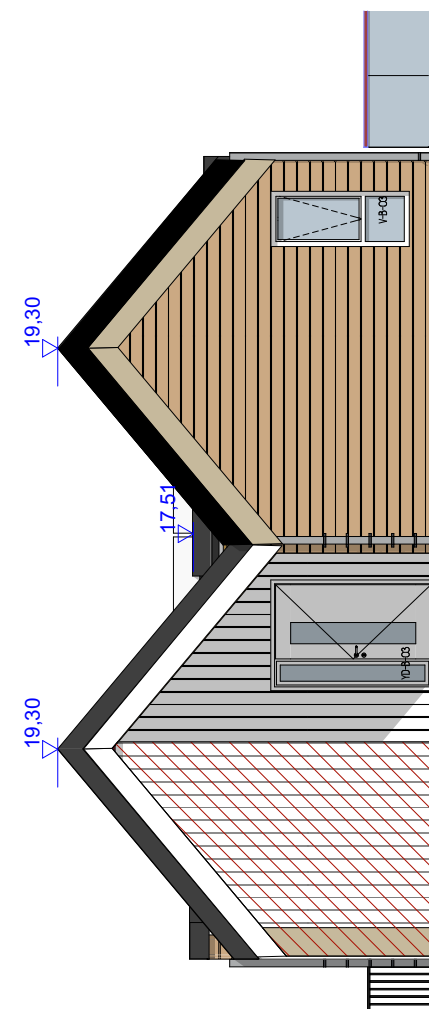


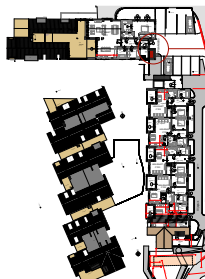

 OMSØKT UTVIDELSE

Tegningsnr. Bygg B3				Revisjon nr.				
Type tegning Fasadeendring_B501								
 OMSØKT ENDRING								
Rev	Nr	Beskrivelse			Dato	Sign	Kont	
Lokalisering:								
Prosjekteringsgruppen								
☒ ARK : Tippetue Arkitekter ☐ RIB : Rådg. ing. Bygg ☐ RIE : Rådg. ing. Elektro ☐ RIV : Rådg. ing. VVS				Sandviksboder 5 5035 Bergen Tlf.: 55563301 anne@tippetue.no RIBveien18 0000 RIBbyen Tlf: 000 00 000 rib@ribfirma.no RIEveien18 0000 RIEbyen Tlf: 000 00 000 rie@riefirma.no RIVveien18 0000 RIVbyen Tlf: 000 00 000 riv@rivfirma.no				
Fase								
Arbeidstegninger								
Tiltakshaver						Godkjent		
F.G. Eiendom Prosjekt ALVER BRYGGE						Kontroll prosjekt.		
						Sign.		Kontroll
						Filnavn 738_Arbeidstegning_plr		
						Dato 08.06.2018		
						Målestokk 1:100, 1:2000		
						Kontroll utførende		
Gnr./Bnr./Festenr.: 138/21/Festenr						Sign.		Kontroll
Prosjektnr.: 738				Tegningsnr.: Bygg B3		Prosjektnr. for prosjekterende/lev.		
Type tegning: Fasadeendring_B501						Tegningsnr. Bygg B3		