



Endring av vegar i området som er avsett til konsentert busetnad BK. Grunnen til at vi meiner at det er riktig å gjera endringane er:

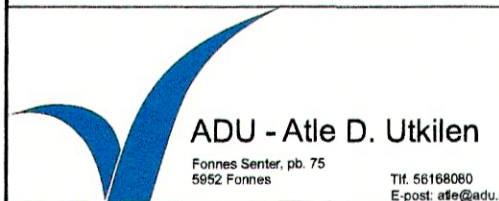
- Gir betre og sikrare avkjørsel frå veg 1. Vi unngår fylling og det er betre siktforhold.
- Vegutforming internt blir betre og vi får skildt mellom bustad og bilar/parkering.

Kartet viser vegar slik dei var planlagt i reguleringsplanen (grå) og slik vi no ynskjer å justera (brun). I tillegg er internvegar vist utan farge.

BK_Internvegar_justering



ILLUSTRASJON - SLIK VI SER FOR OSS AT OMRÅDET BK KAN SJÅ UT

Tegningsnr.: A00-101	Revisjon nr.:
Type tegning: Justering Internvegar BK	
Lokalisering:	
Prosjekteringsgruppen: <input type="radio"/> ARK : Arkitektbedrift <input type="radio"/> RIB : Rådg. ing. Bygg <input type="radio"/> RIE : Rådg. ing. Elektro <input checked="" type="radio"/> RV : ADU - Atle D. Utكيل	
Adresse Postb. Sted TH. 000 00 000 E-post: ark@ark.novilen 0 0000 Stedet TH. 000 00 000 E-post:@rib.novilen 0 0000 Stedet TH. 000 00 000 E-post:@rie.no Fønnes Senter, pb. 75 5552 Fønnes TH. 56168060 E-post: atle@adu.no	
Fase: Prosjektfase	
 ADU - Atle D. Utكيل Fønnes Senter, pb. 75 5552 Fønnes TH. 56168060 E-post: atle@adu.no	
Tittel: Hjelmåsen AS Helleåsen Bustadområde	
Godkjent:	
Filnavn: 2011225-VA-kumplan- trace-1.pln Dato: 17.06.2014 Målestokk: 1:1, 1:1,52 Kontroll: Sign: Kontroll:	
Gnr./Bnr.: 202/3	
Prosjektnr.: 2011225	Tegningsnr.: A00-101
Type tegning: Justering Internvegar BK	
Prosjektnr. for prosjekterende/lev	