


Eidavegen 219

SLAMSKILLER

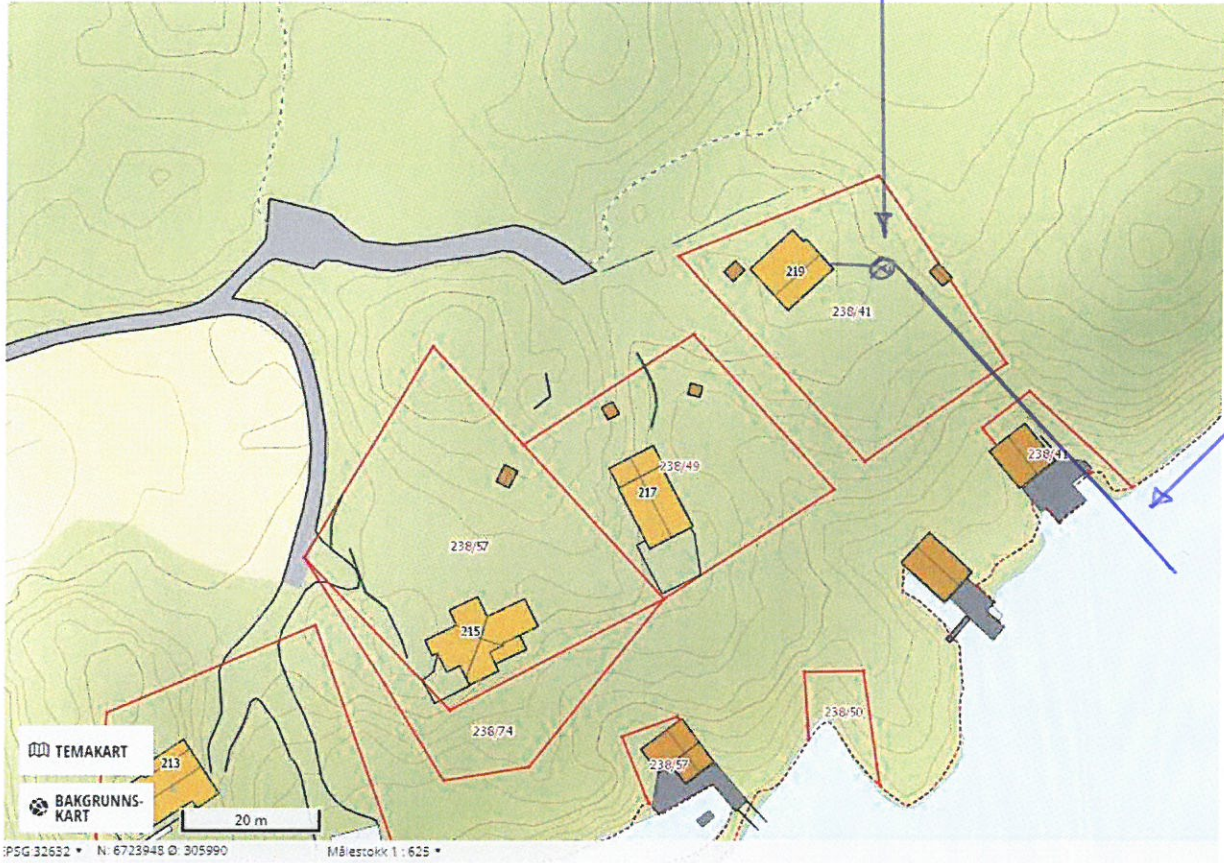

Sjøl-
LEDNING


VEDLEGG Q2

TANKBIL

SLAMSKILLER

TØMMESLANGE

Eidavegen 219

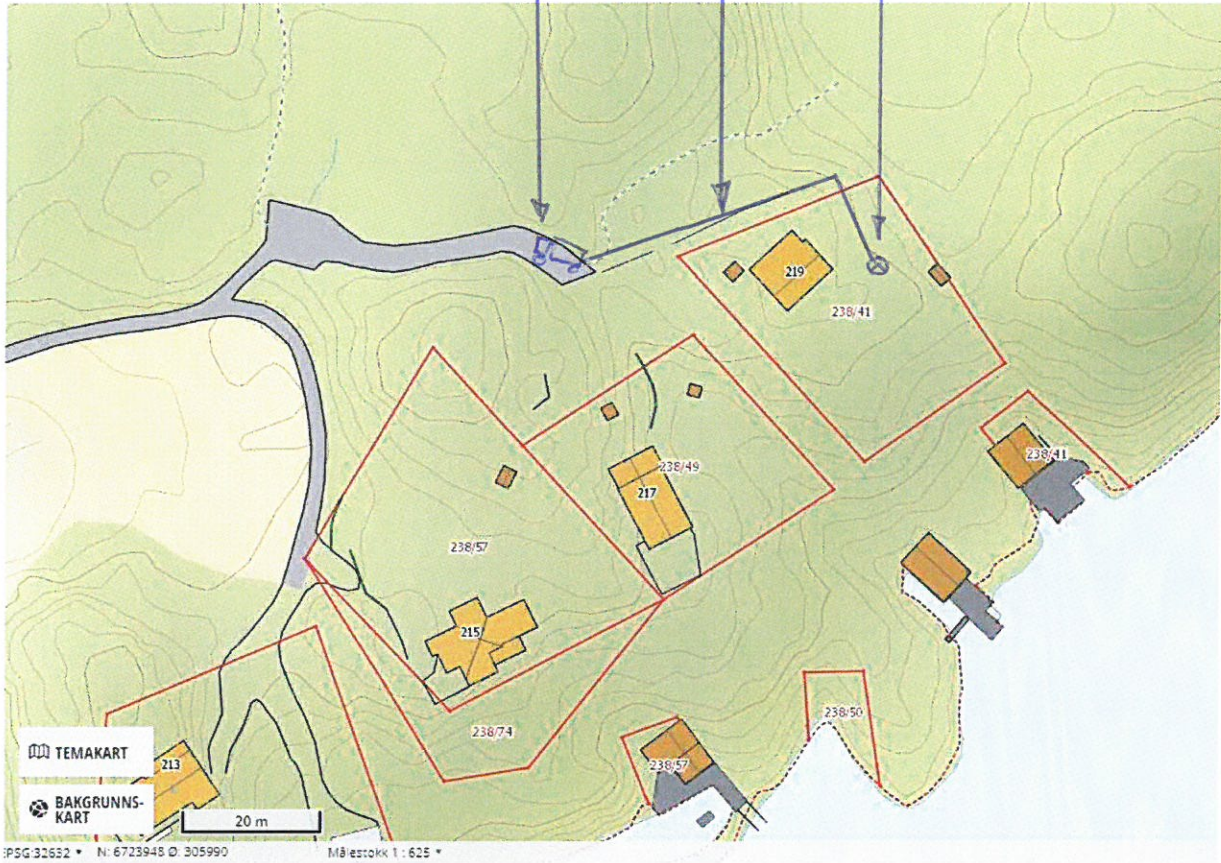


1 cm = 10 METER

TØMMESLANGE:

5 cm = 50 METER

Eidavegen 219

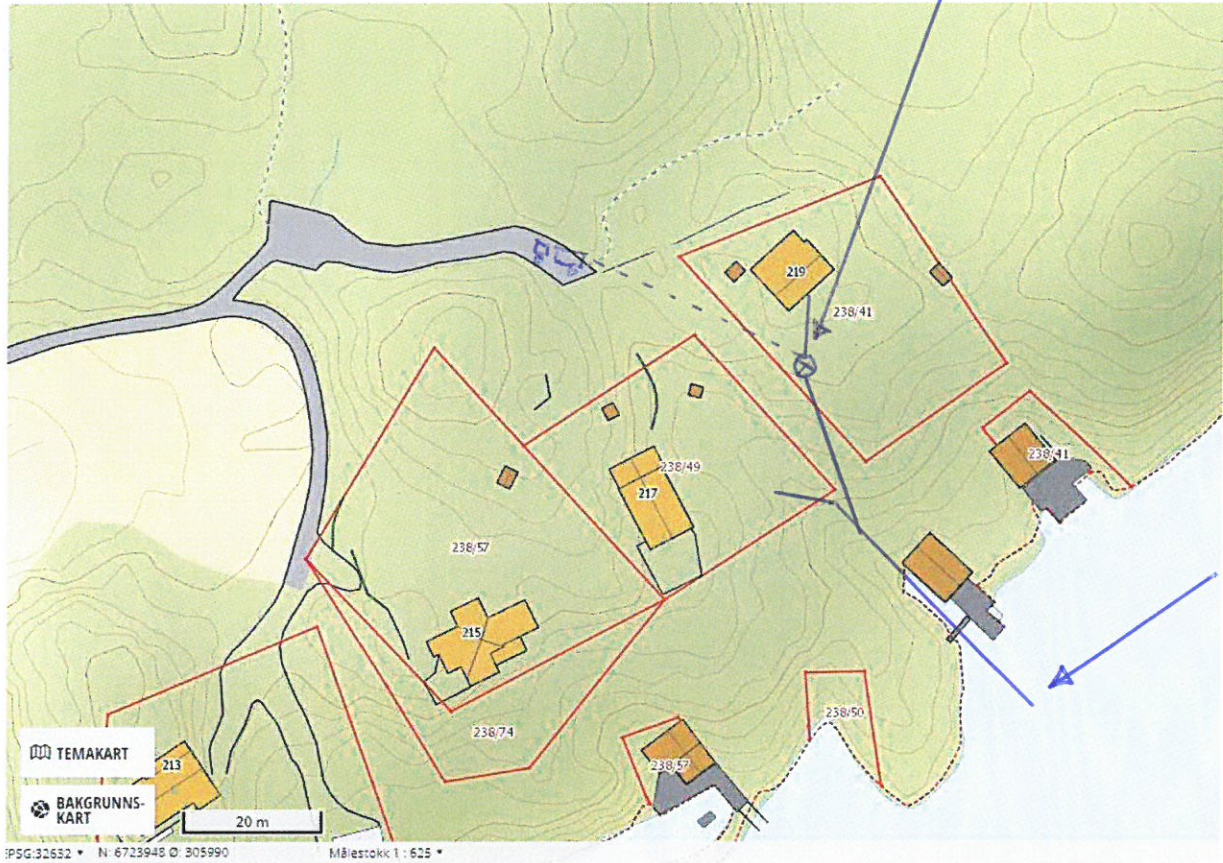

ALTERNATIV TILKØBLING

TØMME SLANGE :

3 CM = 30 METER