




## BEGRUNNELSE FOR SØKNAD TIL LINDÅS KOMMUNE

Søknaden gjelder kjøp av tilleggsjord fra hovedbruket (gnr 27 bnr 1) til eksisterende hyttetomt (gnr 27 bnr. 19). Dette er overføring av areal til uendret bruk for å få samsvar mellom reell bruk og formalitet. Hensynet bak bygge- og delingsforbudet settes ikke til side. Det er inngått avtale med grunneier om kjøp.

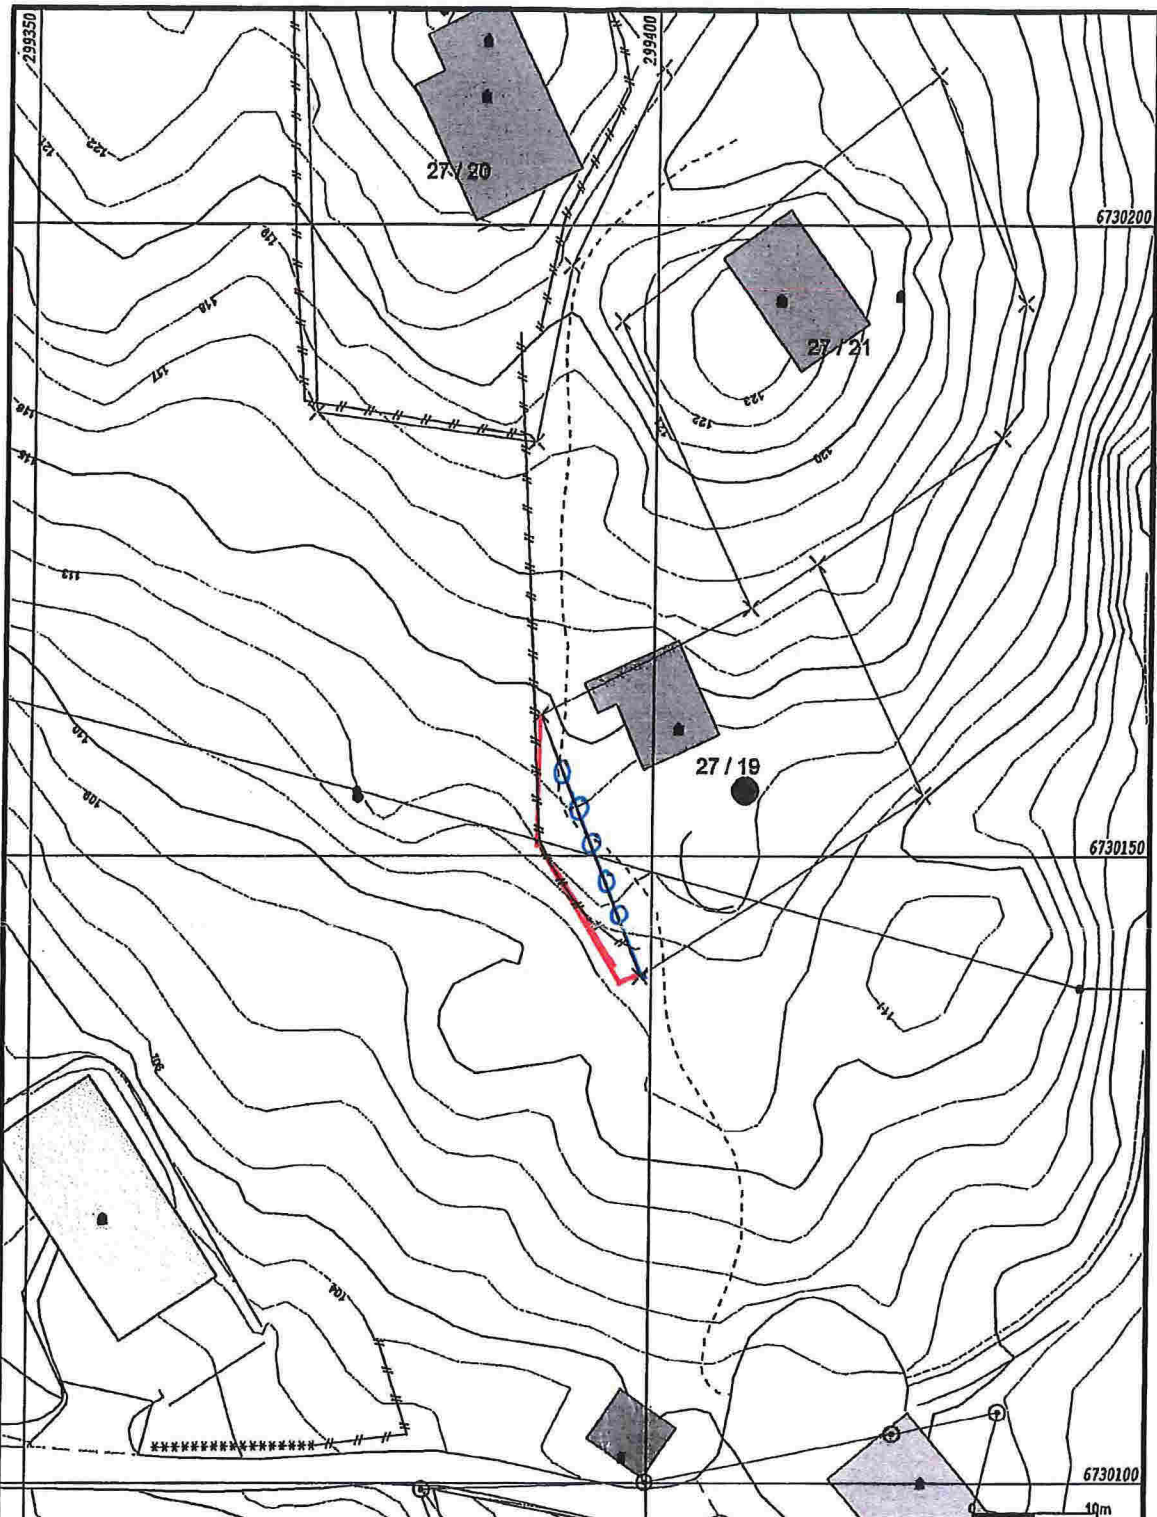

|  |  |  |  |
|--|--|--|--|
| <ul style="list-style-type: none"> <li>— Miljø Grenser</li> <li>— Registrerte Grenser</li> <li>? Udefinert grenser</li> <li>† Terrengmiljø grense</li> <li>⊕ Konstruert grensepunkt</li> <li>□ Boll</li> <li>□ Busettsmessighet</li> <li>□ Våningshus</li> </ul> | <ul style="list-style-type: none"> <li>■ Stort bustader</li> <li>■ Hytte/feriehuis</li> <li>■ Gamle/oldehus</li> <li>■ Industribygger</li> <li>■ Andre bygg</li> </ul> |  <p>Lindås kommune<br/>Geodata avdeling</p> | <p>N</p>  |
| <p>Belleggenhet og høyder må oppfattes som orienterende.</p>   |  | <p>Dato: 2014.06.17<br/>Bliss: 11aa</p>  | <p>Situasjonskart</p> <p>Målestokk: 1:500</p>  |

— NY grense  
⊕ Gammel grense