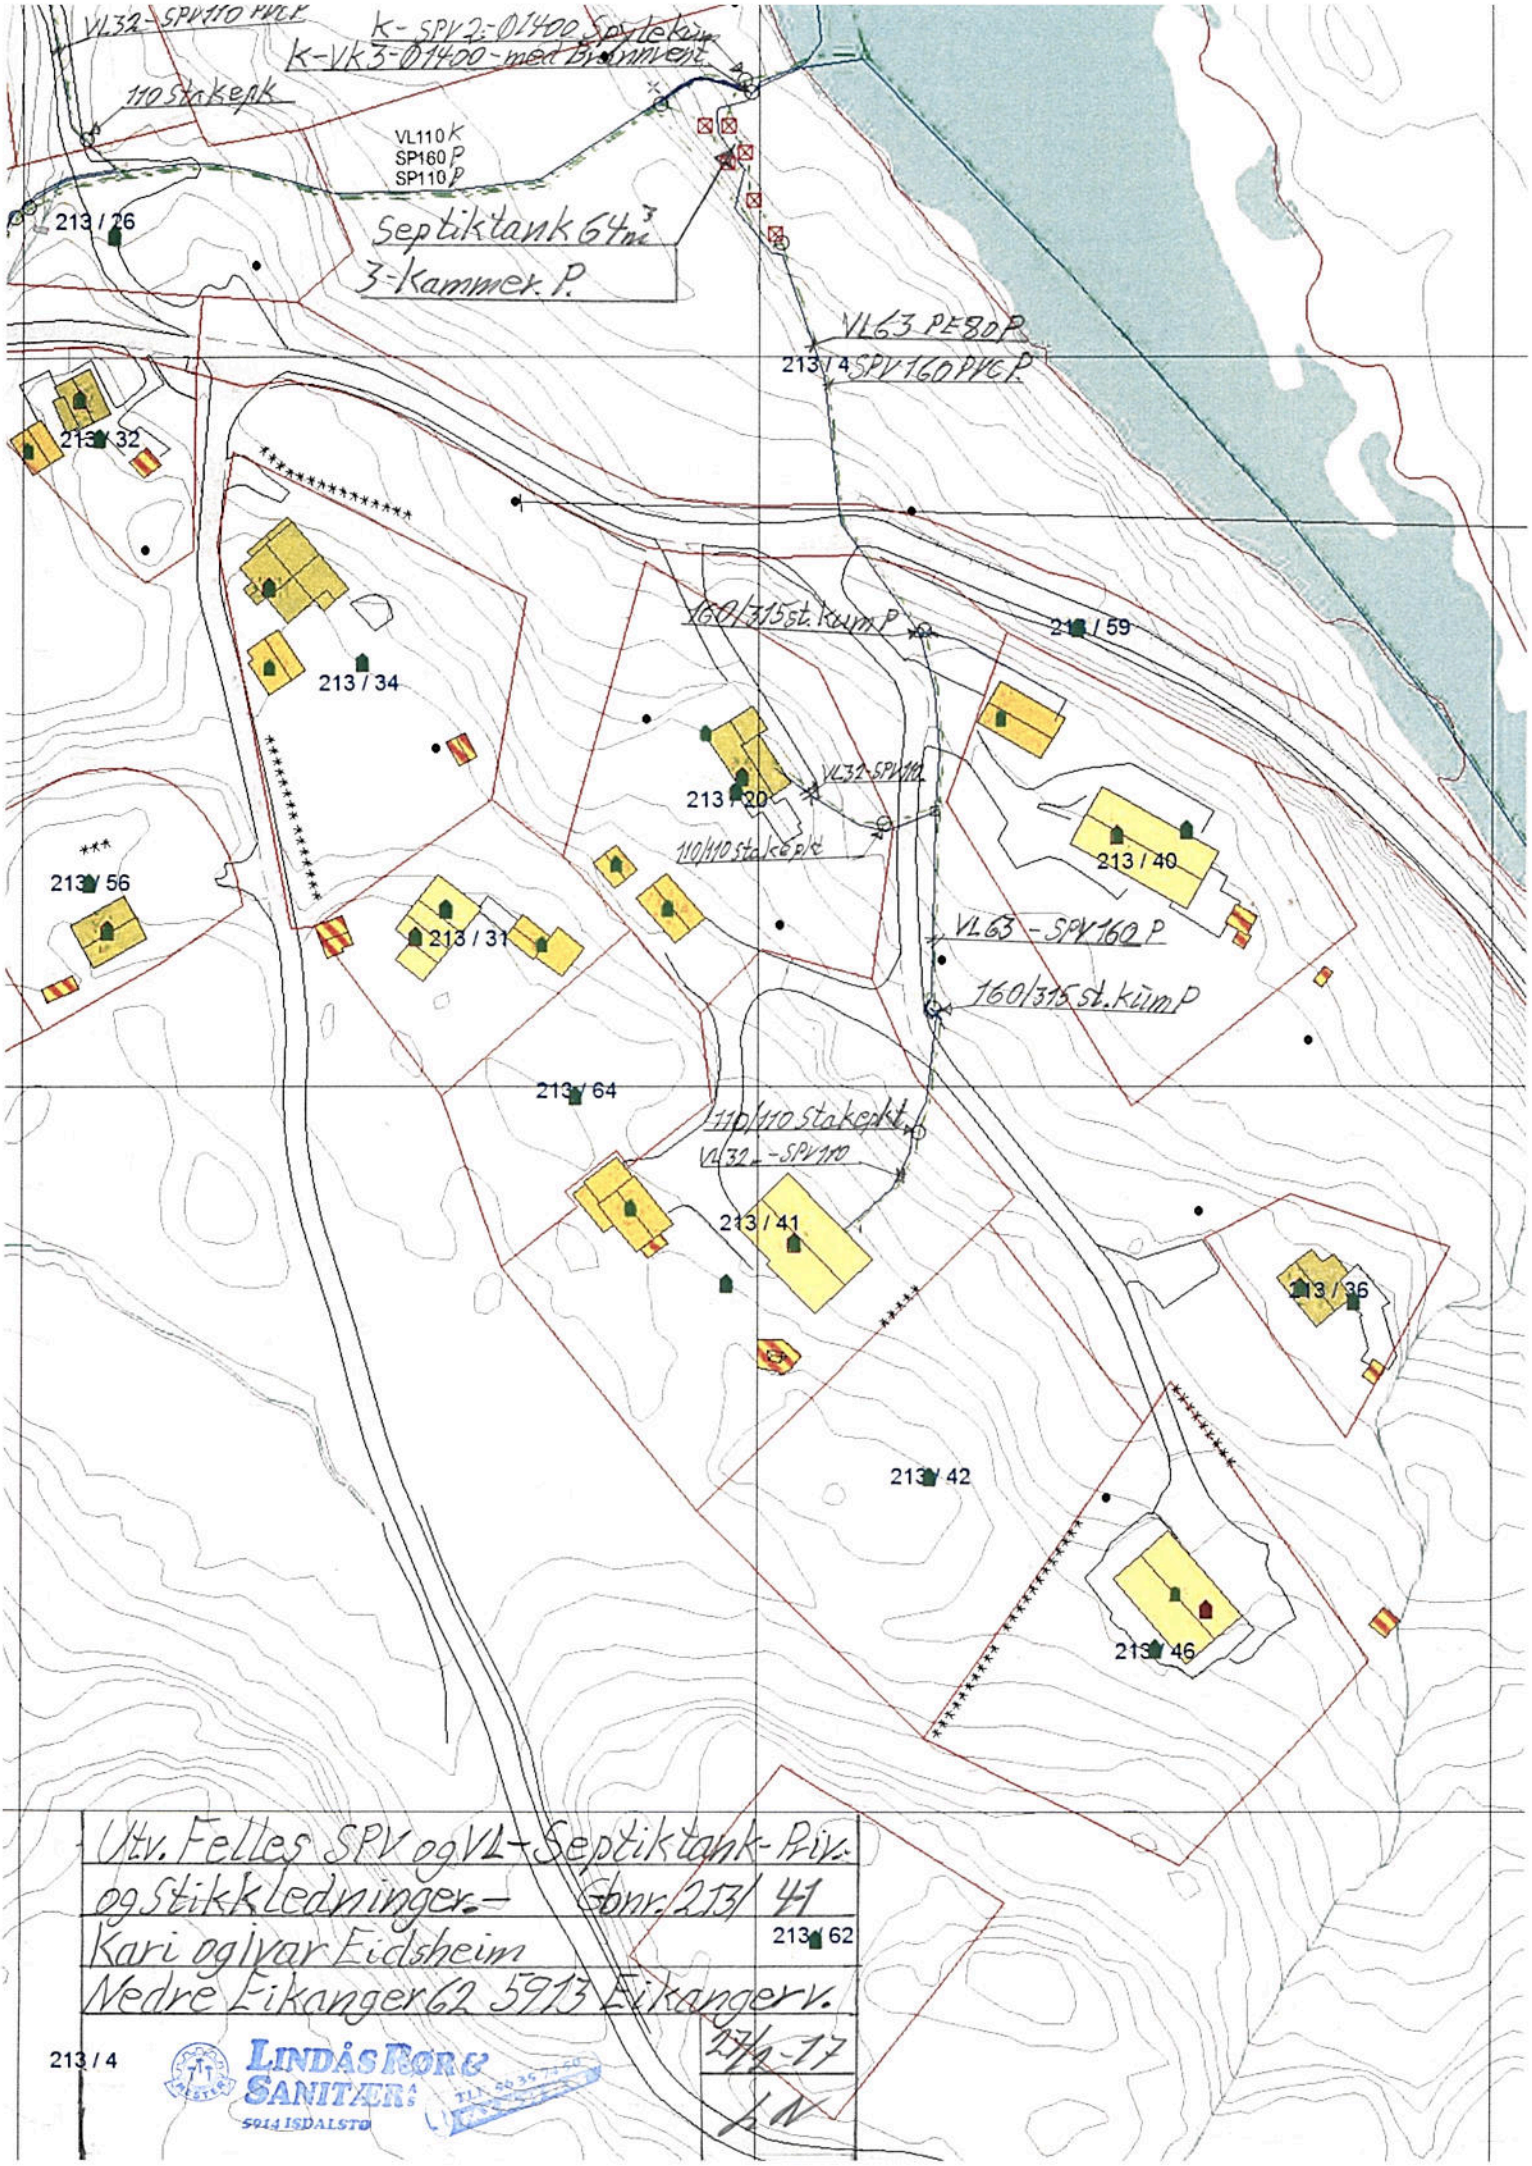
VL32 - SPV110 PVC
k - SPV 2 - Ø1400 Spyleku
k - VK 3 - Ø1400 - med Brønnlen
110 Stakepk
VL110 K
SP160 P
SP110 P
213 / 26
Septiktank 64 m³
3-kammer. P.
VL63 PE80 P
213 / 4
SPV 160 PVC P.
213 / 32
160/315 st. kum P
213 / 59
213 / 34
213 / 20
VL32 - SPV110
110/110 Stakepkt
213 / 40
213 / 56
213 / 31
VL63 - SPV160 P
160/315 st. kum P
213 / 64
110/110 Stakepkt
VL32 - SPV110
213 / 41
213 / 36
213 / 42
213 / 46
Utv. Felles SPV og VL - Septiktank - Priv. og Stikkledninger. - Gnr. 213/41
213 / 62
Kari og Ivar Eidsheim
Nedre Eikanger 62 5913 Eikanger v.
17/4-17
213 / 4
LINDÅS RØR & SANITÆR
5914 ISDALSTØ