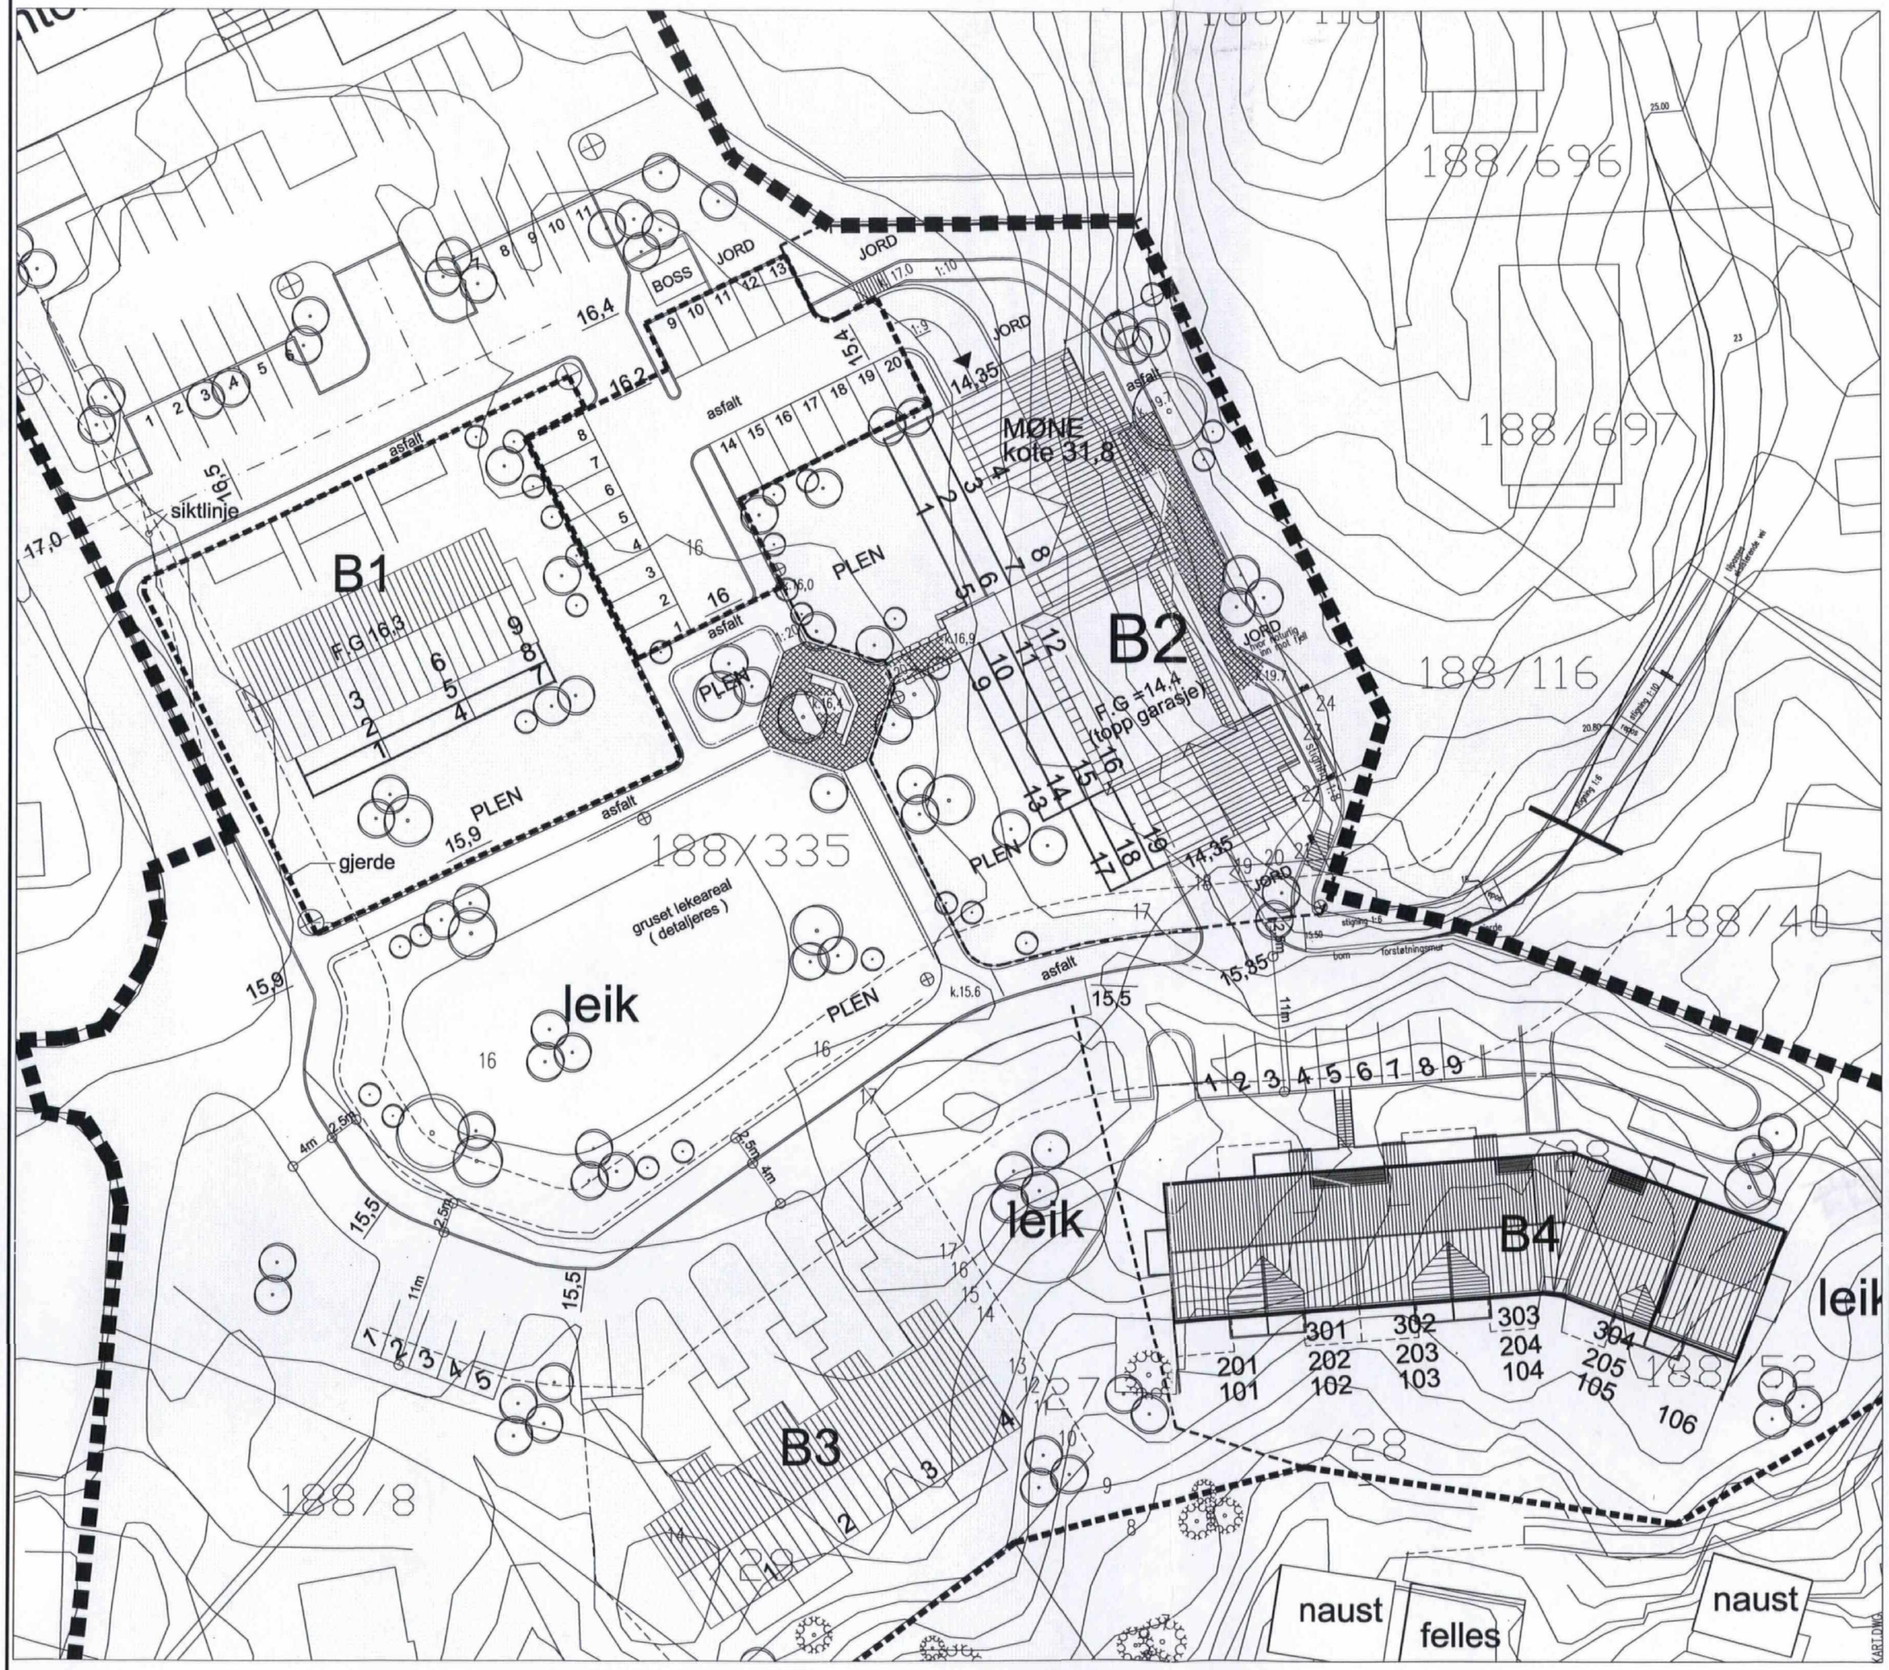

Stoltz Bolig AS

Knarvik Terrasse B2
SITUASJONSPLAN

Utbyggingsområde 1

LINDÅS KOMMUNE
AREAL OG MILJØAVDELINGA
Arkivkode 188/749
08 JUN 2004
Ark. saksnr. 02/1073
Løpenr.
Saksh. SVTO
Grad.

SOM BYGGET / AS BUILT

rev.	ant.	endringen gjelder	dato	kontr.

tegningen er laget for dette prosjektet og er beskyttet av lov om opphavsrett og kan ikke kopieres eller offentliggjøres uten forfatterens samtykke.

arkitektkontoret vaardal–lunde a/s
c.sundtsgt. 37 5004 BERGEN
TLF. 55300600 TELEFAKS: 55300601

prosjekt: KNARVIK TERRASSE B2

tiltakshaver: STOLTZ BOLIG AS

tegn. art. SITUASJONSPLAN

mål	dato	tegnet av
1:500	04.06.02	JAN G/PJ
ansvarlig	kontr.	areal A3

02006.02 303 E

oppdr.nr tegn.nr. rev. (rev. dato: 21.02.03)