

E 293180

E 293200


E 293220

N 6720520

N 6720500

N 6720480

N 6720460

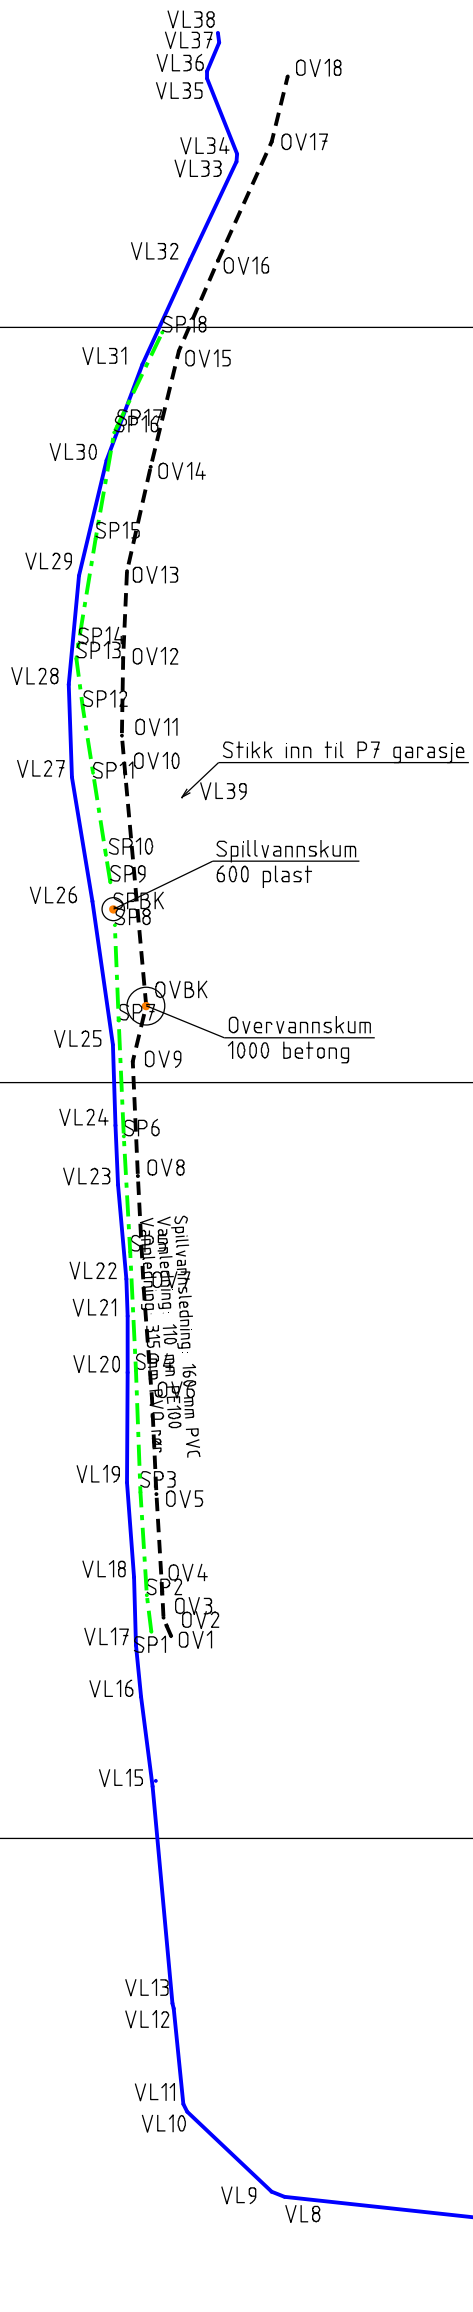

Tegnforklaring:

- Spillvannsledning: 160 mm PVC
- Overvannsledning: 315 mm PVO rør
- Vannledning: 110 mm PE100

INNMALINGER ER UTFØRT AV STAREN AS

Revisjon	Dato	Beskrivelse	Utarbeidet	Godkjent

Alversund Utvikling AS

SITUASJONSPLAN MED INNMÅLT VA

HILLAND VEST

Fjøsangerv. 50C - 5059 Bergen
Tlf. 5538 7870 Fax.5538 7871
bergen.anko.no - www.anko.no

Date: 15.12.2016
Utarbeidet av: JPW
Godkjent av: EN
Målestokk: 1:200, A3
Jobbnummer: 2015141
Tegningsnummer: 030
Revisjon:

