


E 1 av 2

Fasade mot: Syd

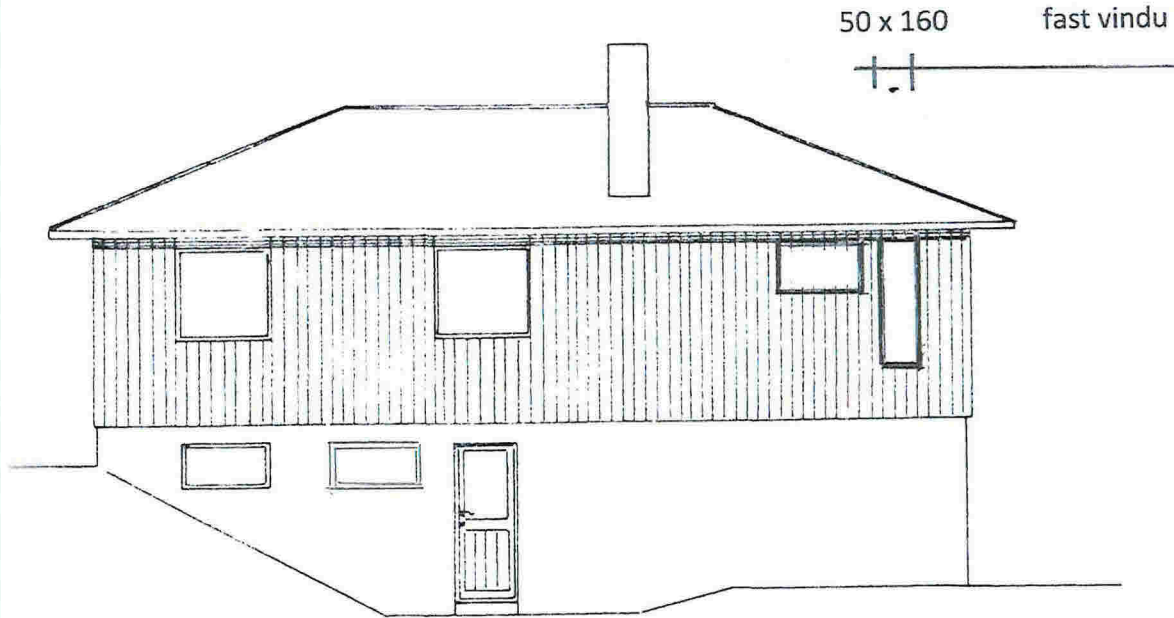

Fasade mot: Nord

REVIDERT: NYTT VINDU 12/6.2018 *ØJA*

Dato 27/10-82	Konstr Tegnet 64	Godkjent	Målestokk 1/100	Fasader	
Bjørn Jensen				Erstatning for:	Erstattet av:
Referanse		Beregning			

4 3 2 1

Nåværende Fasade, som viser hvor nytt vindu blir montert

12.06.18 EFB



E 2 av 2