



FØR OMSKILTING



ETTER OMSKILTING



Toyota "Entrance Pillar 3.2.24", en på hver side av inngangen.
 Formater: 620 x 2500 mm og 840 x 2500 mm.
 1 stk. standard Toyota logo skilt.
 Format: 5550 x 1250 mm.

E1



Eknes Karosseri

1 stk. nytt retailer skilt med led belysning.
Format: 5550 x 1250 mm.






FØR OMSKILTING




ETTER OMSKILTING

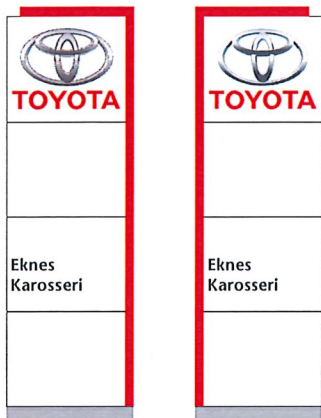

1 stk. standard frittstående Toyota monument skilt.
Format: 1725 x 5550 mm.

E3

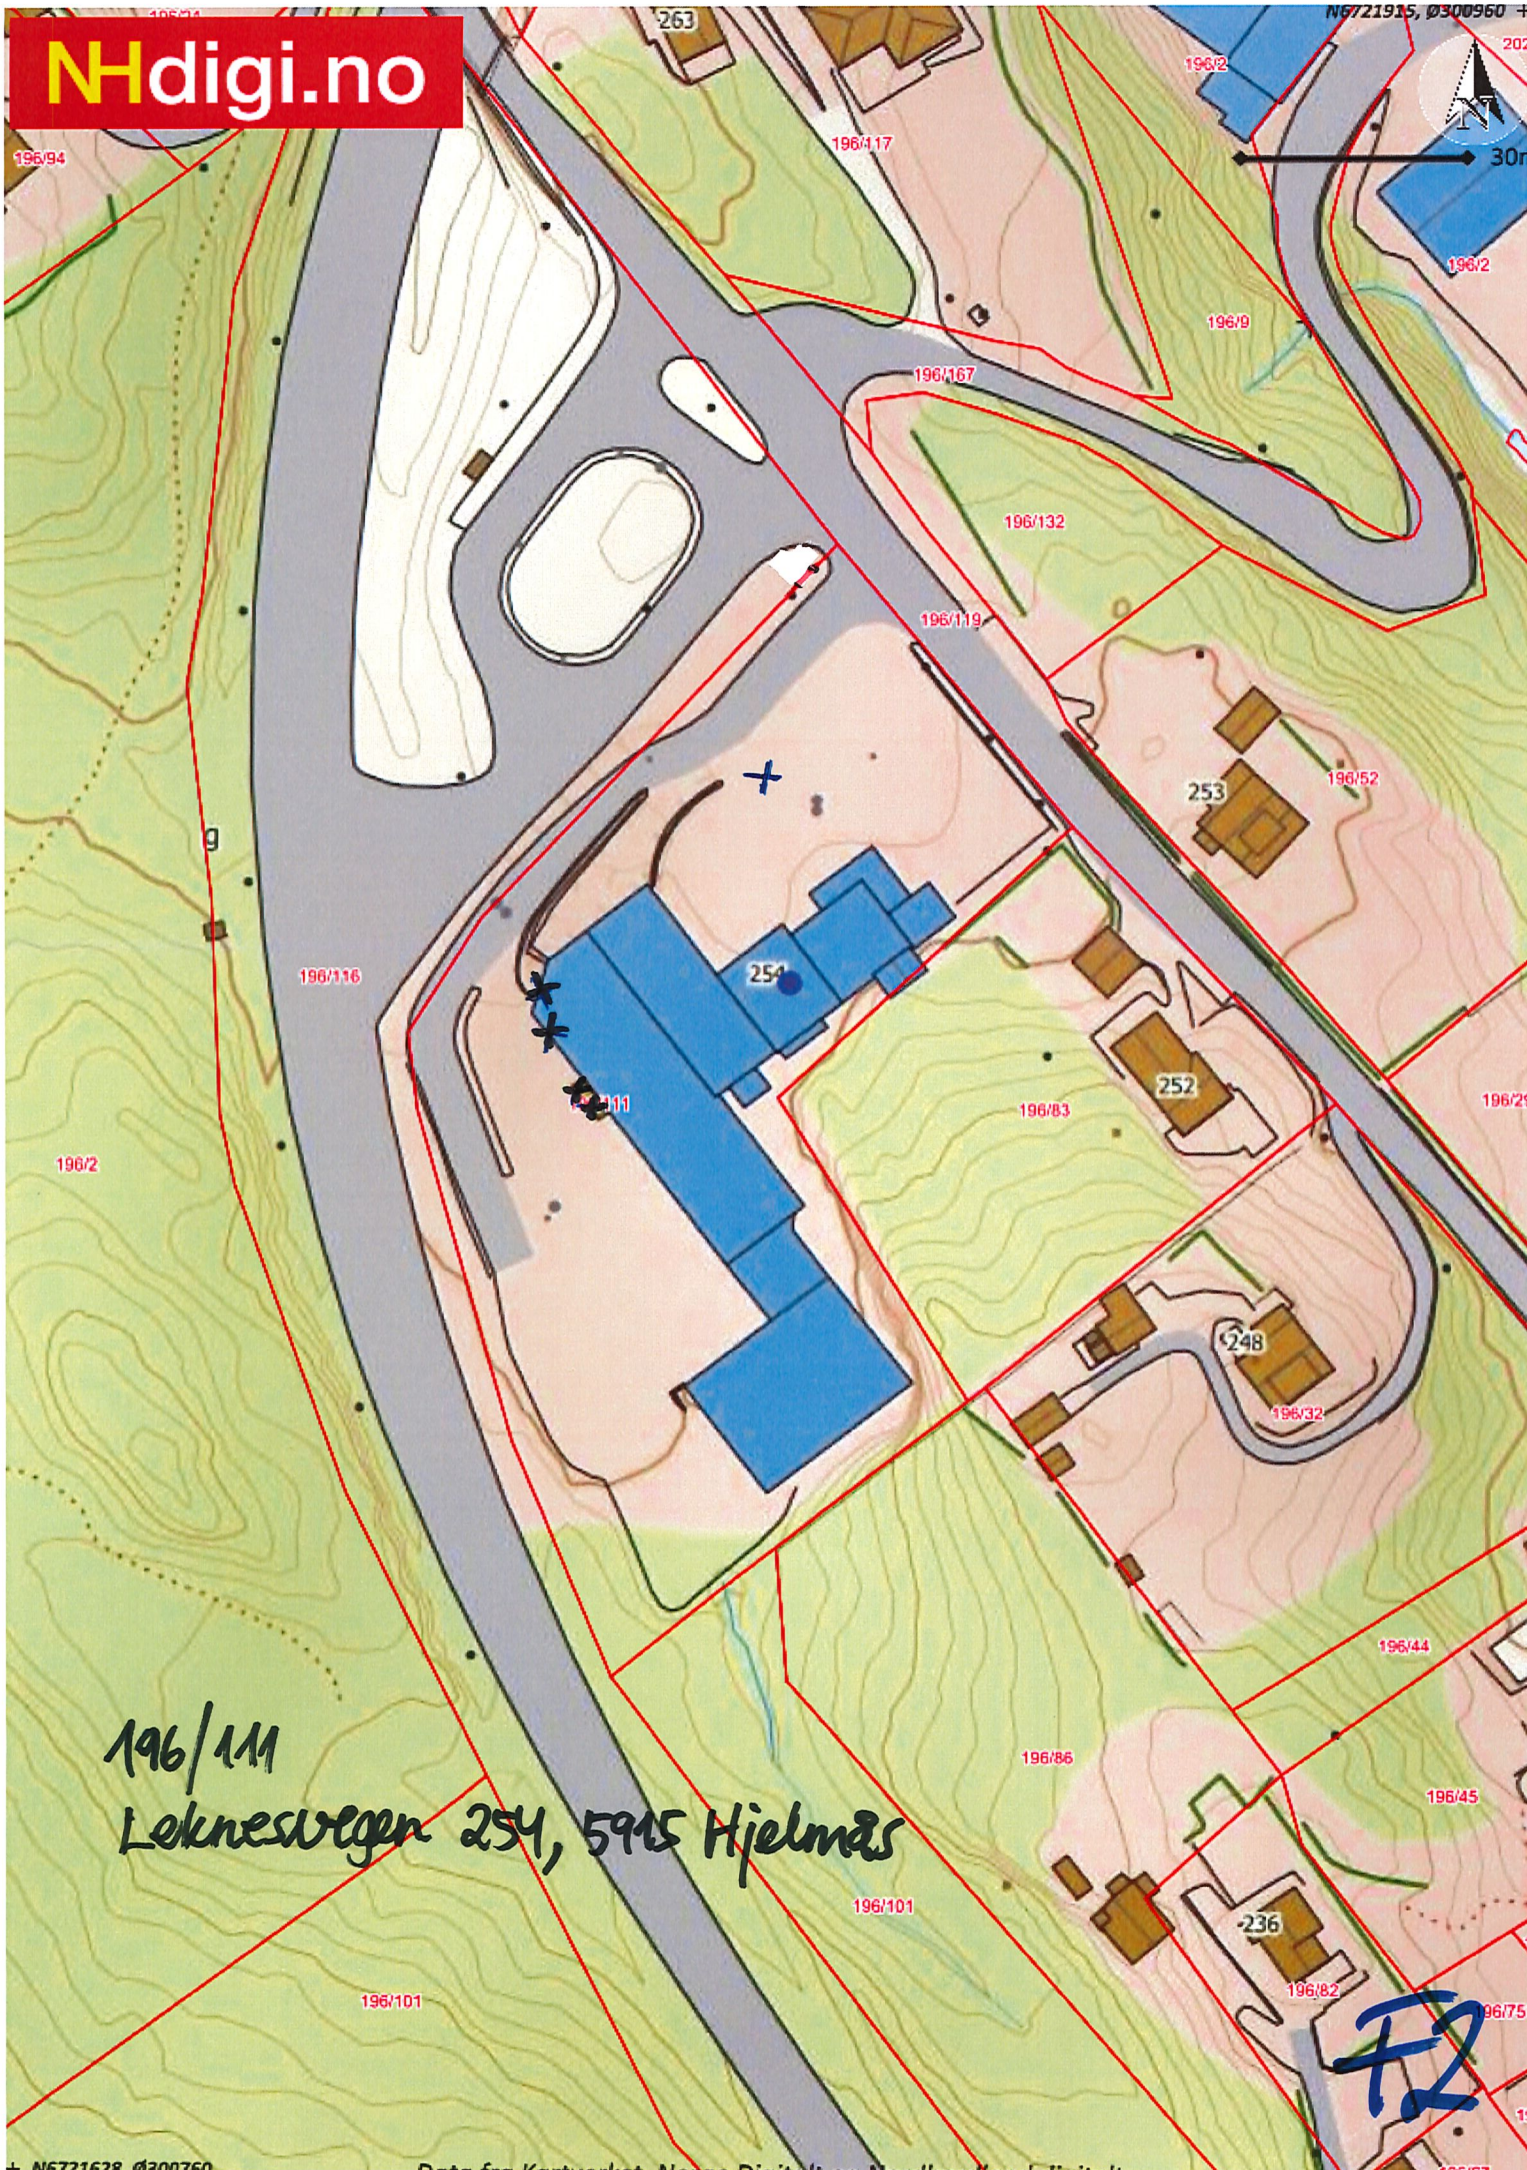

196/111
Leknesvegen 254, 5915 Hjeltnes

FR