


110... PE/100-SDR17 med lakk
 Utslepp til ÷ ca 75m

PRINSIPPSKISSE

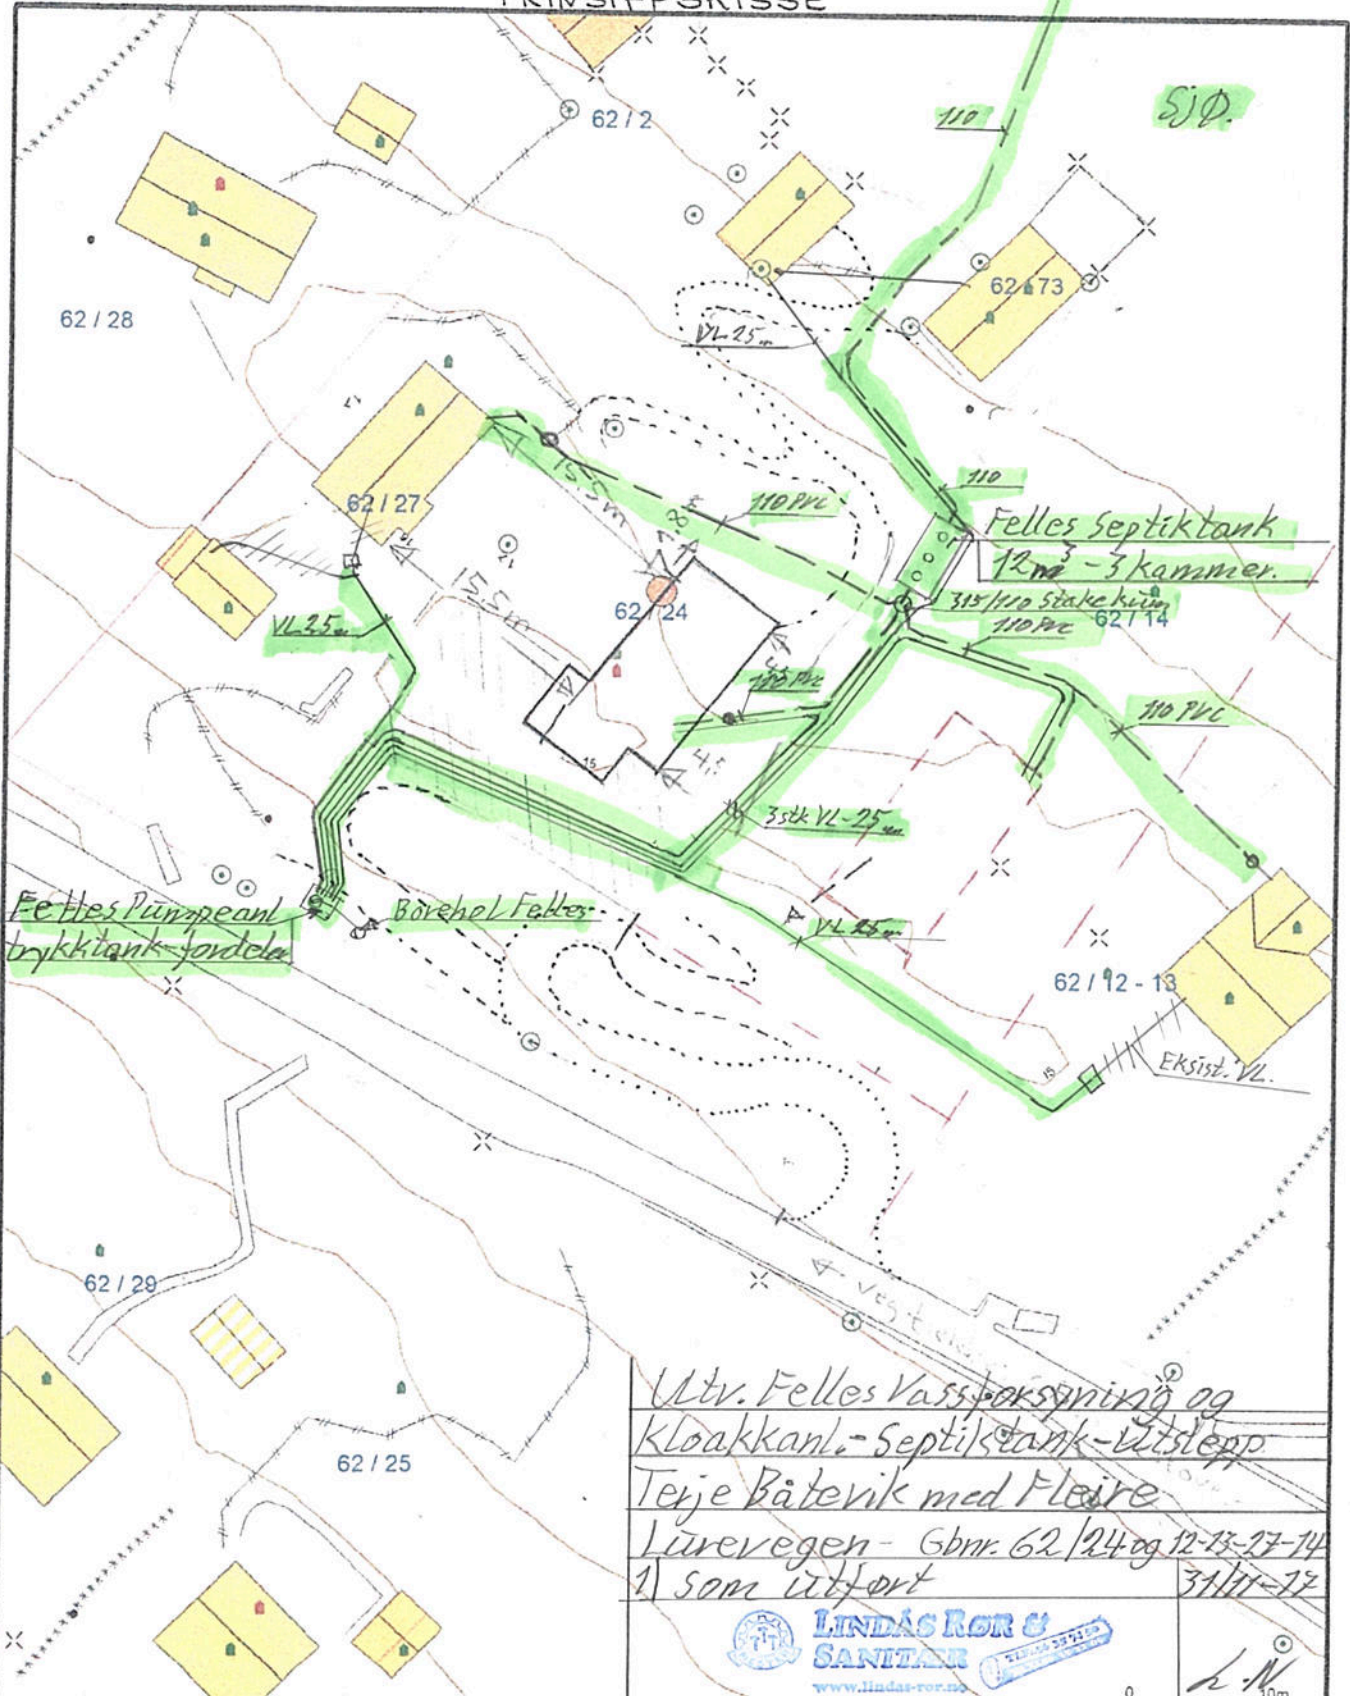

Utv. Felles Vassforsyning og
 Kloakkant.-Septiktank-Utslepp
 Teije Båtevik med Fleire
 Lurevegen - Gbnr. 62/24 og 12-13-27-14
 1) som utført 31/11-17



- Målte Grenser
- Registrerte Grenser
- Udefinerte grenser
- Terrengmålte grense
- Krosspunkt grensepunkt
- Bolig
- Bustad m/leilighet
- Vannsgått
- Større bustader
- Hytte ferielus
- Garasje utlus
- Industri/lager
- Andre bygg



Lindås kommune
 Geodata avdeling

24.05.15.

Dato: 2015.12.27
 Page: 1/10

Målsatt 25.8.16.



Målestokk
 1:500

Beliggenhet og høyder må oppfattes som orienterende.