

Hordaland Fylkeskommune
Postboks 7900
5020 BERGEN

Referanser:

Dykkar:

Vår: 14/1235 - 18/21331

Saksbehandlar:

Frøydis Ones

Froydis.Ones@lindas.kommune.no

Dato:

29.06.2018

Alversund områdeplan, planid. 1263-200902 - korrigerede plandokument i samsvar med konklusjonar frå drøftingsmøte 11. juni 2018

Vi viser til brev frå Hordaland fylkeskommune av 28.05.2018 der det vert varsla motsegn til områdeplan for Alversund, planid 1263-200902. I tillegg viser vi til gjennomført drøftingsmøte den 11. juni, og godkjent referat frå dette møtet.

Vedlagt følger oppdatert planmateriale der det er teke omsyn til punkta som Hordaland fylkeskommune varsla motsegn til. Det er lagt inn endringar i plankartet knytt til nyare tids kulturminne, for områda BOP1 og BOP2 - med tilgrensande areal. Lemstova er merka med #7 i plankartet. Fire automatisk freda kulturminne er ynskjeleg å få frigjeve, merka som #6 i plankartet. Føresegner og planomtale er retta opp og tydeleggjort i samsvar med det fylkeskommunen og kommunen var samd om i drøftingsmøtet.

Lindås kommune har ikkje fått handsama ferdig alle merknadene som er motteke ved første gongs offentleg ettersyn. Difor kan føresegner, plankart og planomtale på eit seinare tidspunkt kunne få fleire korrigeringar enn dei som no er lagt inn. Slike korrigeringar vil sjølv sagt ikkje gå ut over det som vi har oppnådd semje om.

Med helsing

Frøydis Ones
avdelingsleiar

Dette dokumentet er elektronisk godkjent og har difor ingen signatur.

Post

postmottak@lindas.kommune.no
Dokumentsenteret
Kvernhusmyrane 20, 5914 Isdalstø

Kontakt

www.lindas.kommune.no
Telefon +47 56 37 50 00
Telefaks +47 56 37 50 01

Konto 3201.05.89311
Org.nr. 935 084 733

DER DRAUMAR BLIR RØYNDOM



Vedlegg:

Plankart_Alvers_omrpl_6

Føresegner_Alversund_12.03.2018_rev28.06.2018 (2)

Planomtale_Alversund_12.03.2018_rev28.03.2018

Kopi til:

Sigrun Wølstad


Mottakarar:

Hordaland Fylkeskommune


Postboks 7900

5020

BERGEN

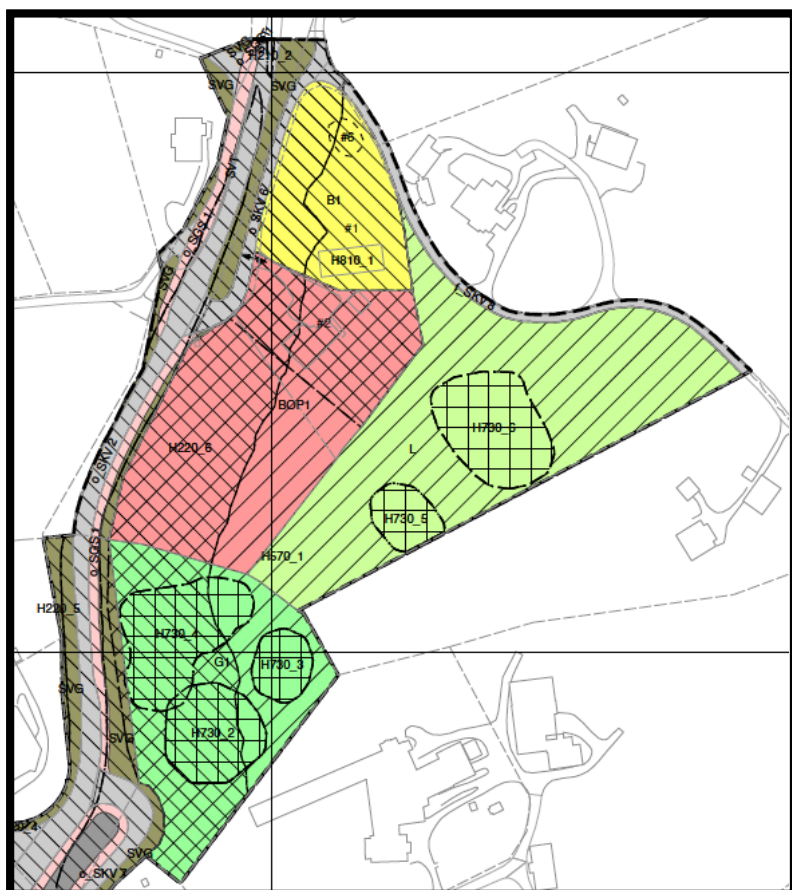

Utsnitt av korrigert plankart – område BOP1

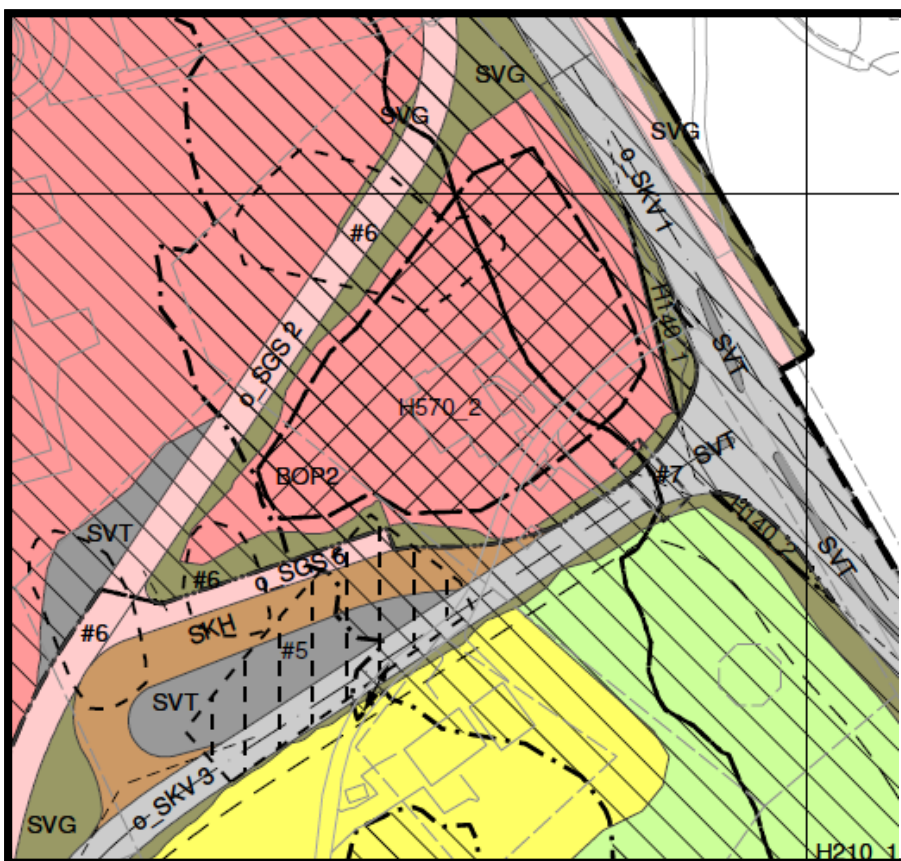

Utsnitt av korrigeret plankart – område BOP2