


# Merknad

📍 Nedsenket fortau for avkjørsel til felt BKS. Fortau skal vere gjennomgående og kantstein skal ha en høyde på 3 cm. Overgangen fra 14cm til 3cm høyde skjer over 1,5 m på hver side av avkjørselen som er 7m bred. Total bredde = 10m.

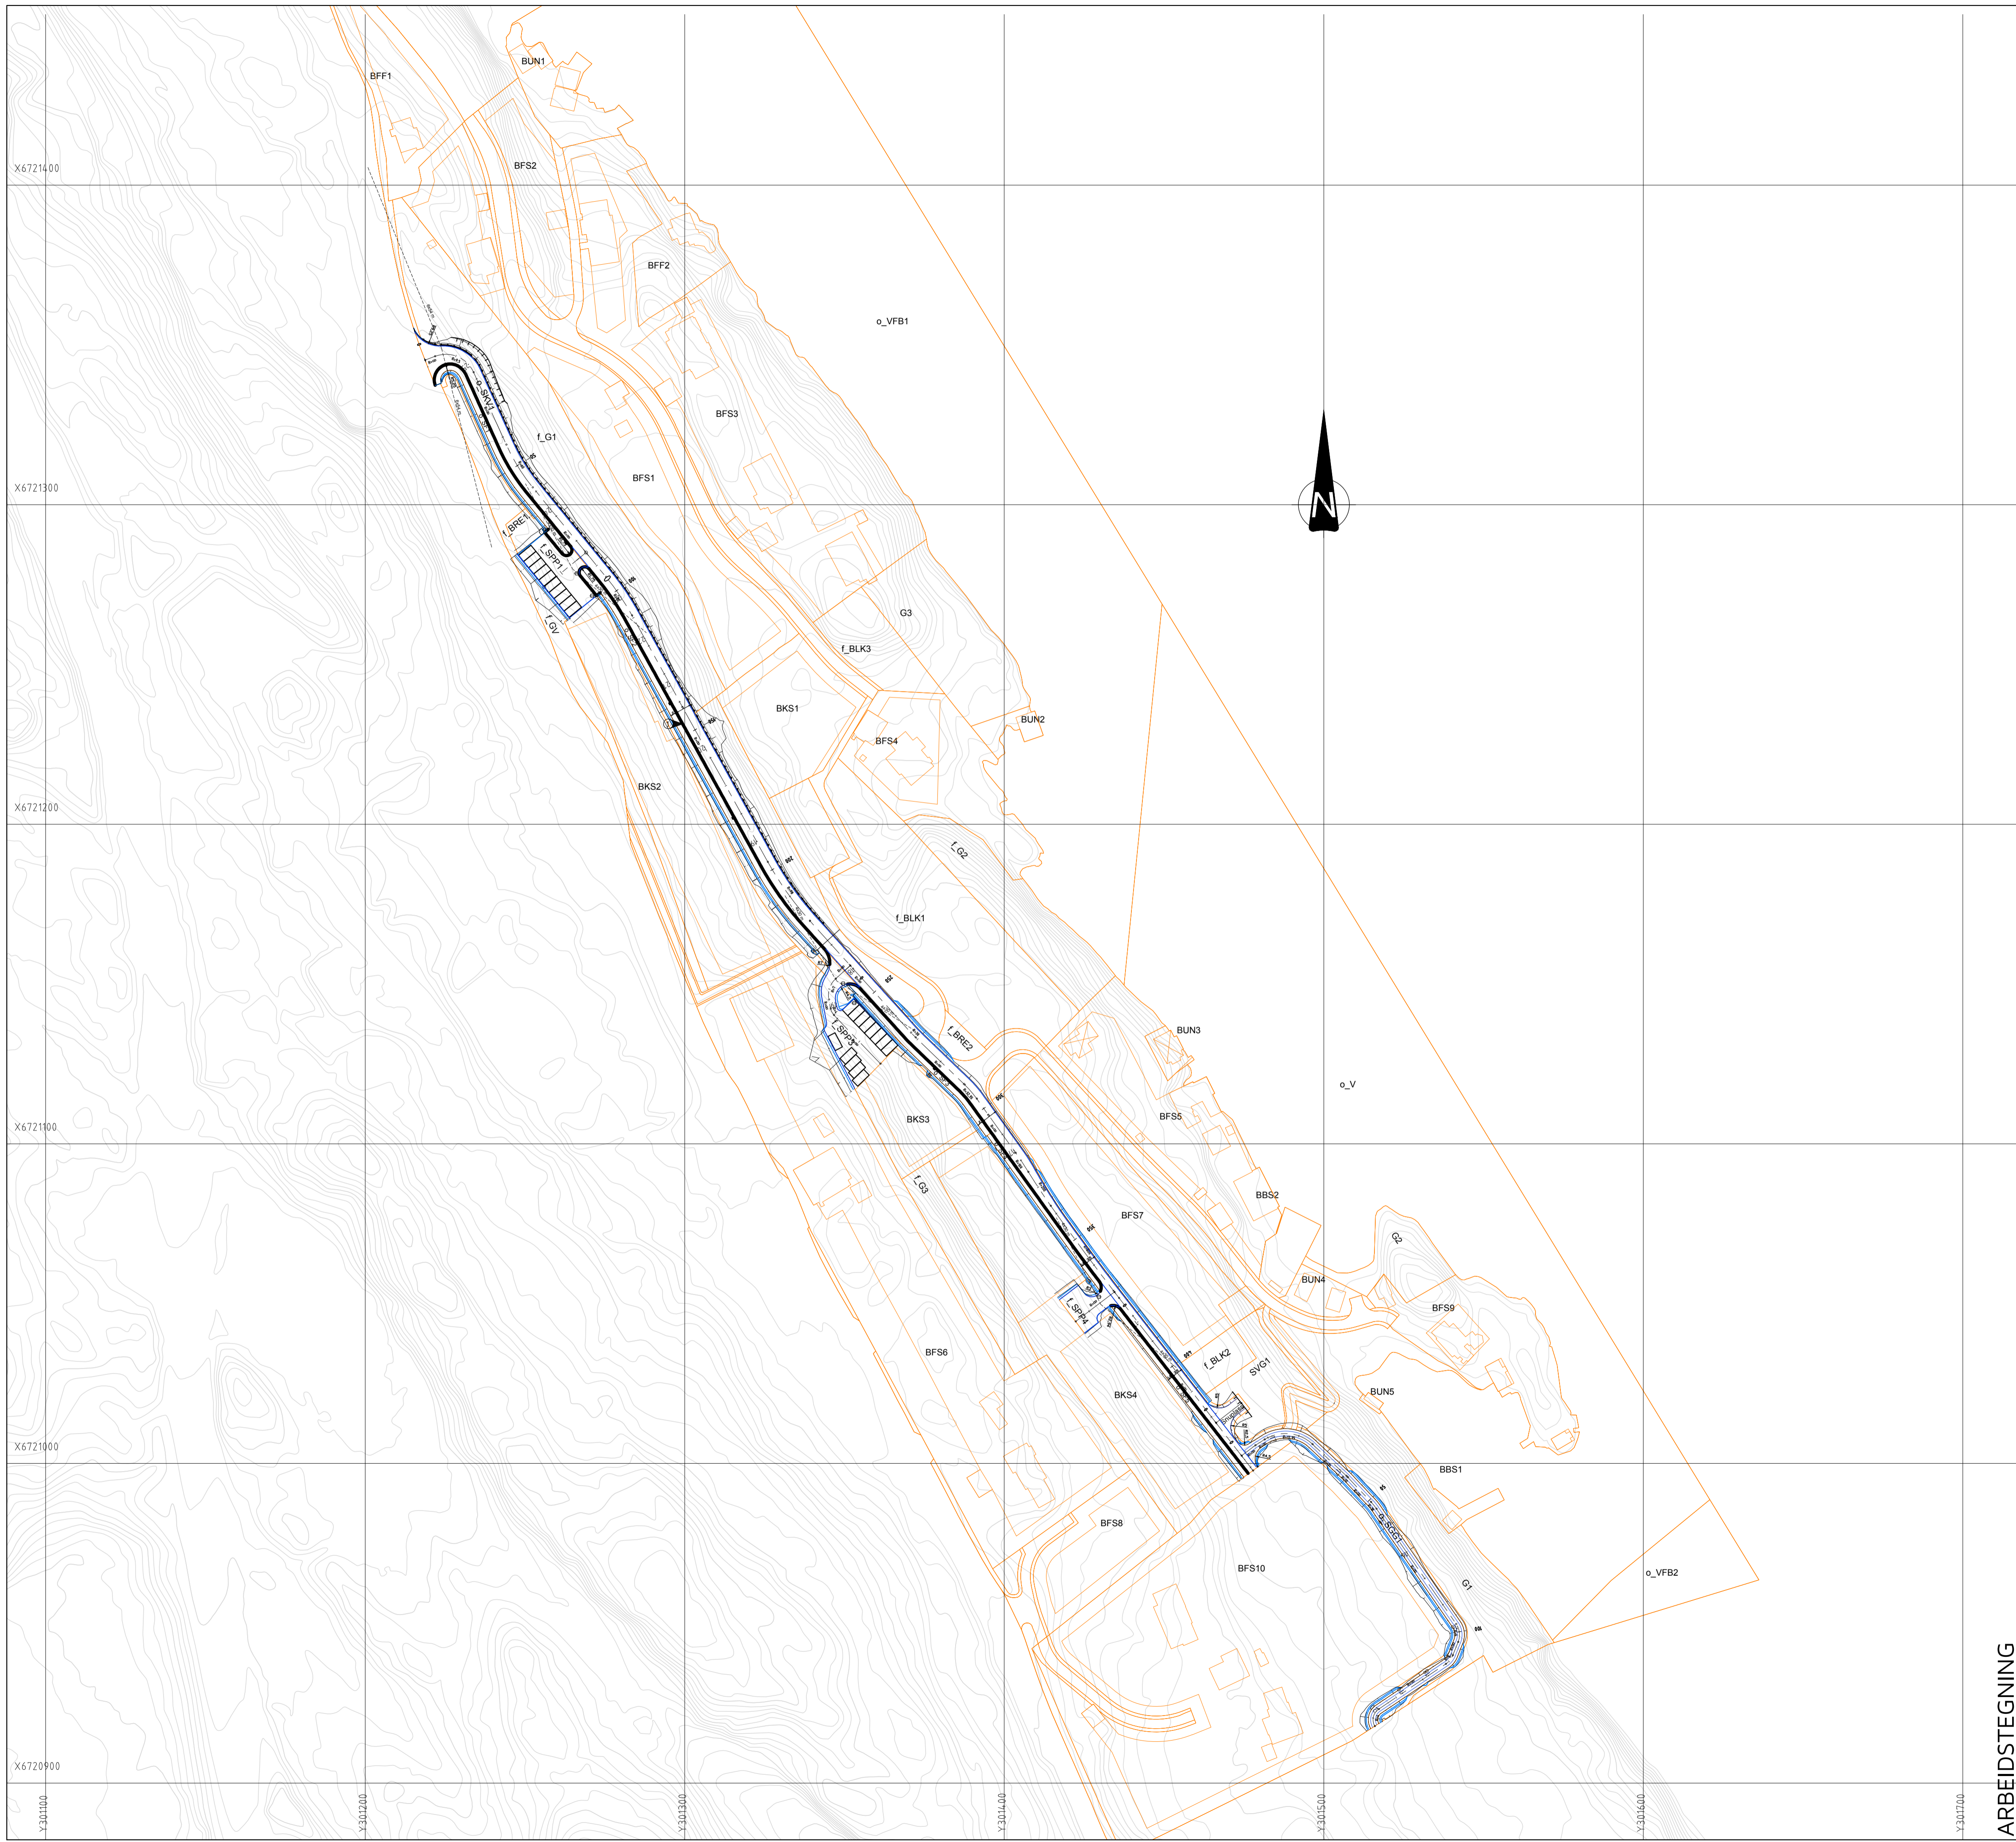

## TEGNFORKLARING

- Vegskjæring
- Grøftebunn
- Senterlinje
- Kjørebaneant
- Skulderkant
- Vegfylling
- Profilnummer
- Fortauskant
- Vegrekkeverk
- Støttemur
- Frisikt
- Plangrense
- Parkeringsplasser 2,5 x 5
- Sandfangskum/hjelpestuk m/risløkk
- Sandfangskum/hjelpestuk m/kjelløsluk
- Sandfangskum/hjelpestuk m/kuppelrist

ARBEIDSTEGNING

Rev.	Dato	Sign.	Revisjonen gjelder		
Oppdragsgiver			Fløssvika Utvikling AS		
Prosjekt			HF	THF	Godk.
Fløssvika boligfelt			Dato: 29.06.2018		
Vegplan			Målestokk: 1:1000		
			Formater: A1		
			Prosjektnr: 18023		
			Tegningsnr: B01		
			Rev.		

**haugen vva** Kanalveien 5  
5068 Bergen  
Tlf. 55 59 82 60  
e-post: post@haugenvva.no