

**For matrikkelenhet:**

Kommune: 1263 - LINDÅS
Gårdsnr.: 56
Bruksnummer: 160

Utskriftsdato/klokkeslett: 03.07.2018 kl. 08:58
Produsert av: Einar Rydland
Attestert av: Lindås kommune

Matrikkelbrev	
<i>Einar Rydland</i> Lindås Kommune	03 JUL 2018 Lindås kommune Tegnet:

Orientering om matrikkelbrev

Matrikkelbrevet er hjemlet i «Lov om eigdomsregistrering» (matrikkelova) av 17. juni 2005. Etter definisjonen i matrikkellovens § 3 d) er matrikkelbrevet en attestert utskrift av matrikkelen som viser alle registrerte opplysninger om en matrikkelenhet ved oppgitt dato.

Om fullstendighet og nøyaktighet i matrikkelbrevet

Matrikkelen ble etablert ved konvertering av data fra tidligere registre. Det kan variere hvor gode disse dataene er med hensyn på fullstendighet og nøyaktighet. I enkelte tilfeller kan grenselinjer manglende helt eller delvis eller være feil registrert. Det kan også være feil og mangler ved registrert bygnings- og adresseinformasjon. Fullstendighet og stedfestningsnøyaktighet er generelt bedre innenfor enn utenfor tettbygd strøk. Vær oppmerksom på at for mange matrikkelenheter og bygg heftet usikkerhet ved arealene som oppgis.

For utfyllende informasjon: www.kartverket.no/matrikkelbrev

Matrikkelenhet

Matrikkelenhetstype:	Grunneiendom
Bruksnavn:	
Etableringsdato:	28.06.2018
Skyld:	0
Erlinglyst:	Ja
Har festegrunner:	Nei
Er seksjonert:	Nei

Arealrapport

Tekst
Beregna areal for 56 / 160

Areal (m²) Kommentar
1 310

Eierforhold

Tinglyste eierforhold	Status	Føds.d./org.nr.	Navn	Brukseenhet	Adresse
Hjemmelshaver		916946244	HUNDVIN EIENDOM AS	Blombakkken 1	5911 ALVERSUND


Forretninger

Forretningstype	Arsak til feilretting	Tinglysingssstatus	Tinglysingssstatusdato	Forretningsdato	Matrikkelføringsdato	Signatur
Annen forretningstype			28.06.2018	28.06.2018	1263rye	

Oppmålingsforretning	Tinglyst	28.06.2018	28.06.2018	28.06.2018	1263rye	
Oppmålingsforretning						
	Rolle			Matrikkelenhet		Arealendring
	Avgiver			1263 - 56/156		-1 258,5
	Mottaker			1263 - 56/161		1 310
Oppmålingsforretning	Tinglyst	28.06.2018	28.06.2018	28.06.2018	1263rye	
	Rolle			Matrikkelenhet		Arealendring
	Avgiver			1263 - 56/156		-1 310
	Mottaker			1263 - 56/160		1 310

Målestokk 1:1 000
EUREF89 UTM Sone 32


Oversiktskart for 56 / 160

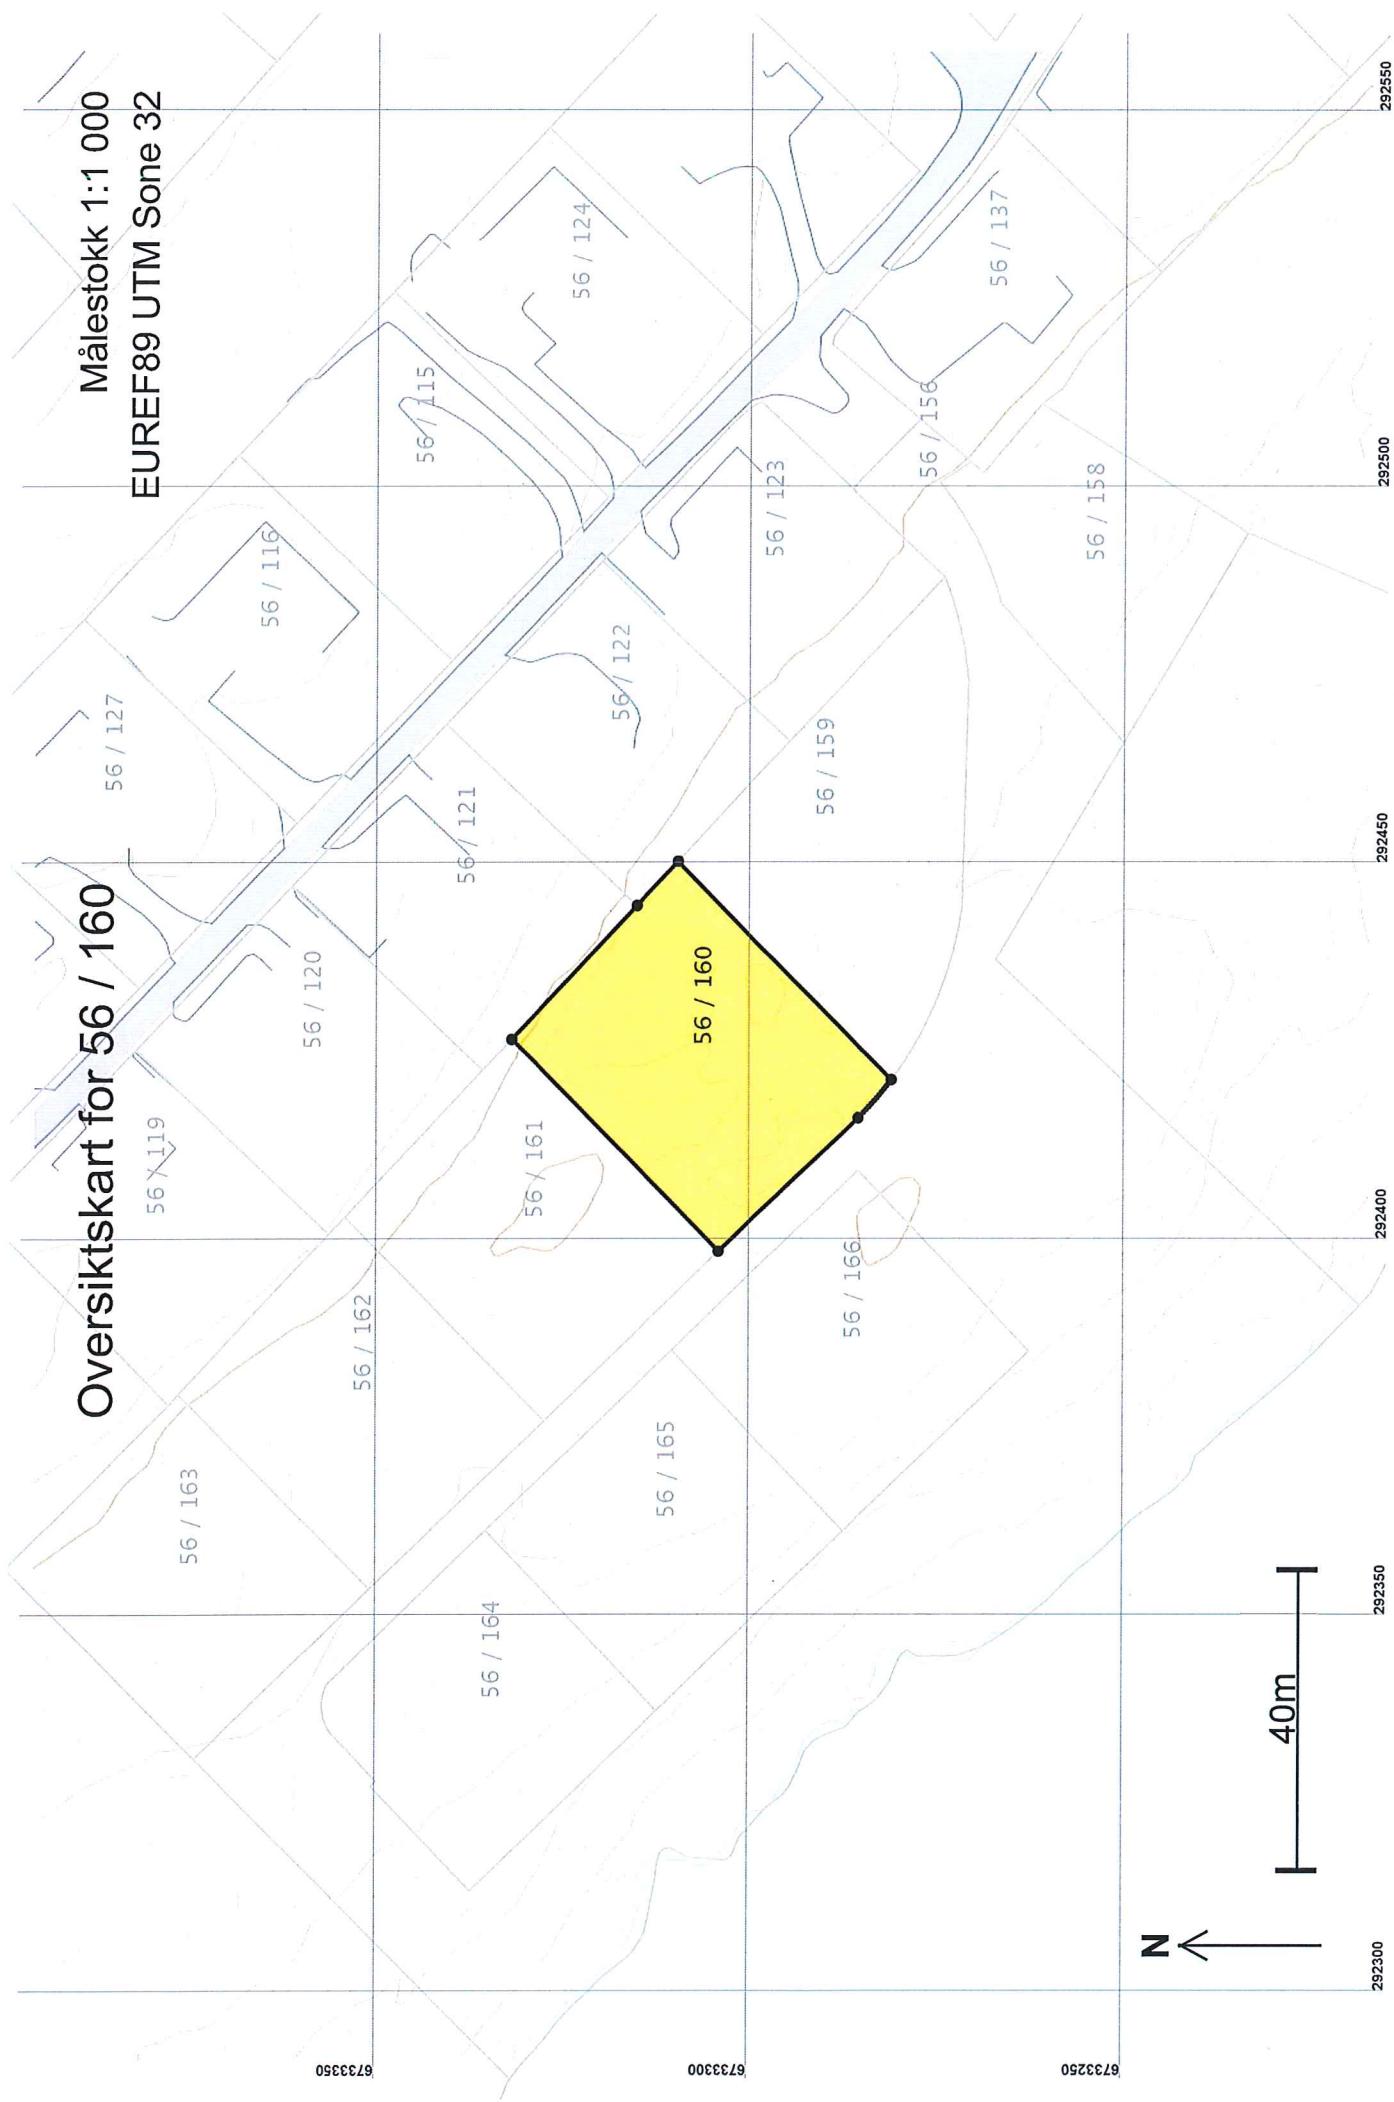

03.07.2018 08:58

Matrikkelskjemte for 1263 - 56 / 160

Side 3 av 5

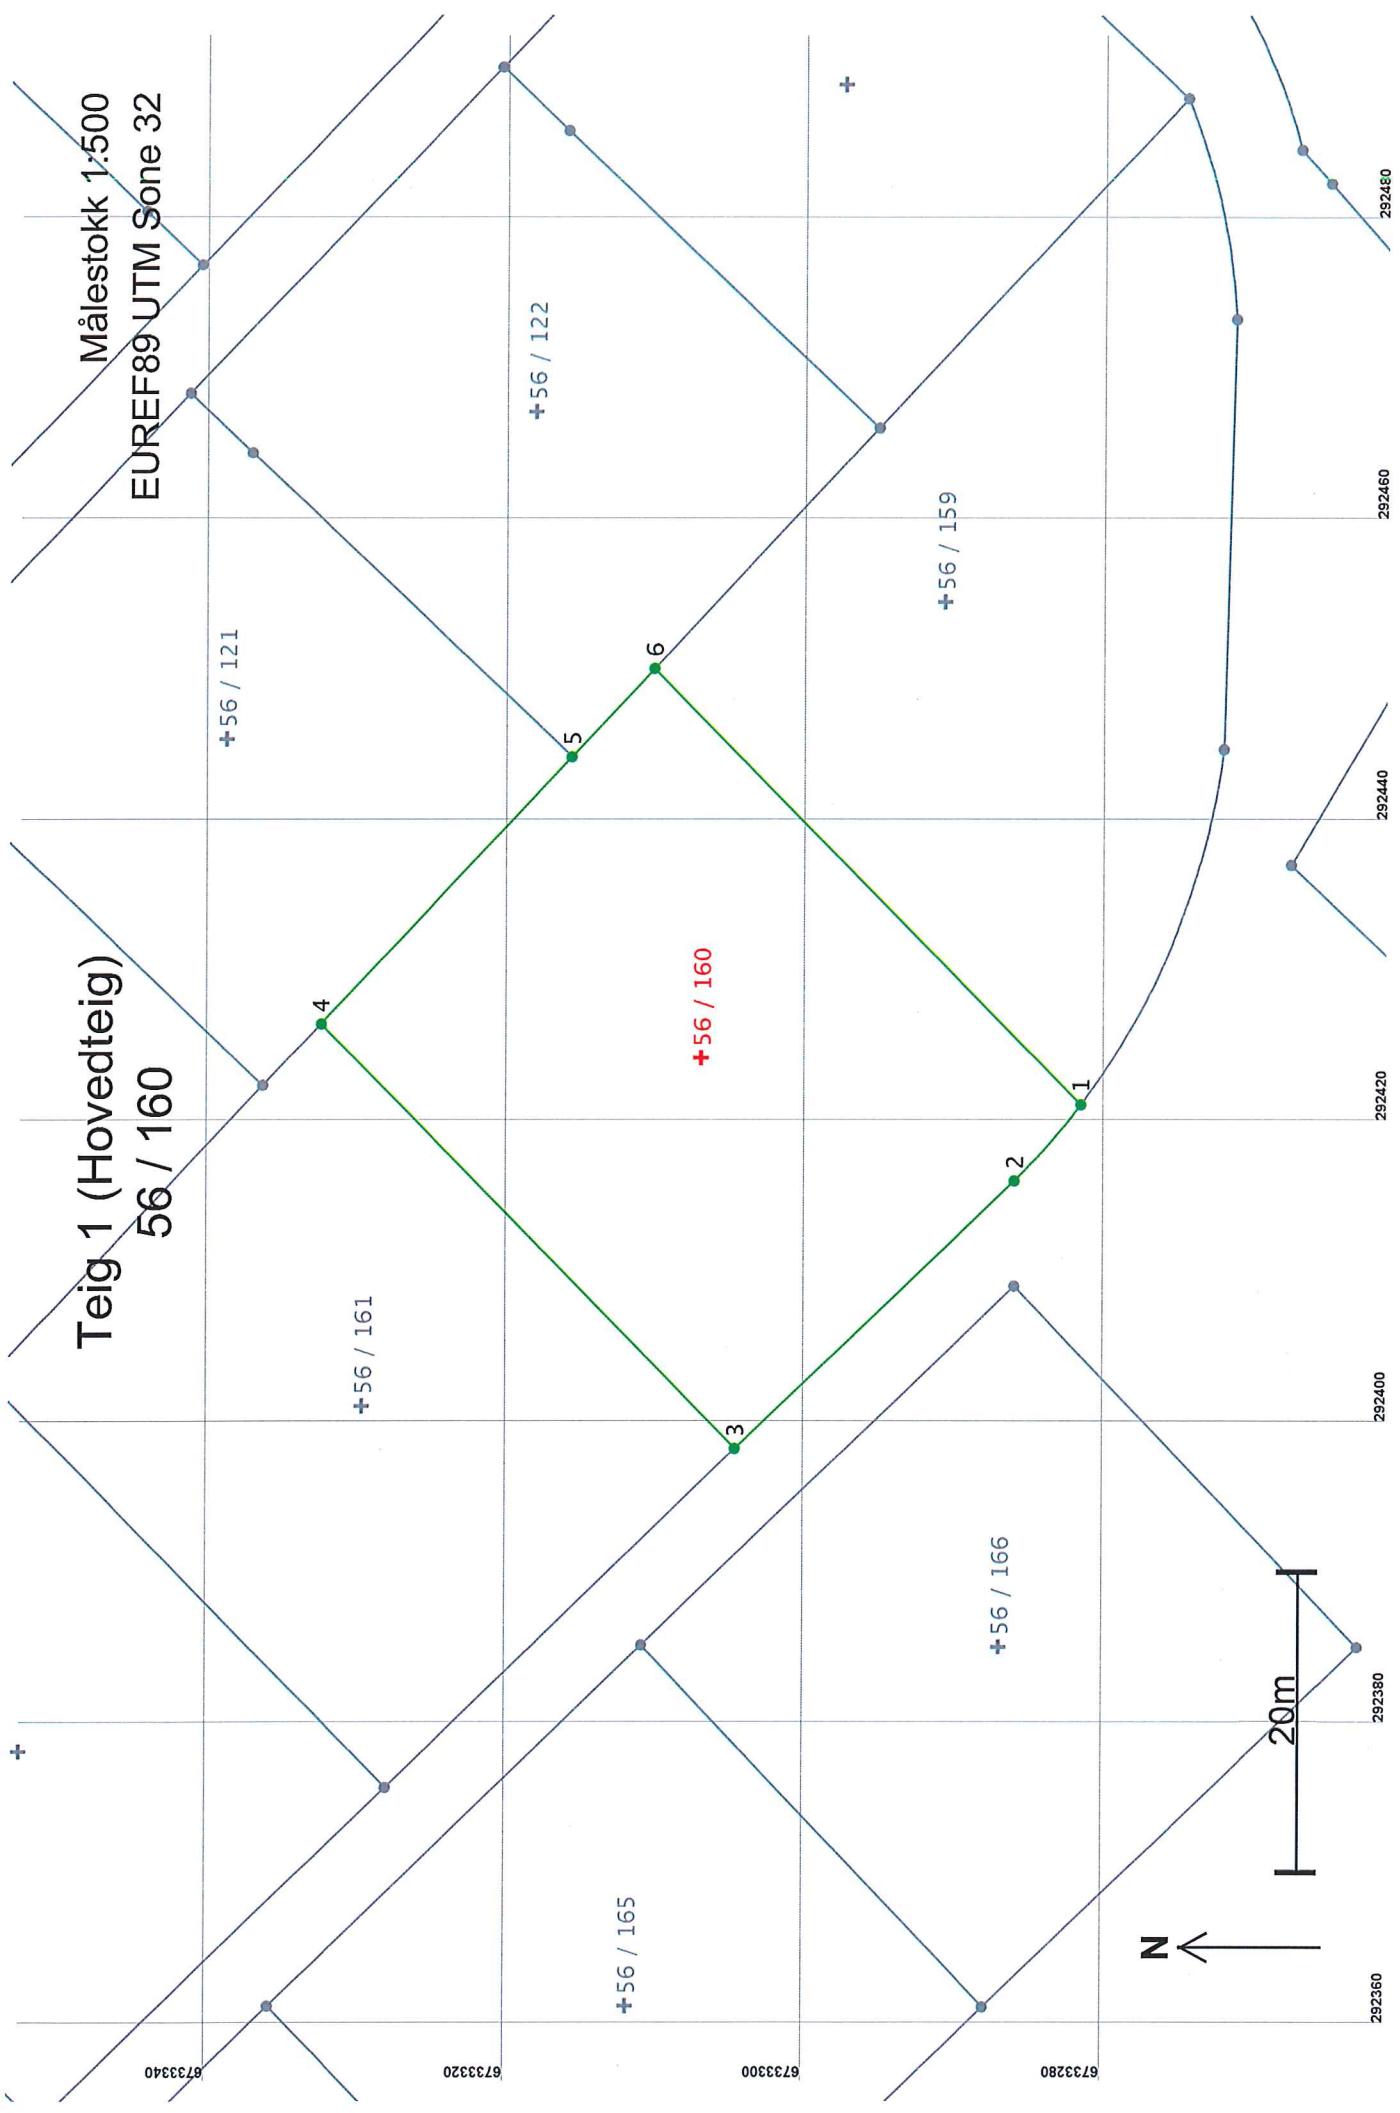

03.07.2018 08:58

Matrikkelskrift 1263 - 56 / 160

Side 4 av 5

Areal og koordinater

Areal: 1 310

Arealmerknad:

Representasjonspunkt: Koordinatsystem: EURREF89 UTM Sone 32

Nord: 67333307 Øst: 292424

Grensepunkt / Grenselinje

Løpenr	Nord	Øst	Grensemerke nedsatt i / Grensepunktnype / Lengde Hjelplinjetype	Målemetode	Nøyaktighet	Radius
1	6733281,91	292420,94	Ikke spesifisert Offentlig godkjent grensemerke	96 GPS kinematisk (Real time kinematic)	13	50,00
2	6733286,35	292415,87	6,74 Ikke hjelplinje Ikke spesifisert Offentlig godkjent grensemerke	96 GPS kinematisk (Real time kinematic)	14	---
3	6733304,98	292398,14	25,72 Ikke hjelplinje Ikke spesifisert Offentlig godkjent grensemerke	96 GPS kinematisk (Real time kinematic)	13	13
4	6733332,76	292426,34	39,58 Ikke hjelplinje Ikke spesifisert Offentlig godkjent grensemerke	96 GPS kinematisk (Real time kinematic)	14	13
5	6733316,03	292444,07	24,38 Ikke hjelplinje Jord	96 GPS kinematisk (Real time kinematic)	13	14
6	6733310,52	292449,94	8,04 Ikke hjelplinje Ikke spesifisert Offentlig godkjent grensemerke	12 Terrengmålt Teodolitt med elektronisk avstandsmåler 96 GPS kinematisk (Real time kinematic)	13	14
			40,73 Ikke hjelplinje			