

For matrikkelenhhet:

Kommune: 1263 - LINDÅS
Gårdsnummer: 56
Bruksnummer: 162

Utskriftsdato/klokkeslett: 03.07.2018 kl. 08:58
Produsert av: Einar Rydland
Attestert av: Lindås kommune


Lindås kommune

Matrikkelført	
03 JUL 2018	
Lindås kommune	
Løper::	Signatur:

Orientering om matrikkelbrev

Matrikkelbrevet er hjemlet i «Lov om egedomsregistrering» (matrikkellova) av 17. juni 2005. Etter definisjonen i matrikkellovens § 3 d) er matrikkelbrevet en attestert utskrift av matrikkelens som viser alle registrerte opplysninger om en matrikkelenhhet ved oppgitt dato.

Om fullstendighet og nøyaktighet i matrikkelbrevet

Matrikkelen ble etablert ved konvertering av data fra tidligere registre. Det kan variere hvor gode disse dataene er med hensyn på fullstendighet og nøyaktighet. I enkelte tilfeller kan grensepunkt og grenselinjer mangle helt eller delvis eller være feil registrert. Det kan også være feil og mangler ved registrert bygnings- og adresseinformasjon. Fullstendighet og stedfestingsnøyaktighet er generelt bedre innenfor enn utenfor tettbygd strøk. Vær oppmerksom på at for mange matrikkelenheter og bygg hefter usikkerhet ved arealet som oppgis.

For utfyllende informasjon: www.kartverket.no/matrikkelbrev

Matrikkelenhet

Matrikkelenhetstype: Grunneierendom
Bruksnavn:
Etableringsdato: 28.06.2018
Skyld: 0
Er tinglyst: Ja
Har festegrunner: Nei
Er seksjonert: Nei

Arealrapport

Tekst
Beregna areal for 56 / 162
Areal (m2) 1 203,9
Kommentar

Eierforhold

Tinglyste eierforhold	Status	Føds.d./org.nr	Navn	Bruksenhet	Adresse	Andel
Rolle						
Hjemmelshaver		916946244	HUNDEVIN EIENDOM AS	Blombakken 1	5911 ALVERSUND	1 / 1

Forretninger

Forretningstype	Arsak til feilretting	Tinglysingsstatus	Tinglysingsdato	Forretningsdato	Matrikkelføringsdato	Signatur
-----------------	-----------------------	-------------------	-----------------	-----------------	----------------------	----------

Annenn forretningstype

28.06.2018

28.06.2018

1263rye

Rolle	Matrikkelenhet	Arealending
Avgiver	1263 - 56/162	0

Oppmålingsforretning

Tinglyst

28.06.2018

28.06.2018

28.06.2018

1263rye

Rolle	Matrikkelenhet	Arealending
Avgiver	1263 - 56/156	-1 174,9
Mottaker	1263 - 56/163	1 175

Oppmålingsforretning

Tinglyst

28.06.2018

28.06.2018


28.06.2018

1263rye

Rolle	Matrikkelenhet	Arealending
Avgiver	1263 - 56/156	-1 203,9
Mottaker	1263 - 56/162	1 203,9


Oversigtskart for 56 / 162

Målestokk 1:1 000
EURREF89 UTM Sone 32

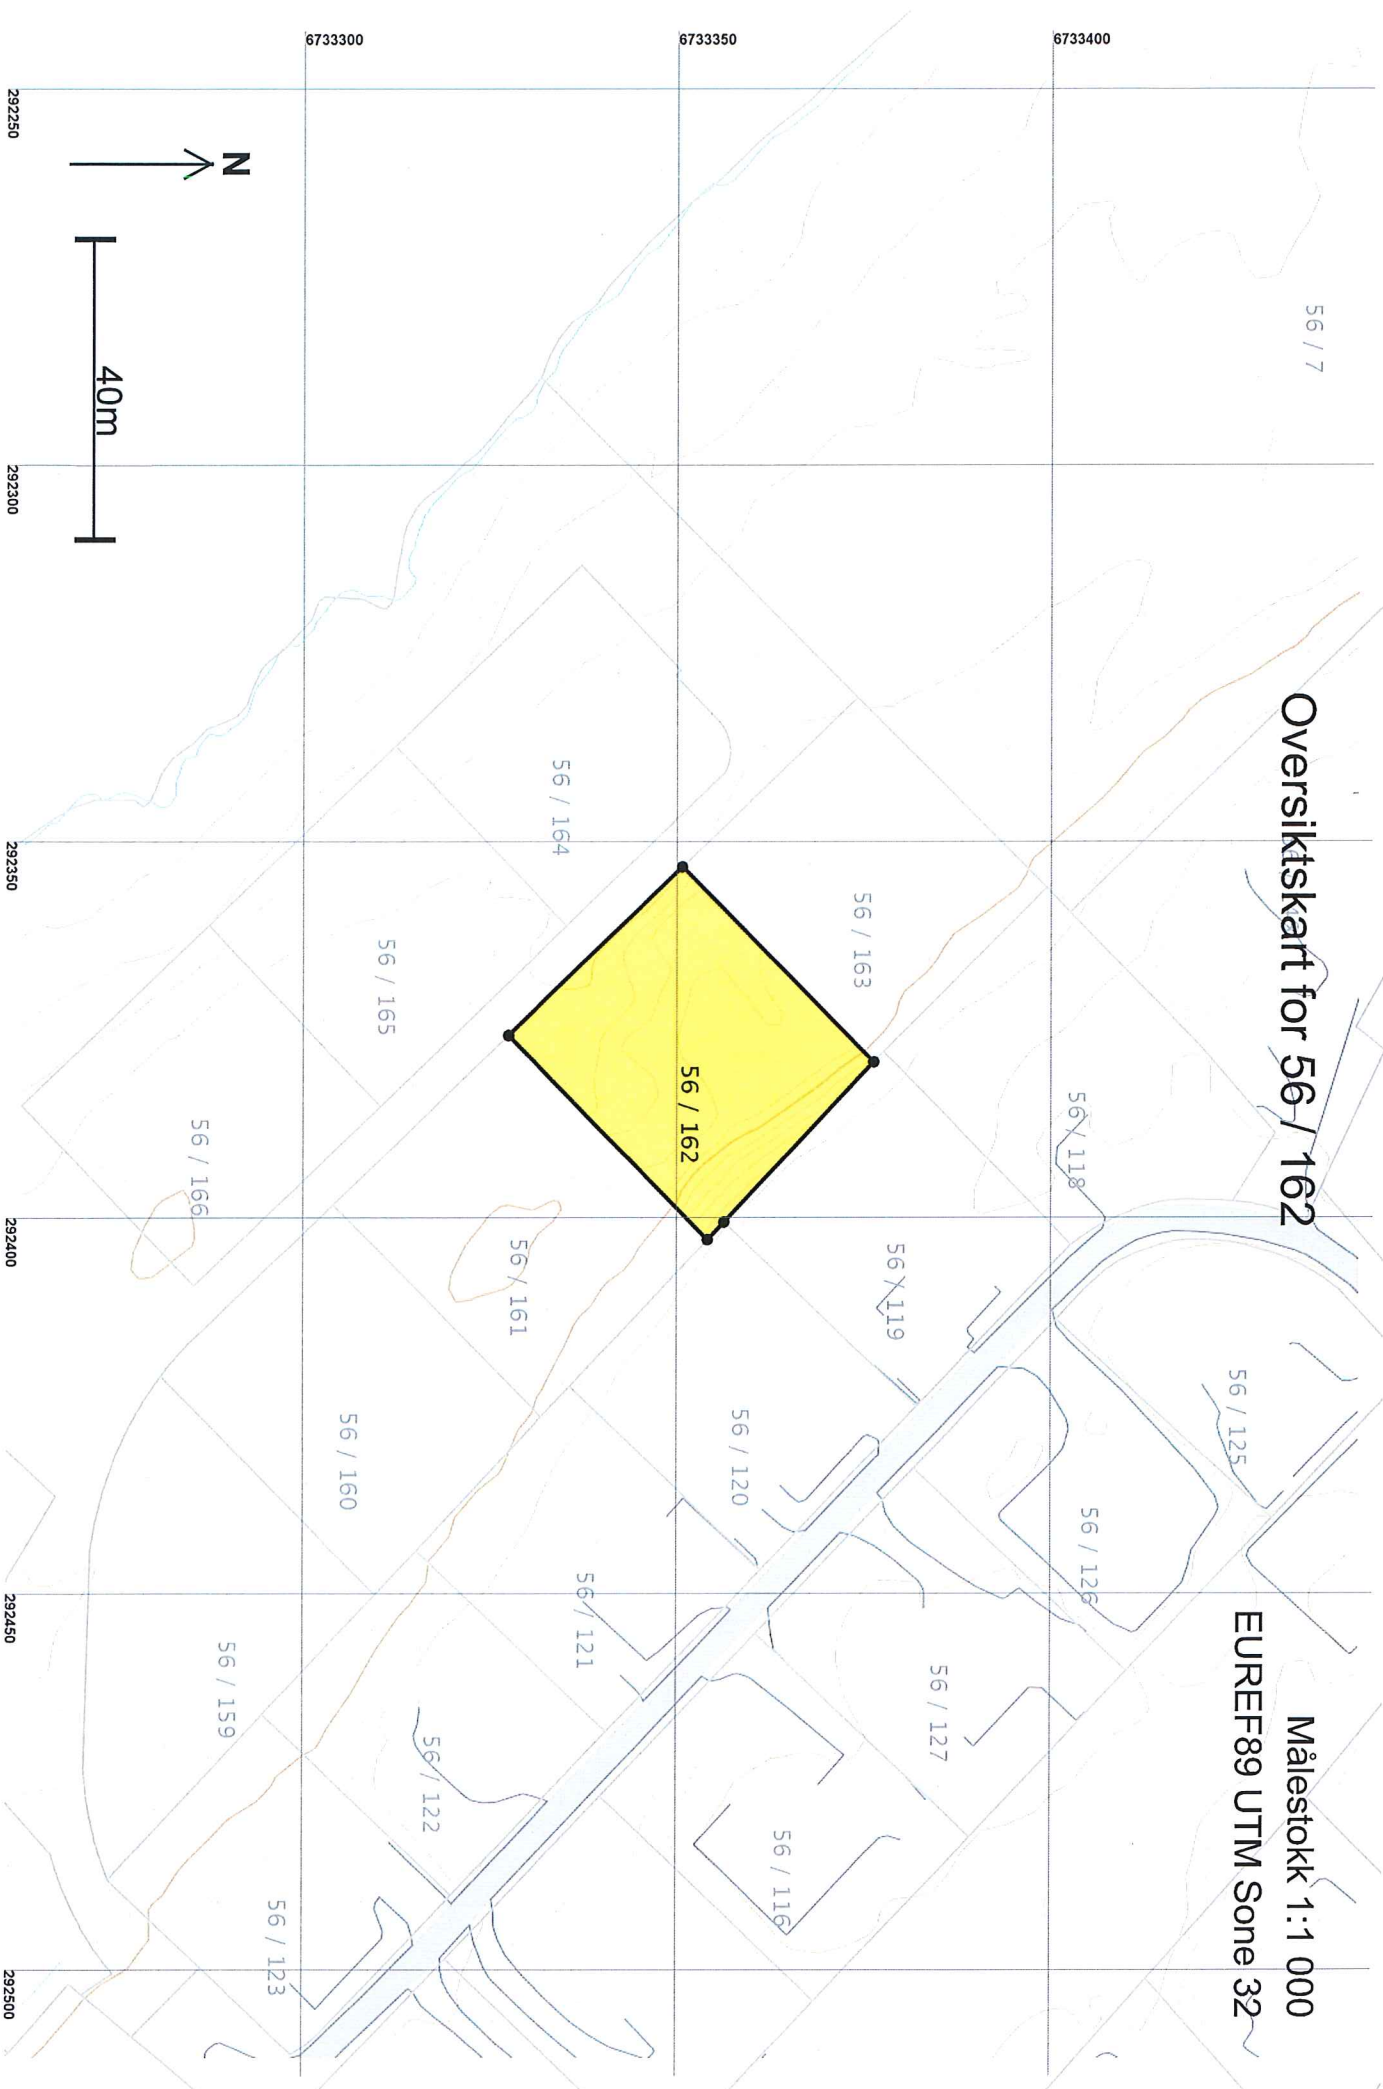

Teig 1 (Hovedteig) 56 / 162

Målestokk 1:500
EUREF89 UTM Sone 32

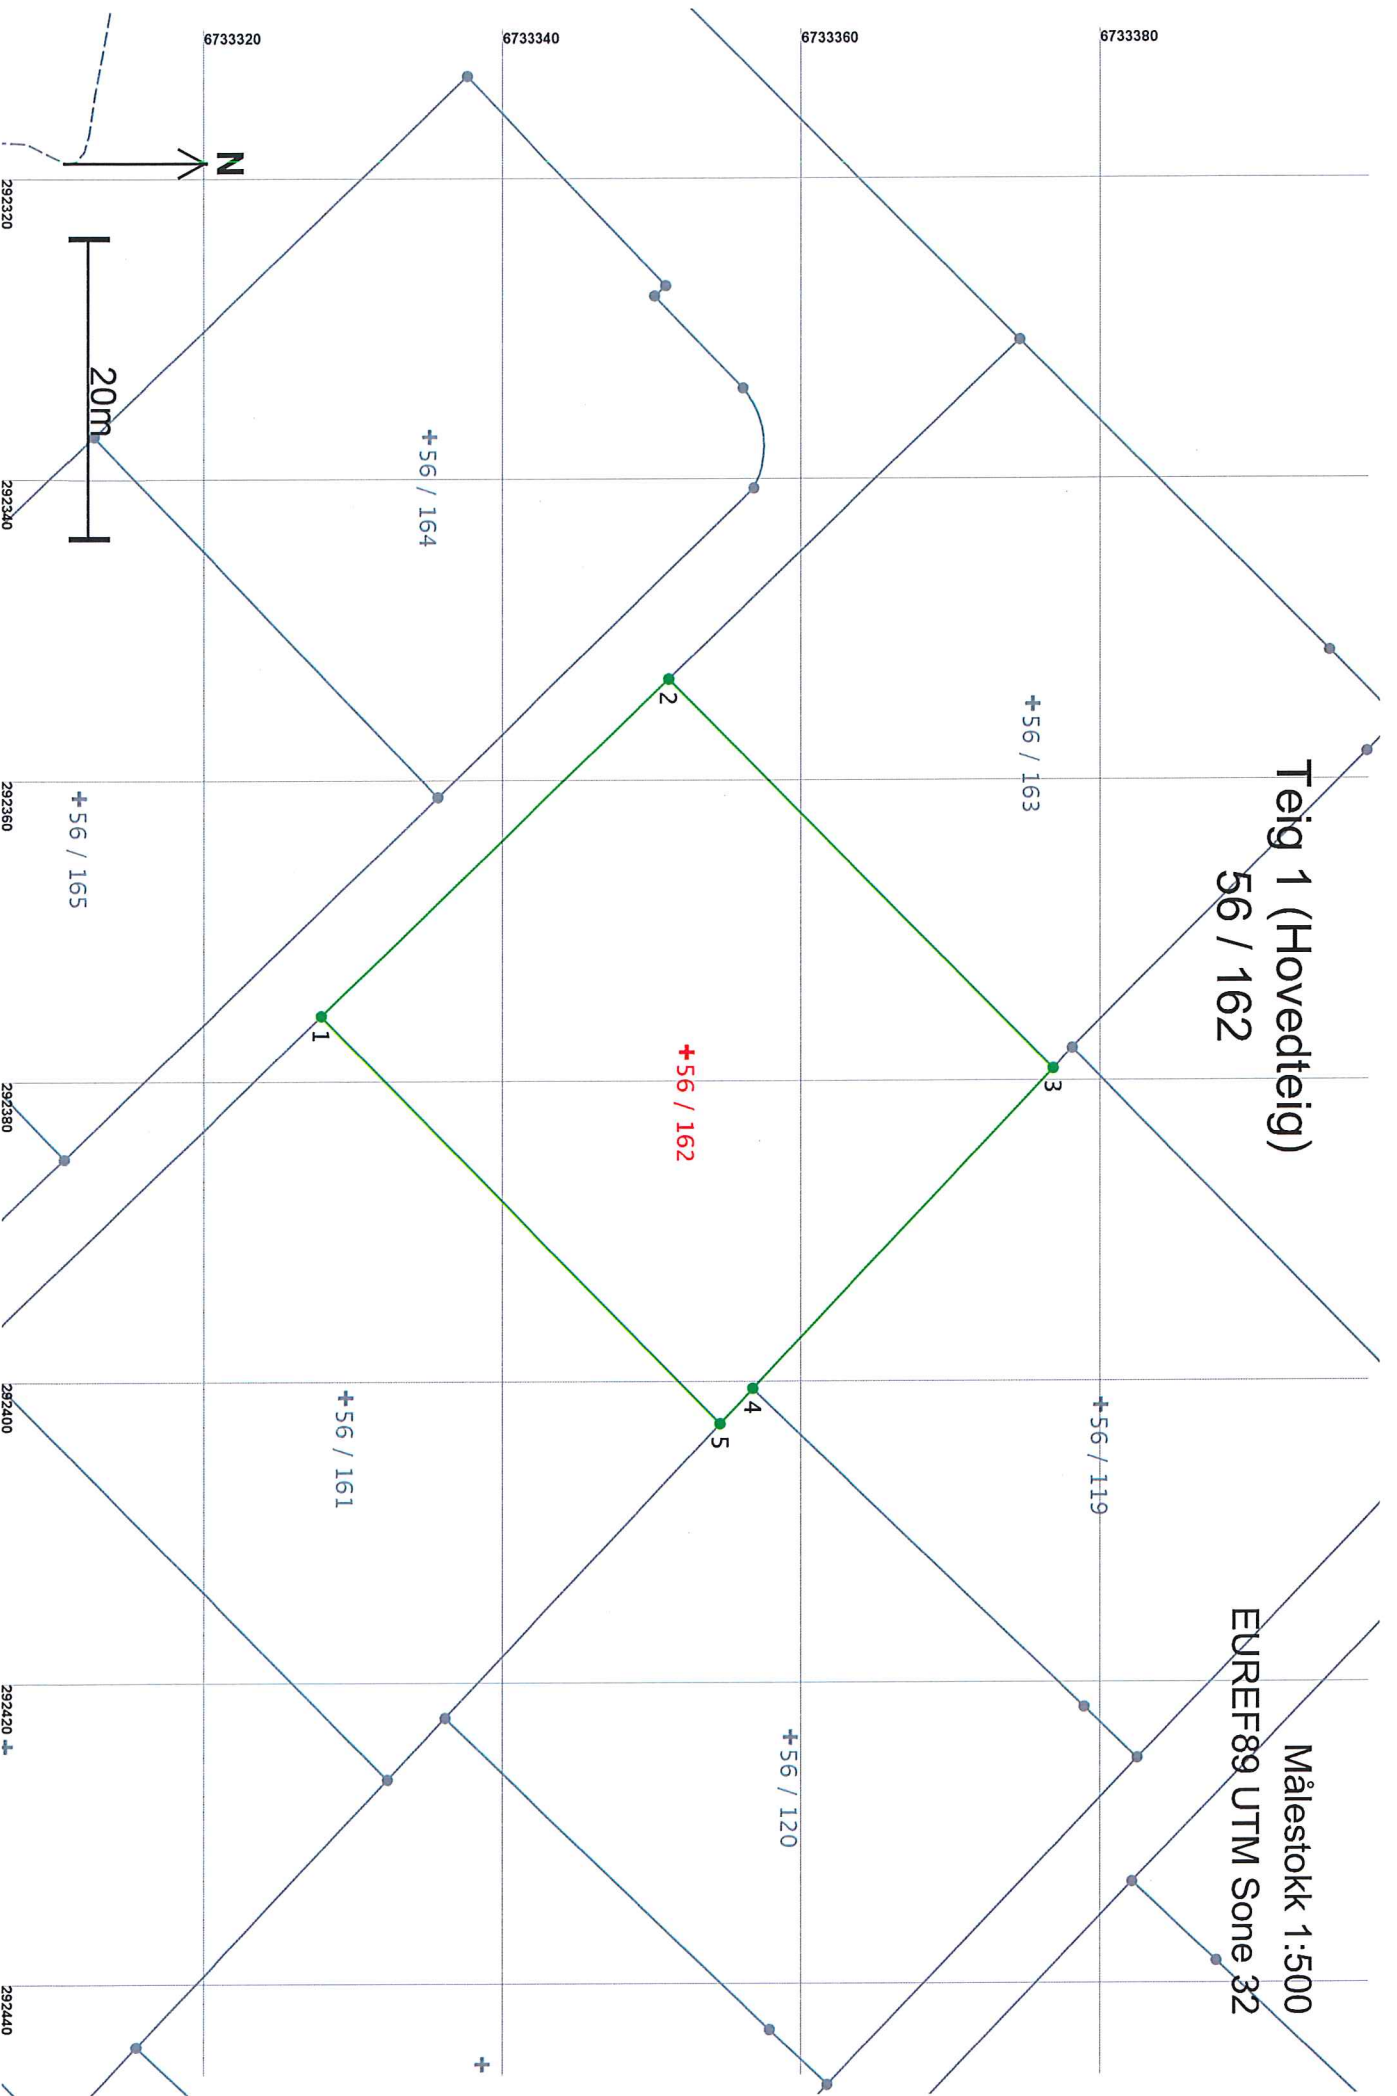

Areal og koordinater

Areal: 1 203,9

Arealmerknad:

Representasjonspunkt: Koordinatsystem: EUREF89 UTM Sone 32

Nord: 6733353

Øst: 292378

Grensepunkt / Grenselinje

Ytre avgrensing

Løpenr	Nord	Øst	Grensemerke nedsatt i / Grensepunkttype / Lengde	Hjelpelinjetype	Målemetode	Nøyaktighet	Radius
1	6733328,35	292375,61	Ikke spesifisert	Offentlig godkjent grensemerke	96 GPS kinematisk (Real time kinematic)	13	
2	6733351,60	292353,28	Ikke spesifisert	Offentlig godkjent grensemerke	96 GPS kinematisk (Real time kinematic)	13	
3	6733377,27	292379,17	Ikke spesifisert	Offentlig godkjent grensemerke	96 GPS kinematisk (Real time kinematic)	13	
4	6733357,21	292400,42	Jord	Offentlig godkjent grensemerke	12 Terrenngmålt: Teodolitt med elektronisk avstandsmåler	14	
5	6733355,02	292402,75	Ikke spesifisert	Offentlig godkjent grensemerke	96 GPS kinematisk (Real time kinematic)	13	

38,04 Ikke hjelpelinje