



For matrikkelenhet:

Kommune: 1263 - LINDÅS

Gårdsnummer: 56

Bruksnummer: 164

Utskriftsdato/klokkeslett: 03.07.2018 kl. 08:59

Produsert av: Einar Rydland

Attestert av: Lindås kommune

Lindås kommune

<b>Matrikkelført</b>	
03 JUL 2018	
Lindås kommune	
Løpener:	Signatur:

Orientering om matrikelbrev

Matrikelbrevet er hjemlet i «Lov om eigedomsregistrering» (matrikellova) av 17. juni 2005. Etter definisjonen i matrikellovens § 3 d) er matrikelbrevet en attestert utskrift av matrikelen som viser alle registrerte opplysninger om en matrikkelenhet ved oppgitt dato.

Om fullstendighet og nøyaktighet i matrikelbrevet

Matrikkelen ble etablert ved konvertering av data fra tidligere registre. Det kan variere hvor gode disse dataene er med hensyn på fullstendighet og nøyaktighet. I enkelte tilfeller kan grensepunkt og grenselinjer mangle helt eller delvis eller være feil registrert. Det kan også være feil og mangler ved registrert bygnings- og adresseinformasjon. Fullstendighet og stedfestingsnøyaktighet er generelt bedre innenfor enn utenfor tettbygd strøk. Vær oppmerksom på at for mange matrikkelenheter og bygg hefter usikkerhet ved arealet som oppgis.

For utfyllende informasjon: [www.kartverket.no/matrikelbrev](http://www.kartverket.no/matrikelbrev)

**Matrikkelenhet**

Matrikkelenhetstype: Grunneiendom  
Bruksnavn:  
Etableringsdato: 28.06.2018  
Skyld: 0  
Er tinglyst: Ja  
Har festegrønner: Nei  
Er seksjonert: Nei

**Arealrapport**

Tekst  
Beregna areal for 56 / 164  
Areal (m2) Kommentar  
1 121,9

**Eierforhold**

Tinglyste eierforhold	Status	Føds.d./org.nr	Navn	Bruksenhet	Adresse	Andel
Rolle						
Hjemmelshaver		916946244	HUNDEVIN EIENDOM AS		Blombakken 1 5911 ALVERSUND	1 / 1

**Forretninger**


Forretningstype	Arsak til feilretting	Tinglysingsstatus	Tinglysingsstatusdato	Forretningsdato	Matrikkelføringssdato	Signatur
-----------------	-----------------------	-------------------	-----------------------	-----------------	-----------------------	----------

Oppmålingsforretning		Tinglyst	28.06.2018	28.06.2018	28.06.2018	12633ye
		Rolle				
		Avgiver				
		Mottaker				
Annen forretningstype			28.06.2018	28.06.2018	28.06.2018	12633ye
		Rolle				
		Avgiver				

Oppmålingsforretning		Tinglyst	28.06.2018	28.06.2018	28.06.2018	12633ye
		Rolle				
		Avgiver				
		Mottaker				

# Oversiktskart for 56 / 164


Målestokk 1:1 000  
EUREF89 UTM Sone 32  
56 / 125

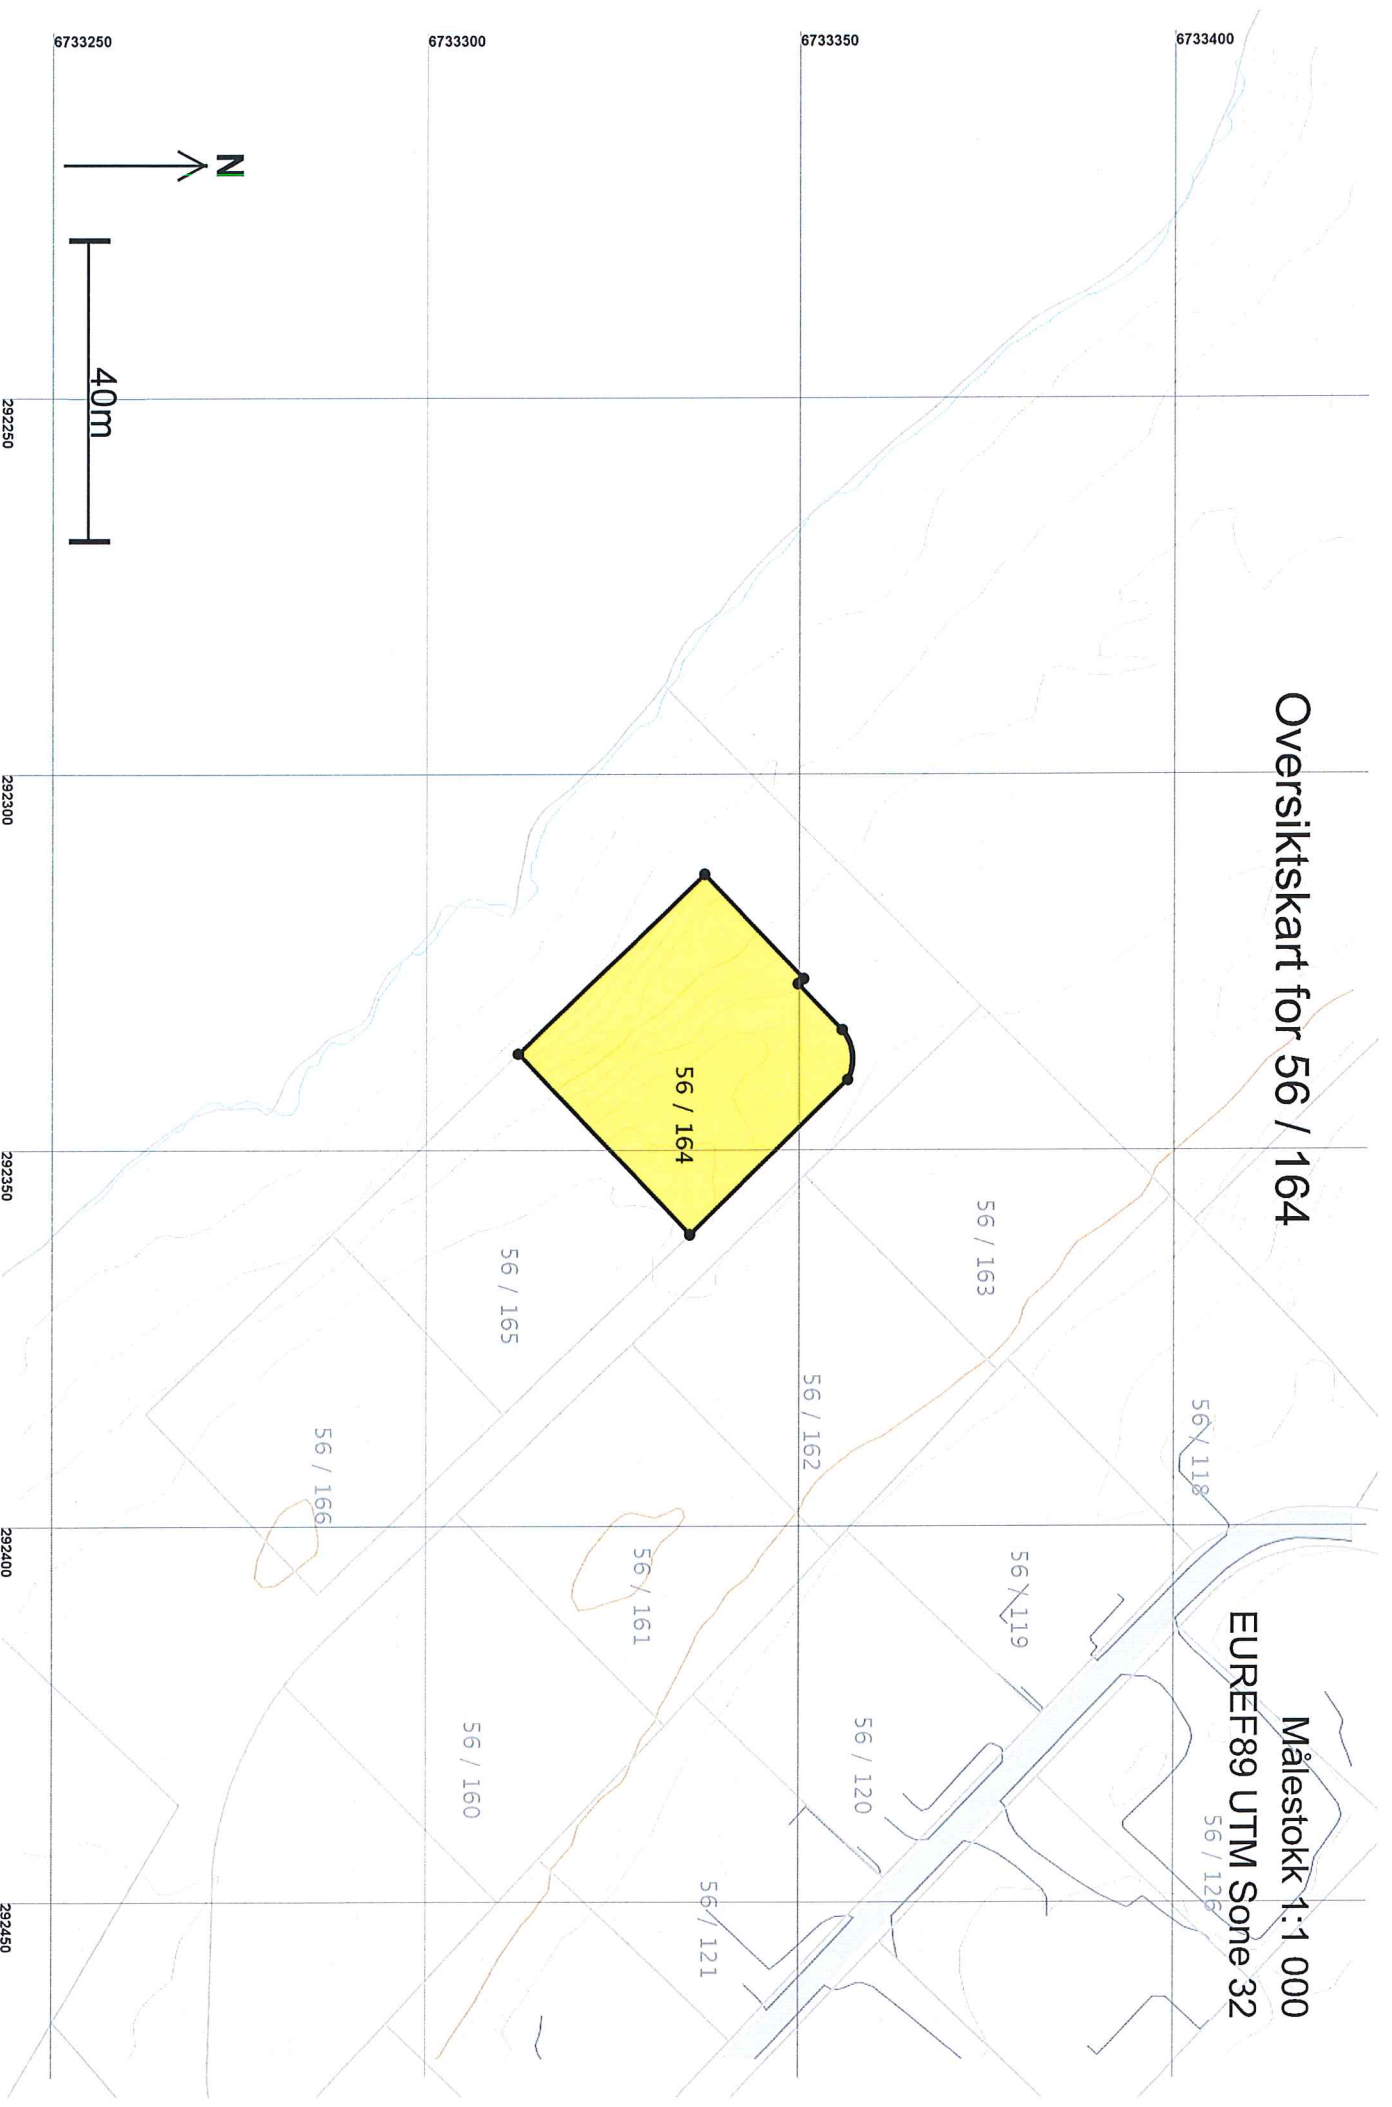

# Tieig 1 (Hovedtieig) 56 / 164

+56 / 163

Målestokk 1:500  
EUREF89 UTM Sone 32

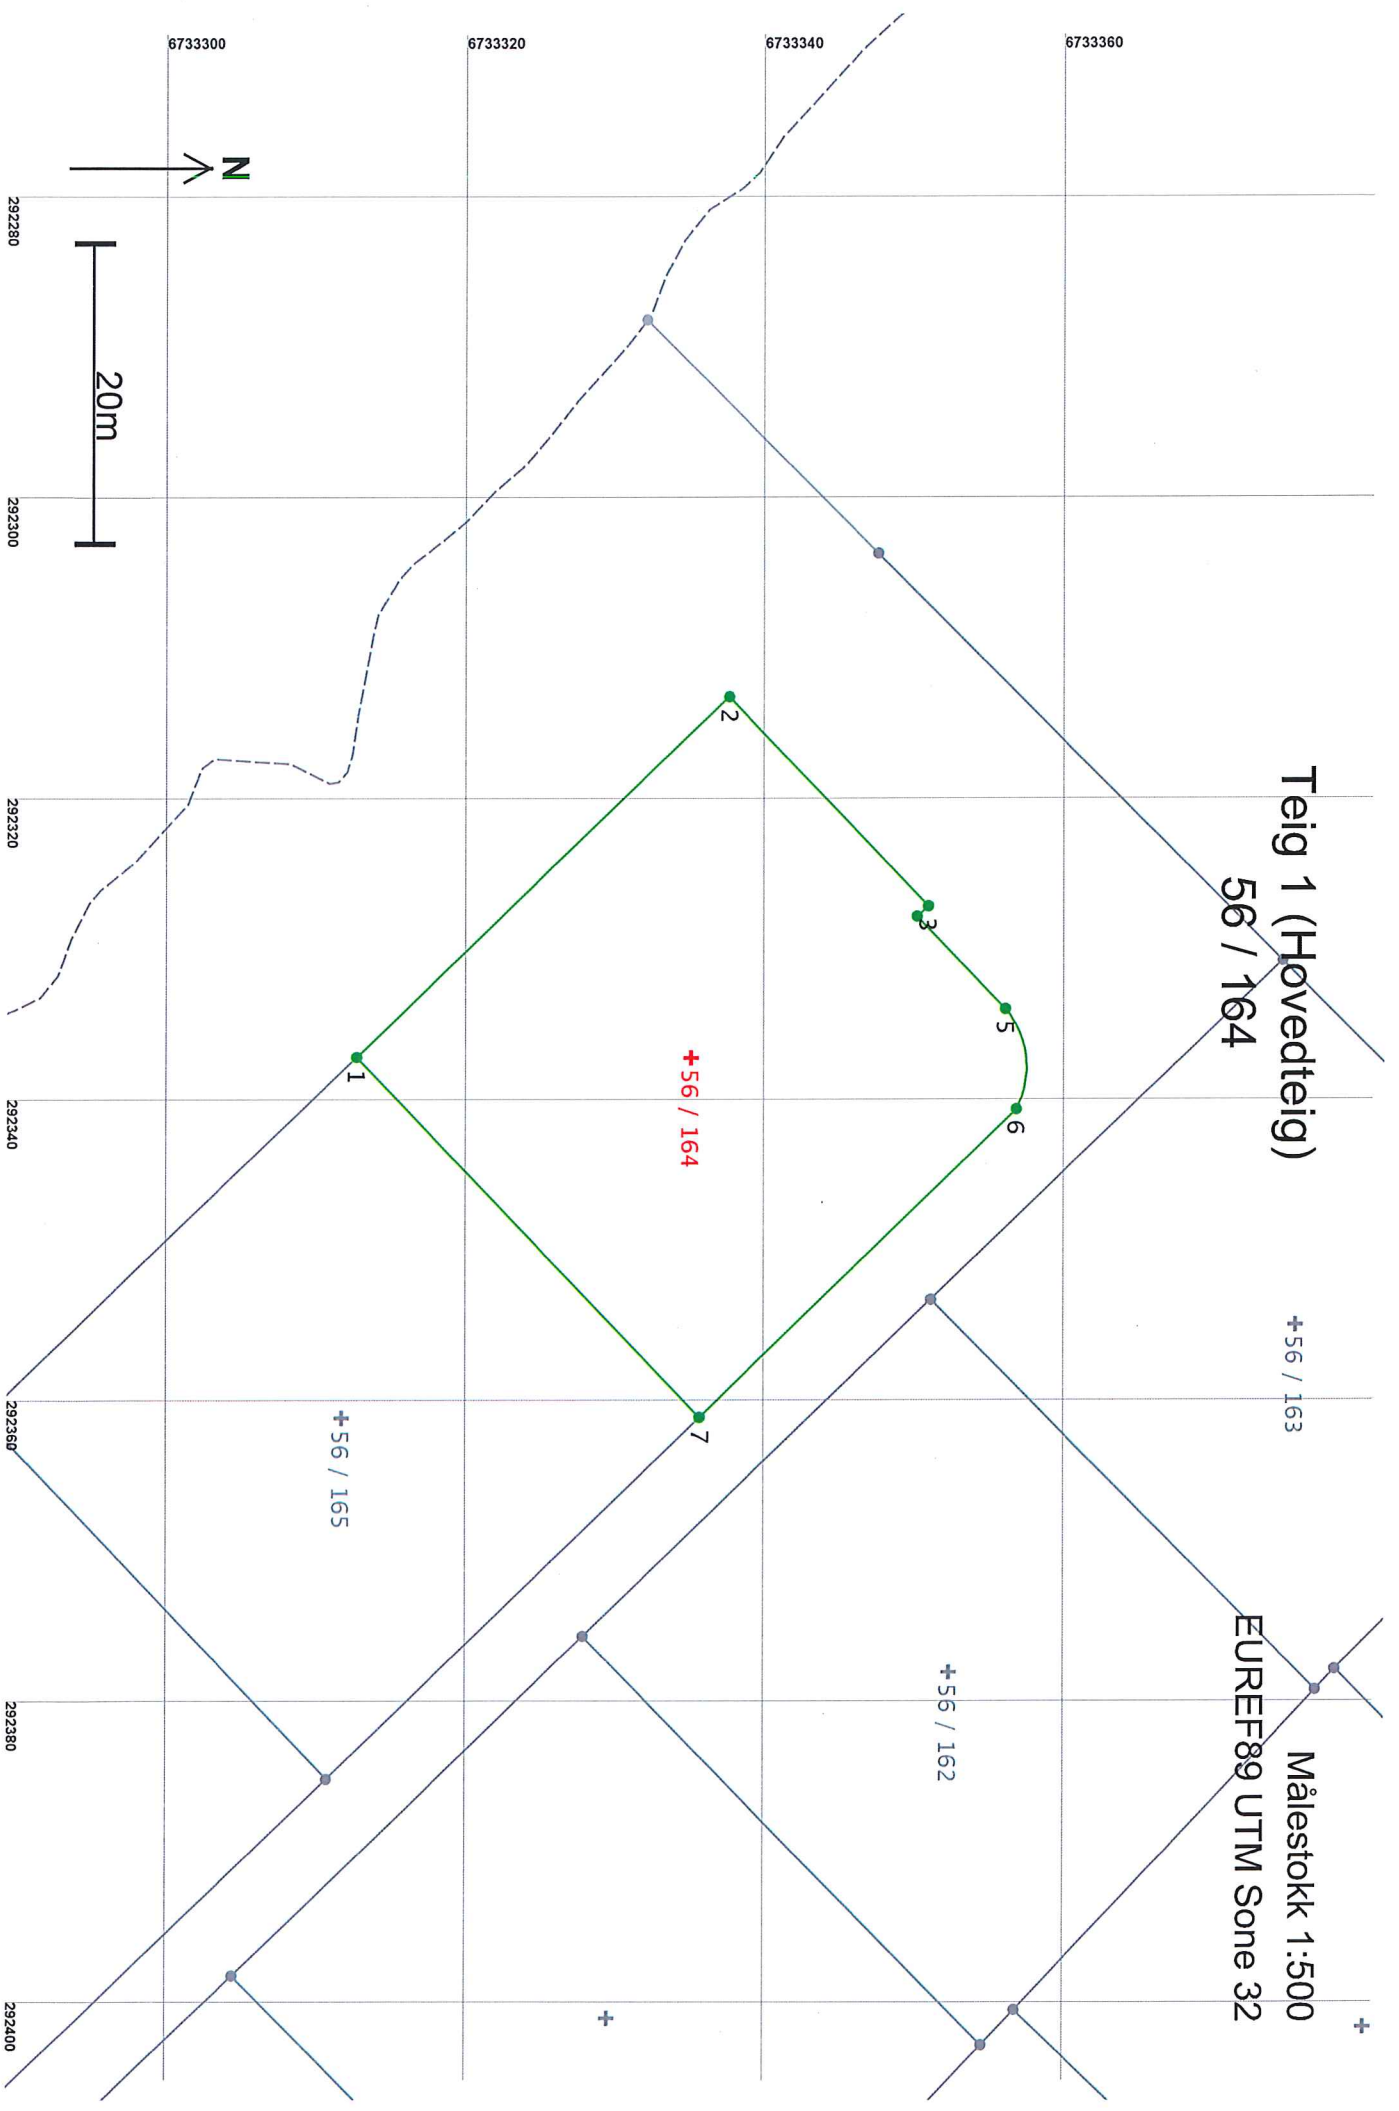



**Areal og koordinater**

Areal: 1 121,9

Arealmerknad:

Representasjonspunkt: Koordinatsystem: EUREF89 UTM Some 32

Nord: 6733336

Øst: 292337

Grensepunkt / Grenselinje

Ytre avgrensing

Løpenr	Nord	Øst	Grensemerke nedsett i / Grensepunkttype / Lengde	Hjelpelinjetype	Målemetode	Nøyaktighet	Radius
1	6733313,20	292337,13	Ikke spesifisert	Offentlig godkjent grensemerke	96 GPS kinematisk (Real time kinematic)	13	
			34,50	Ikke hjelpelinje		14	
2	6733338,09	292313,24	Ikke spesifisert	Offentlig godkjent grensemerke	96 GPS kinematisk (Real time kinematic)	13	
			19,24	Ikke hjelpelinje		14	
3	6733351,40	292327,14	Ikke spesifisert	Offentlig godkjent grensemerke	96 GPS kinematisk (Real time kinematic)	13	
			1,01	Ikke hjelpelinje		14	
4	6733350,65	292327,82	Ikke spesifisert	Offentlig godkjent grensemerke	96 GPS kinematisk (Real time kinematic)	13	
			8,50	Ikke hjelpelinje		14	
5	6733356,54	292333,95	Ikke spesifisert	Offentlig godkjent grensemerke	96 GPS kinematisk (Real time kinematic)	13	6,00
			7,11	Ikke hjelpelinje		14	
6	6733357,28	292340,61	Ikke spesifisert	Offentlig godkjent grensemerke	96 GPS kinematisk (Real time kinematic)	13	
			29,44	Ikke hjelpelinje		14	
7	6733336,13	292361,10	Ikke spesifisert	Offentlig godkjent grensemerke	96 GPS kinematisk (Real time kinematic)	13	
			33,18	Ikke hjelpelinje		14	