

BUSKENESET
58/42, 114, 119 og 129

N6732381, Ø288584 +




30m

Gjerdhaugvika

Hjelmas
19/01-18

±12m

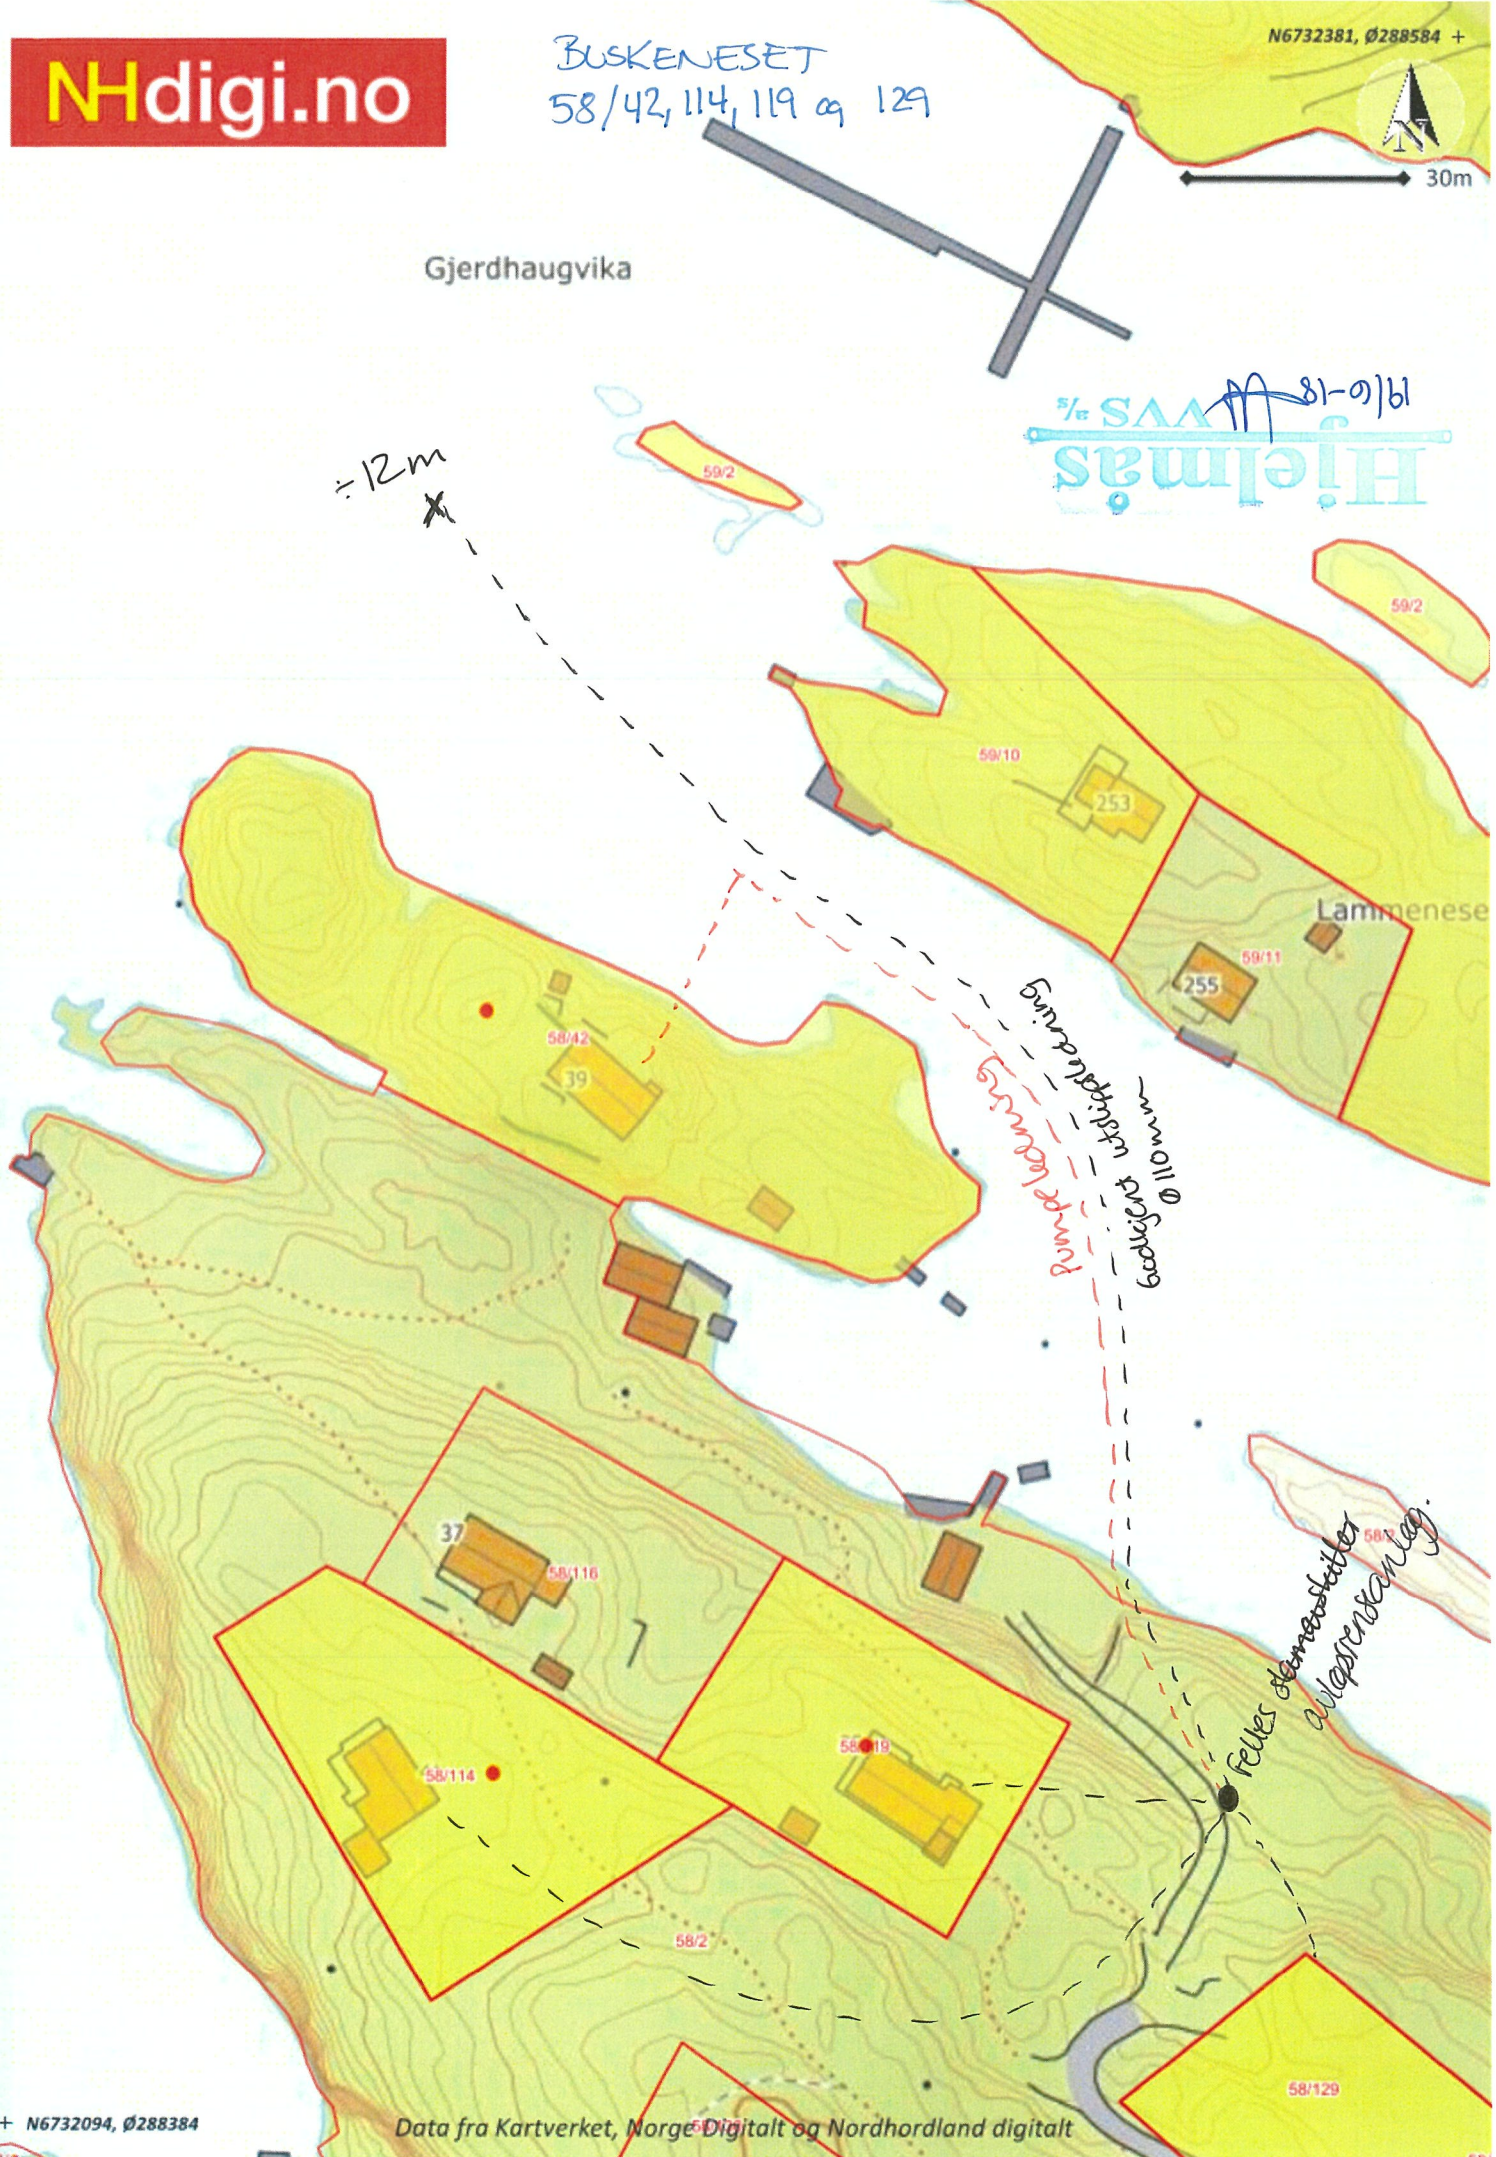



+ N6732094, Ø288384

Data fra Kartverket, Norge Digitalt og Nordhordland digitalt

MÅLESTOKK 1:1.000