



Statens vegvesen

OLE KRISTIAN KJENES
SEIMSSTRANDA 421
5912 SEIM

Behandlende eining: Sakshandsamar/telefon: Vår referanse: Dykkar referanse: Vår dato:
Region vest Tone Bøyum / 55516792 18/127294-7 12.07.2018


Uttale – Flytte eksisterande avkjørsel – fv. 401 – Gnr. 176 bnr. 1 i Lindås kommune

Statens vegvesen viser til søknad mottatt 08.06.2018. Vi var på synfaring 04.07.2018.

Kva saka gjeld:

Du søker om å flytte ei eksisterande avkjørsle og stenge den sidan den ikkje tilfredsstiller dagens krav til utforming, vår referanse fv. 401 hp 1 km 3215. Du søker om ny avkjørsle om lag 70 meter lenger nord.

Eigedomen er avsett til *landbruk-, natur- og friluftsføremål* jf. arealdelen av kommuneplan for Lindås.

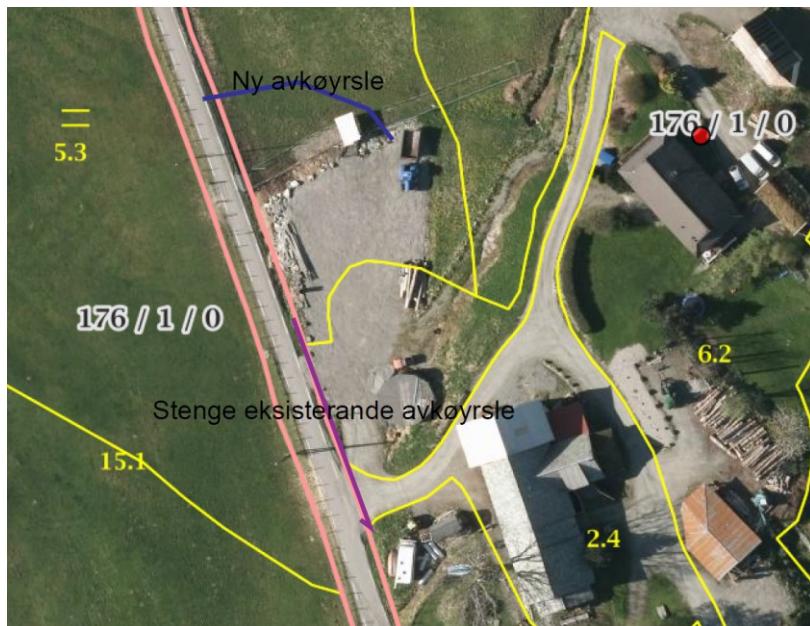

Kart vedlagt søknaden.

Postadresse
Statens vegvesen
Region vest
Postboks 43
6861 LEIKANGER

Telefon: 22 07 30 00
firmapost-vest@vegvesen.no
Org.nr: 971032081

Kontoradresse
Nygårdsgaten 112
5008 BERGEN

Faktaadresse
Statens vegvesen
Regnskap
Postboks 702
9815 Vadsø

Uttale:

Avkørsla ligg lang fv. 401. Fartsgrensa på staden er 50 km/t og årsdøgertrafikk (ÅDT) er 100. Fylkesvegen er klassifisert til *Haldningsklasse 4* jf. *Rammeplan for avkørsler med strekningsvis vurdering av haldning til byggjegrenser for riks- og fylkesveg i Region vest (2017–2020)*.

Dagens avkørsle har dårlig siktforhold. Siktforholda kan betrast dersom ho vert flytta. Etter ei samla vurdering av forholda på staden vil vi sjå positivt på ei flytting av dagens avkørsle slik du søker om, dersom den nye avkørsla kan tilfredsstille dei krav vi stiller til utforming.

Det er ikkje avklart kva bruk du søker løyve til. Dei krav vi setter til utforming og dimensjonering av ei avkørsle er avhengig av kva avkørsla skal nyttast til. Større køyretøy som til dømes lastebil, krev større svingradius. Dersom det er mange som skal nytte avkørsla vil vi stille krav om kryssutforming, noko som inneber eit skjerpa krav til sikt i avkørsla.

Vi forstår at eigedomen også er nytta til andre føremål enn tradisjonelt landbruk. Vi ber deg difor ta kontakt med Lindås kommune for å avklare forholdet til bruken av eigedomen. Vi har og sjølv bedt Lindås kommune om ei avklaring i høve til om parkeringsplassen og andre forhold langs fylkesvegen er lovleg anlagt.

Vi meiner det vil vere hensiktsmessig å finne ei god og langsiktig løysing for ny avkørsle, tilkomstveg og evt. parkeringsareal som tek i vare alle behova som bruket har.

Sluttord:

Det kan pårekna å få løyve til å flytte avkørsle slik det er søkt om. Før vi kan gje eit vedtak må du opplyse om kva bruk og kva køyretøy avkørsla skal dimensjonerst etter. Dersom avkørsla skal nyttast til anna enn tradisjonelt landbruk, skal dette vere avklart med Lindås kommune.

Vi rår til å utarbeide ein samla løysing for tilkomst og parkering.

Plan og forvaltning, Bergen
Med helsing

Kari Elster Moen
faggruppekoordinator

Tone Bøyum
senioringeniør

Dokumentet er godkjent elektronisk og har difor ingen handskrivne signaturar.