

Søknad om ferdigattest

Pbl § 21-10, SAK10 §§ 8-1 og 8-2

Søknaden gjelder							
Eiendom/ byggested	Gnr.	Bnr.	Festenr.	Seksjonsnr.	Bygningsnr.	Bolignr.	Kommune
	145	26					Lindås Kommune
	Adresse				Postnr.	Poststed	
	Skarsvegen 291				5911	ALVERSUND	

Ferdigattest	
Tilfredsstillert tiltaket kravene til ferdigattest?	<input checked="" type="checkbox"/> Ja <input type="checkbox"/> Nei Hvis nei, fyll ut informasjonen nedenfor.
Det gjenstår følgende arbeider av mindre vesentlig betydning som vil bli utført innen 14 dager:	Dato
Type arbeider	
Bekreftelse på at disse arbeidene er utført vil være kommunen i hende innen:	Dato

Oppdatert dokumentasjon	
Er det foretatt ikke søknadspårligge endringer/justeringer i forhold til tillatelsen?	
<input checked="" type="checkbox"/> Ja <input type="checkbox"/> Nei	Hvis ja, vedlegg oppdatert situasjonsplan, tegninger eller dokumentasjon som viser hva som er utført.

Sluttrapport for avfall		
Sluttrapport av	Dato	vedlegges søknaden
Ansvarlig søker forplikter seg til å påse at sluttrapporten blir ajourført og oppbevart.		Vedlegg nr. K -

Varmesystem				
Energiforsyning		Varmefordeling		<input checked="" type="checkbox"/> Ikke relevant
<input type="checkbox"/> Elektrisitet	<input type="checkbox"/> Sol	<input type="checkbox"/> Vannbåren gulvvarme	<input type="checkbox"/> Luftoppvarming	
<input type="checkbox"/> Biobrensel	<input type="checkbox"/> Gass	<input type="checkbox"/> Vannbåren radioator	<input type="checkbox"/> Kamin/ovn/peis	
<input type="checkbox"/> Varmepumpe - luft	<input type="checkbox"/> Olje/parafin	<input type="checkbox"/> Elektriske varmekabler	<input type="checkbox"/> Annet	
<input type="checkbox"/> Varmepumpe - berg/sjø	<input type="checkbox"/> Annet	<input type="checkbox"/> Elektriske panelovner		
<input type="checkbox"/> Fjernvarme/spillvarme				

Erklæring	
<input type="checkbox"/>	Det bekreftes at tilstrekkelig dokumentasjon som grunnlag for driftsfasen er overlevert byggverkets eier

Vedlegg				
Beskrivelse av vedlegg	Gruppe	Nr. fra - til	Ikke relevant	
Situasjonsplan, avkjøringsplan	D	1 - 2	<input type="checkbox"/>	
Tegninger, plan, snitt, fasade	E	-	<input checked="" type="checkbox"/>	
Redegjørelser/kart	F	-	<input checked="" type="checkbox"/>	
Gjennomføringsplan	G	1 - 1	<input type="checkbox"/>	
Sluttrapport for avfallsplan og miljøsaneringsbeskrivelse	K	-	<input checked="" type="checkbox"/>	
Boligspesifikasjon i matrikkelen	H	-	<input checked="" type="checkbox"/>	
Uttalelser fra andre offentlige myndigheter	I	-	<input checked="" type="checkbox"/>	
Andre vedlegg	Q	-	<input checked="" type="checkbox"/>	

Underskrifter					
Ansvarlig søker for tiltaket (for tiltak etter pbl § 20-1)			Tiltakshaver (bare for tiltak uten ansvarlig søker pbl § 20-4)		
Foretak Byggmester Skare AS			Navn		
Kontaktperson	Telefon	Mobiltelefon	Kontaktperson	Telefon	Mobiltelefon
	56 35 51 51	915 32 444			
E-post n-jarle@byggmesterskare.no			E-post		
Dato	Underskrift		Dato	Underskrift	
12.07.2018	<i>Nils Jarle Skare</i>				
Gjentas med blokkbokstaver NILS-JARLE SKARE			Gjentas med blokkbokstaver		



DI

Medaas Oppmåling

INNMÅLINGSRAPPORT

Tiltak: Garasje

Stad: gnr.145 bnr.26, Skarsvegen 291

Måledato: 22.06.2018

Målt: grunnmur

Utstyr: Leica Gps system 1200 m/ Smartnett og måleband.

Grunnmur målt inn med måleband frå hjelpepunkt etablert med Gps.

Høgde grovplanering: H=56.3m

Høgde situasjonsplan: H=56.1m

Topp golv H=56.4

Innmålt grunnmur er vist med blå farge i vedlagte plott.

Tiltaket er vridd litt i forhold til situasjonsplanen. Tiltaket er plassert nærare nabogrenser enn vist i situasjonsplanen.

Ansvarleg søkjar må handere dette.

Isdalstø 29.06.2018

Kjartan Medaas
Medaas Oppmåling

Vedlegg: Plott, koordinatliste og sosi-fil

Sendt: N.J.Skare, epost
Lars- Fredrik Sæthre, epost

Medaas Oppmåling


Litlevika 47
5914 Isdalstø
kjameda@online.no

Tlf: 56352227 – 48287186
Org.nr.: 986 448 551 MVA
Bank: 3632 10 19190

293305
723412

293362
X 6723

D2

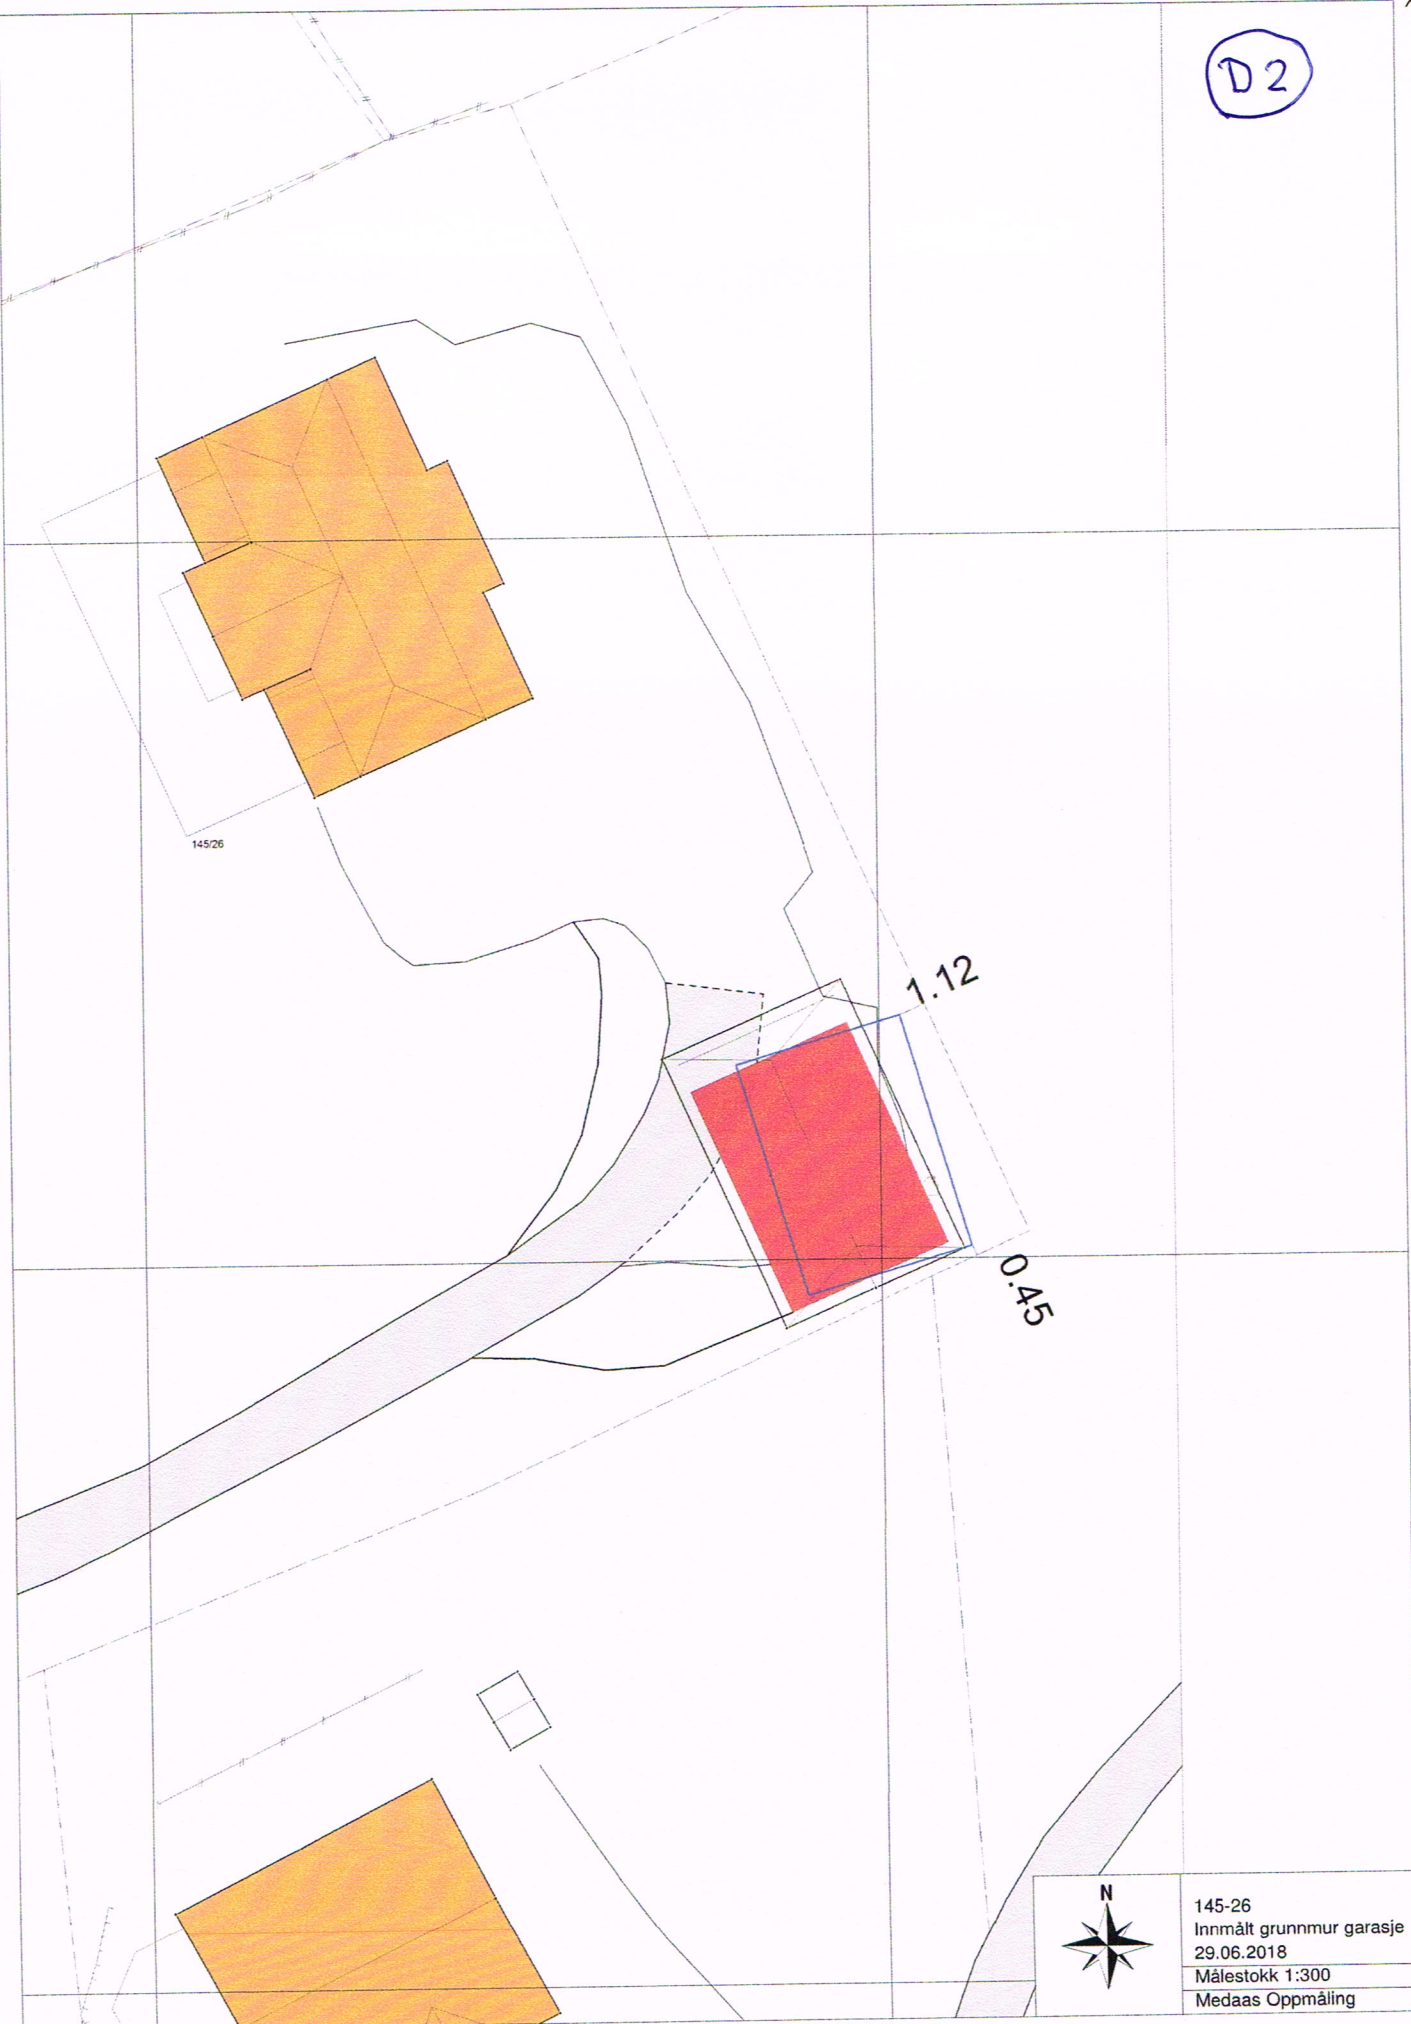

145/26

1.12

0.45



145-26
Innmålt grunnmur garasje
29.06.2018
Målestokk 1:300
Medaas Oppmåling

723328
29331

Y 29331
X 67

Gjennomføringsplan



Eiendom/ byggested	Gnr.	Bnr.	Festlenr.	Saksj.nr.	Bygn.nr.	Kommune	Versjonsnr.	Dato	Signatur, ansvar søker	
	145	26				Lindås Kommune				1
Lindås Kommune							Adresse	Skarsvegen 291		
							Postnr.	5911	Poststed	ALVERSUND

	Beskrivelse av fagområde, ansvarsområde, tiltaksklasse (i hhv. prosjektering, utførelse og kontroll)	Tiltaks- Klasse	Foretakets navn og org.nr.	Kryss for planlagt samsvarserklæring / kontrollertkræring erstattes med dato når denne foreligger					(9)
				Søknad om rammetillatelse	Søknad om igangsettings- tillatelse/et- trinnsøknad	Søknad om midlertidig bruksstillatelse	Søknad om ferdigattest	Sett kryss når arbeidet innen ansvarsområdet er avsluttet	
SØK	Søkerfunksjonen	(3)	Byggnestør Skare AS 995 081 954	(4)	(5)	(6)	(7)	(8)	(9)
PRO	Arkitekturprosjektering	1	Byggnestør Skare AS 995 081 954		16.10.2017				<input checked="" type="checkbox"/>
UTF	Tømrerarbeid og montering av trekonstruksjoner	1	Byggnestør Skare AS 995 081 954					12.07.2018	<input checked="" type="checkbox"/>
PRO/UTF	Plassering av bygg	1	Medaas Oppmåling		20.10.2017			29.06.2018	<input checked="" type="checkbox"/>
UTF	Utførelse av Overordnet ansvar for utførelse	1	Byggnestør Skare AS 995 081 954					12.07.2018	<input checked="" type="checkbox"/>
									<input type="checkbox"/>
									<input type="checkbox"/>
