

## Nabovarsel

sendes til berørte naboer og gjenboere

Ved riving skal kreditorer med pengeheftelser i eiendommen varsles, pbl § 21-3

LINDÅS KOMMUNE	
Klassering	
16 JUL 2018	
Ark. saknr. 18/86	Løpnr.
Saksh.	Tilgangskode

16-July-2018



Til (nabo/gjenboer)
Lindås kommune Felles postmottak Kvernhusmyrane 20 5914 ISDALSTØ

<b>Som eier/fester av:</b>			
Gnr. 134	Bnr. 37	Festenr.	Seksjonsnr.
Eiendommens adresse Veg hilland			

<b>Tiltak på eiendommen:</b>			
Gnr. 134	Bnr. 235	Festenr.	Seksjonsnr.
Eiendommens adresse Vardane 17			
Postnr. 5911	Poststed ALVERSUND		
Kommune Lindås kommune			
Eier/fester Torleif Johannessen			

<b>Det varsles herved om</b>			
<input type="checkbox"/> Nybygg	<input type="checkbox"/> Anlegg	<input type="checkbox"/> Endring av fasade	<input type="checkbox"/> Riving
<input type="checkbox"/> Påbygg/tilbygg	<input type="checkbox"/> Skilt/reklame	<input type="checkbox"/> Innhegning mot veg	<input type="checkbox"/> Bruksendring
<input type="checkbox"/> Midlertidig bygning, konstruksjon eller anlegg	<input type="checkbox"/> Antennesystem	<input type="checkbox"/> Oppretting/ending av matrikkelenhet (eiendomsdeling) eller bortfeste	<input checked="" type="checkbox"/> Annet

<b>Dispensasjon etter plan- og bygningsloven kapittel 19</b>			
<input type="checkbox"/> Plan- og bygningsloven med forskrifter	<input type="checkbox"/> Kommunale vedtekter	<input type="checkbox"/> Arealplaner	<input type="checkbox"/> Vegloven
			Vedlegg nr. B -

<b>Arealdisponering</b>		
Sett kryss for gjeldende plan		
<input type="checkbox"/> Arealdel av kommuneplan	<input checked="" type="checkbox"/> Reguleringsplan	<input type="checkbox"/> Bebyggelsesplan
Navn på plan Vindkallen, Alversund		


<b>Beskriv nærmere hva nabovarslet gjelder</b>	
Det er tidlegare nabovarsla tilbygg til bustadhus og ny garasje. Ved ein misforståelse vart det i byggesaka som vart sendt kommunen også søkt om riving av eksisterande garasje. Det er også gjeve løyve til dette frå kommunen. Med dette varslast det om endring av gjitt løyve. Eksisterande garasje skal ikkje rivast.	
Vedlegg nr. Q -	

<b>Spørsmål vedrørende nabovarsel rettes til</b>			
Foretak/tiltakhaver Torleif Johannessen			
Kontaktperson, navn	E-post torleif.johannessen@bkkfiber.no	Telefon	Mobil
Søknaden kan ses på hjemmeside: (ikke obligatorisk):			

<b>Merknader sendes til</b>	
Eventuelle merknader skal være mottatt innen 2 uker etter at dette varsel er sendt. Ansvarlig søker/tiltakhaver skal sammen med søknad sende innkomne merknader og redegjøre for ev. endringer.	
Navn Torleif Johannessen	Postadresse Vardane 17
Postnr. 5911	Poststed Alversund
E-post torleif.johannessen@bkkfiber.no	

Vedlegg	Beskrivelse av vedlegg	Gruppe	Nr. fra – til	Ikke relevant
Dispensasjonssøknad/vedtak		B	—	<input type="checkbox"/>
Situasjonsplan		D	1 – 1	<input type="checkbox"/>
Tegninger snitt, fasade		E	—	<input type="checkbox"/>
Andre vedlegg		Q	—	<input type="checkbox"/>

<b>Underskrift</b>		
Sted Alversund	Dato 02.07.2018	Underskrift ansvarlig søker eller tiltakhaver Gjentas med blokkbokstaver TORLEIF JOHANNESSEN

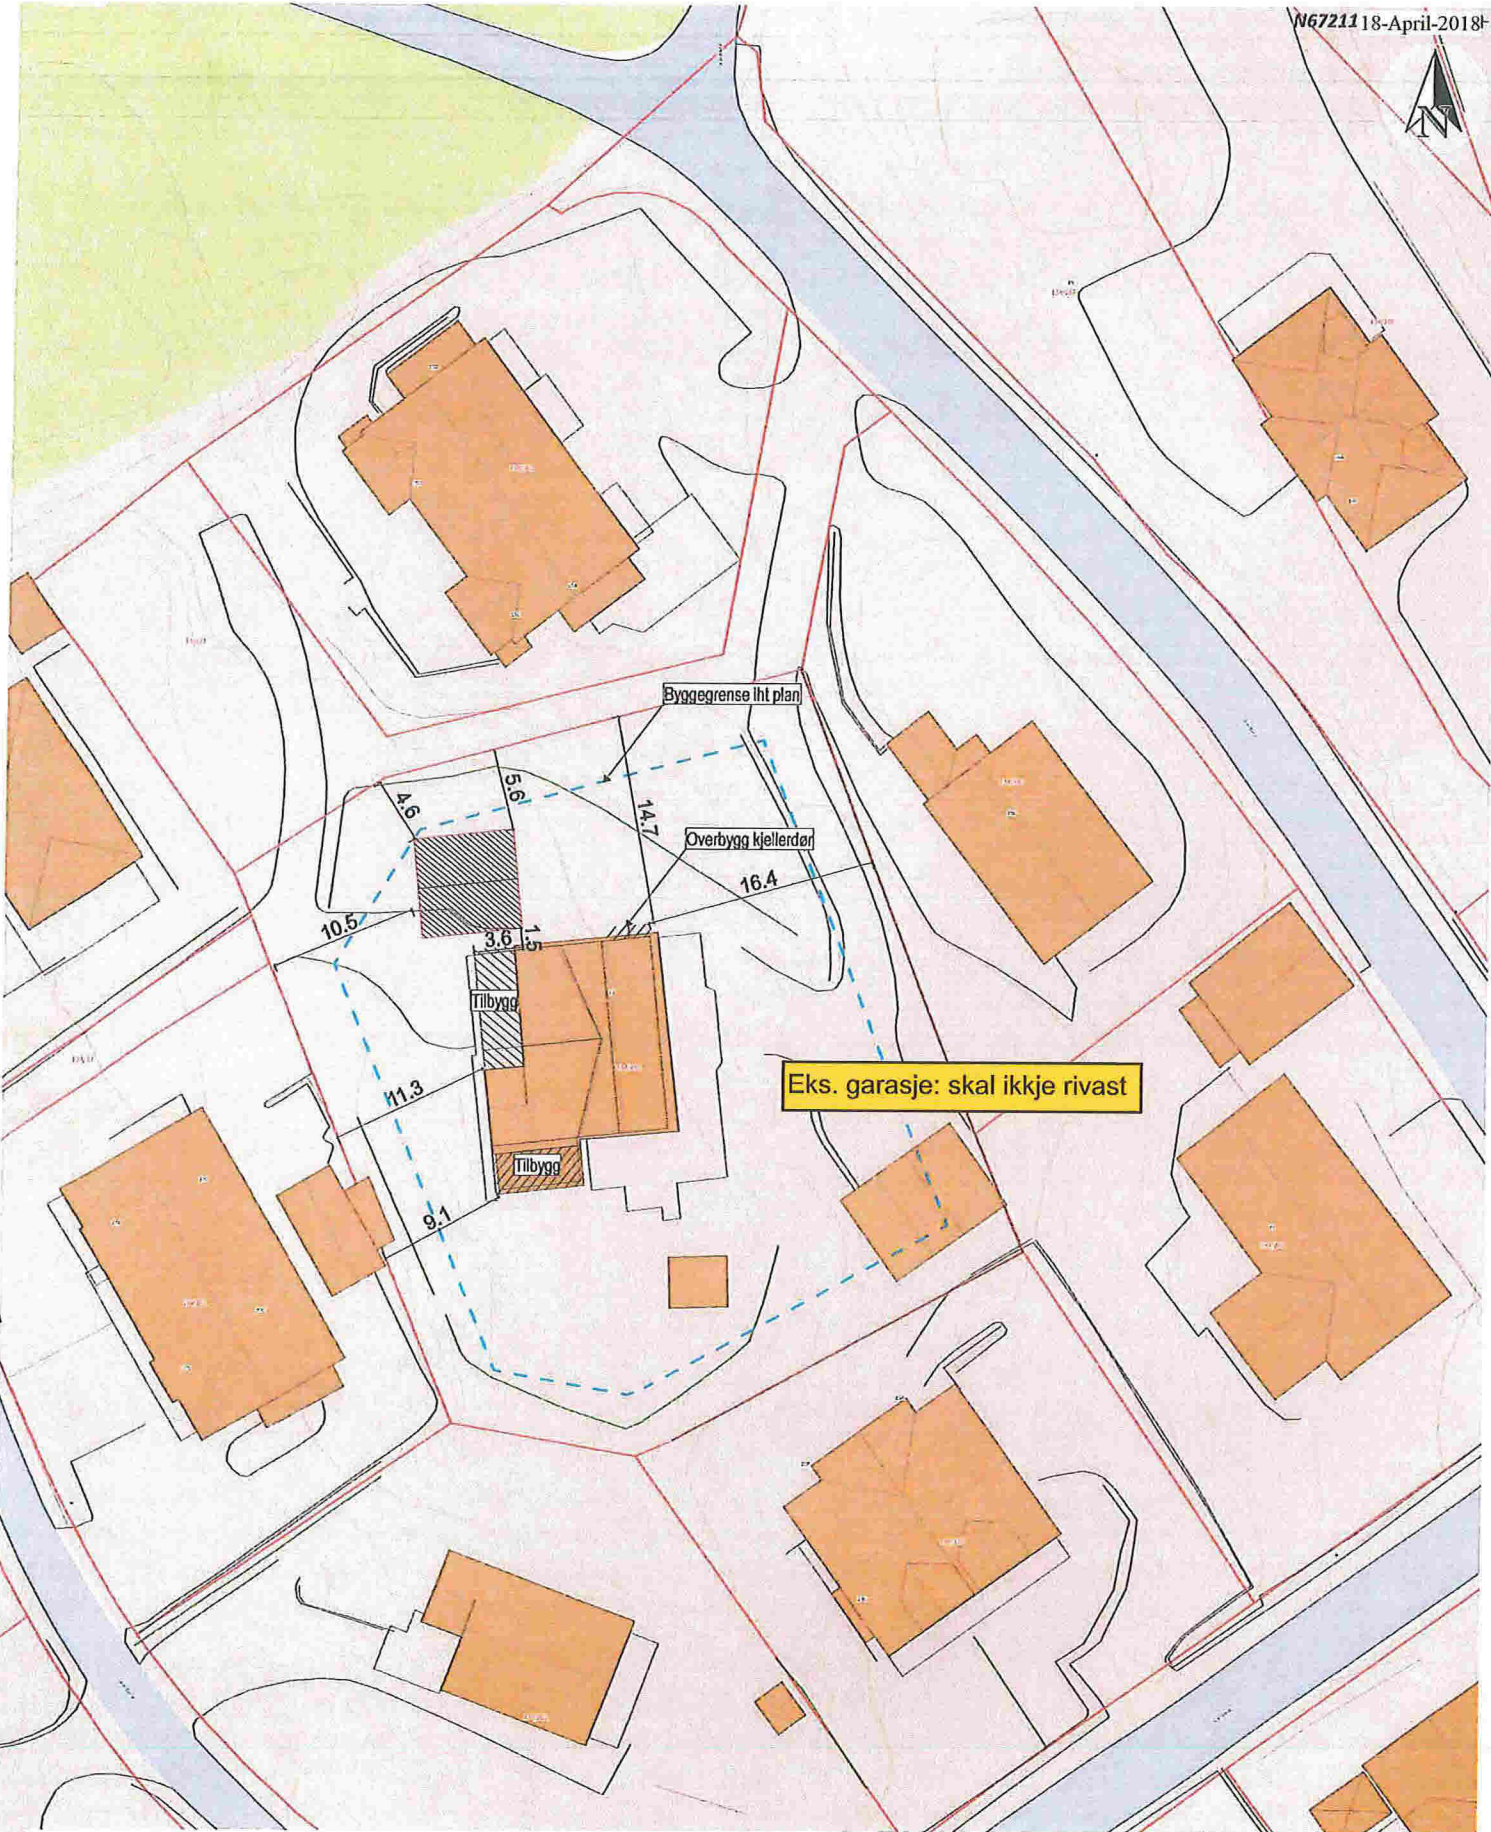

Eks. garasje: skal ikkje rivast

	Tiltakshaver: <b>Torleif Johannesen</b>	<b>02.07.2018</b>
	Byggeplass: <b>Vardane 17</b>	Dato: <b>19.03.2018</b>
	Kommune: <b>Lindås</b>	Tegn: _____
	Gnr. <b>134</b> Bnr. <b>235</b> Mål: <b>1 : 500</b>	Prosjekt nr.: _____
Situasjonsplan		Tegn.nr. <b>500</b>
© Tegningen er beskyttet i.h.t. lov om opphavsrett		<b>Torleif</b>