18-July-2018

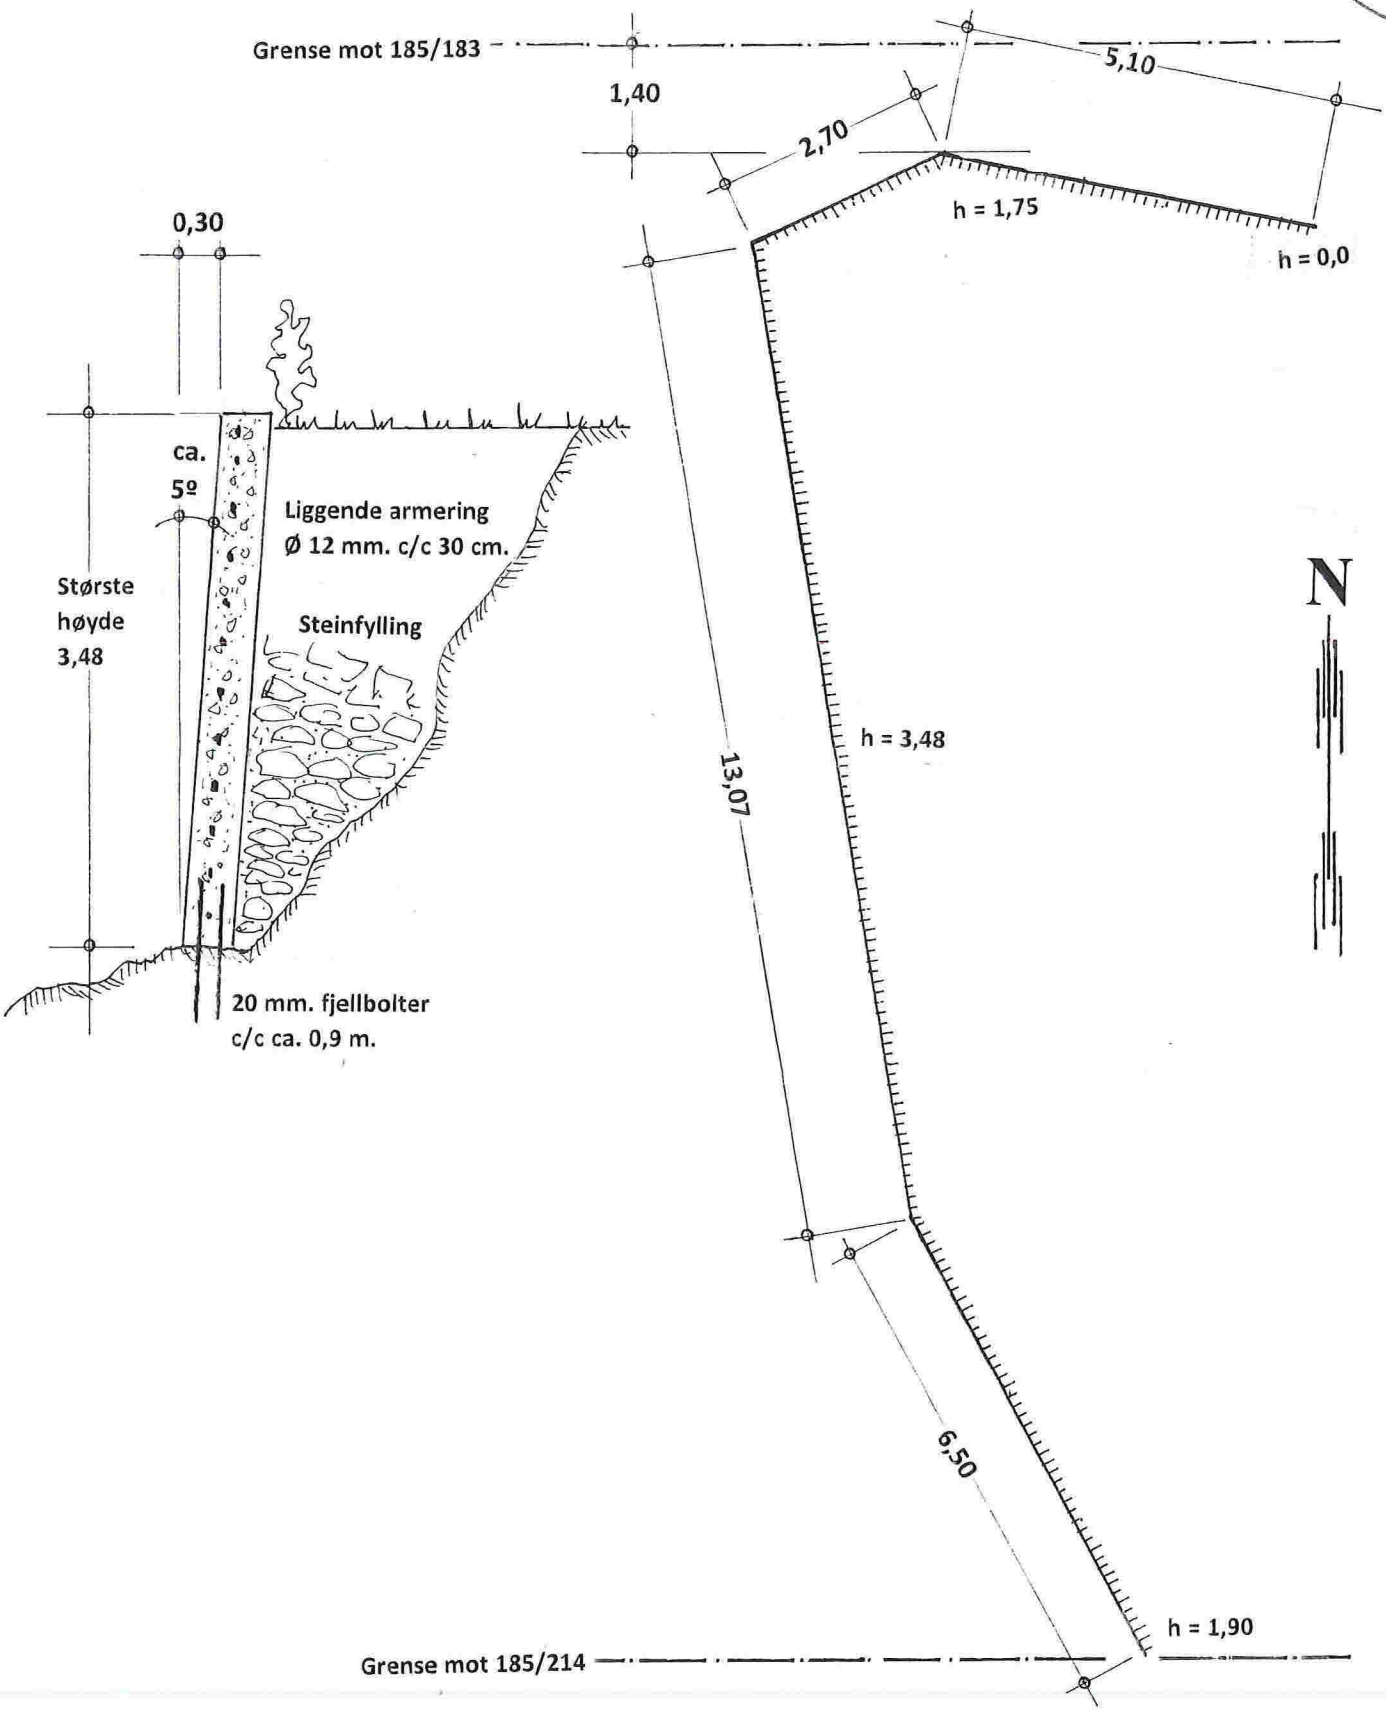

Forstøtningsmur , Prinsipp – snitt , Mål = 1 : 100

Gnr. 185 , bnr. 215 i Lindås kommune. Litlevika 36 5914 Isdalstø

Isdalstø , 20. 06. 2018,
Terje Harald Hella