


FUNN : Jern og slagg fra blestring

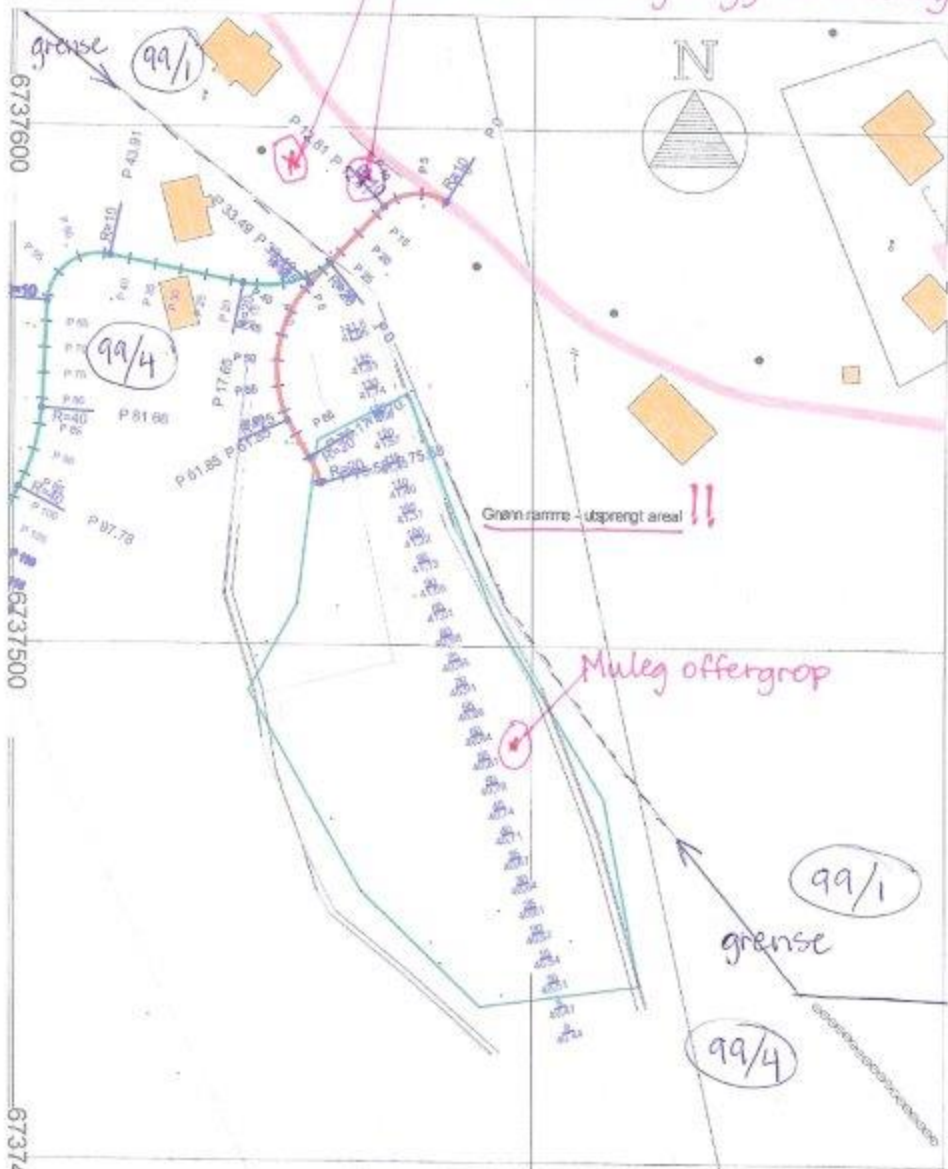

Alf Ekevik

dat. 20.05.2016	skiss. tegning	1:1000	FanAgro
Flanategning - Nydyrkningsfelt			908