


LINDAS	
TEGNER	
13 FEB 2002	
Ark. saknr.	Lop.nr.


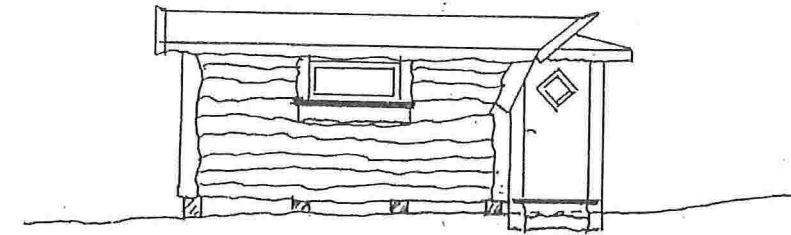


Godkjent 7/3-02

Sak 46/02

BYGNINGSLETTEN I LINDAS

*Per-Erik Siglen*  
 etter fullmakt

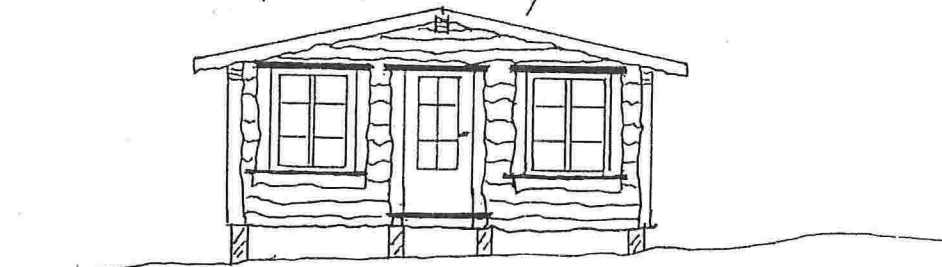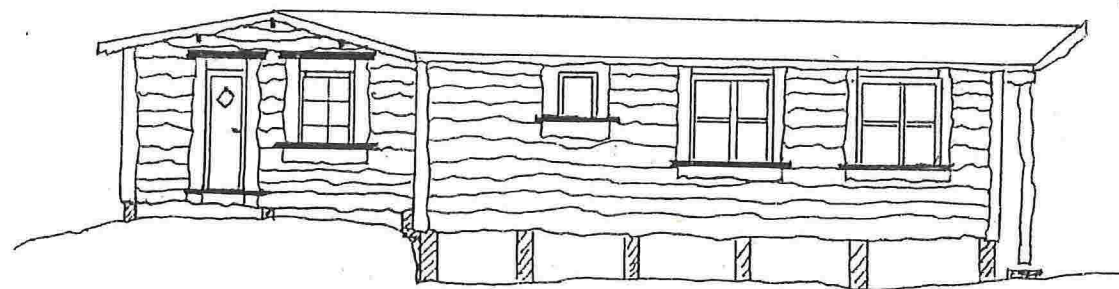


**Før!**

HYTTE	SISSEL og PER-ERIK SIGLEN		
PLAN	T-17 BUSKANESSET LINDAS		
FASADE	TEGN	P.E.S	TEGN NR 1
	MÅL	1:100	
GNR:58 BNR:98	DATO	25.01.02	UTFØRT AV PER-ERIK SIGLEN







LINDÅS KOMMUNE TEKNISK	
Arkivkode	058/098
30 AUG. 2002	
Ark. saksnr	Loppnr.
02/202	13288/02
Saksh.	Grad.
SV70	

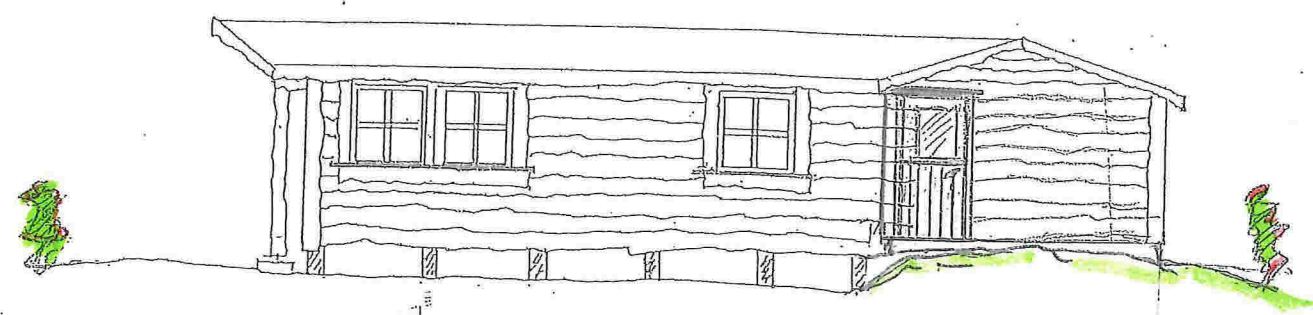


Etter!

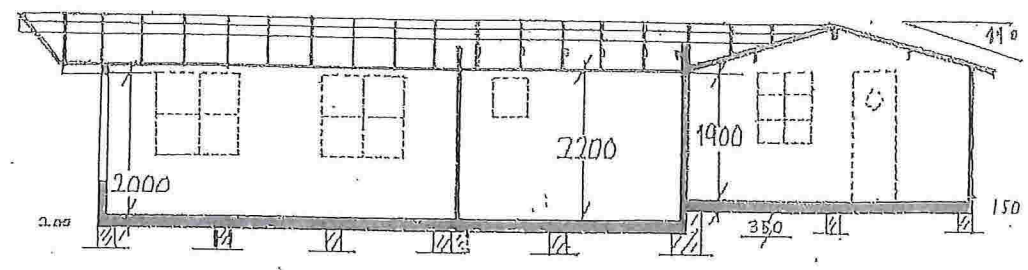

LINDÅS KOMMUNE
Arkivkode
02/202
13288/02
SV70

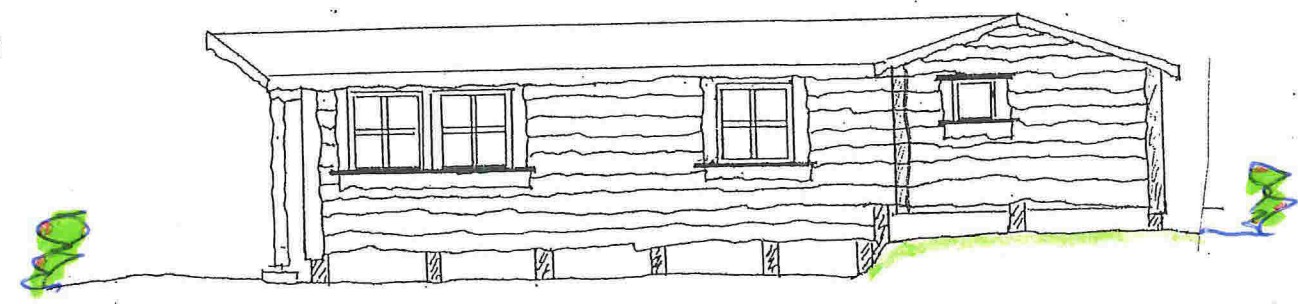

Før!

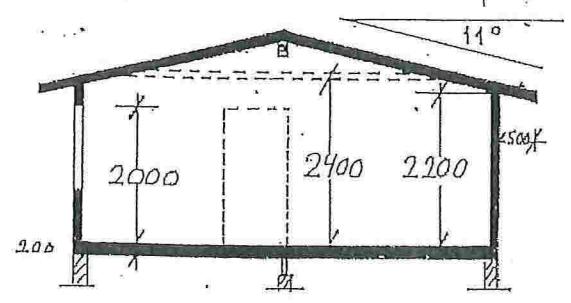

SNITT A-A

introdusert 17/3-02  
sak 46/02

BYGGERISIK...  
*Per Eirik Siglen*  
Lindås

HYTE	SISSEL OG PER-ERIK SIGLEN		
FASADE	T.17 BUSKENESSET LINDÅS		
SNITT	TEGN	PES	TEGN.NR 2
FUNDAMENT	MÅL	1:100	UTFØRT AV PER-ERIK SIGLEN
GNR:58 BNR:98	DATE	25.01.02	