

Lindås kommune
Postmottak
Kvernhusmyrane 20
5914 ISDALSTØ

Saksh.	Tilgangskode
Ark. saksnr.	Løp.nr.
0 2 AUG 2018	
Klassering	
LINDÅS KOMMUNE	


LINDÅS KOMMUNE 02-August-2018	
Klassering	
0 2 AUG 2018	
Ark. saksnr.	Løp.nr.
18/2278	
Saksh.	Tilgangskode

Bergen, 30.07.2018

Vedr. grensefastsettelse mellom g.nr. 134 b.nr. 63 og g.nr. 134 b.nr. 64

I det vi viser til både tidligere dialog med kommunen og kartene som ikke viser den korrekte grense – har eierne av de to nevnte eiendommene nå blitt enige om hvordan grensen skal være. Dvs. som følger:

1. Linjen fra bolt i fjell (A) til kryss i fjell (B) forlenges med 1,6 meter til (C).
2. Fra C går så grensen vinkelrett ut i fjorden.

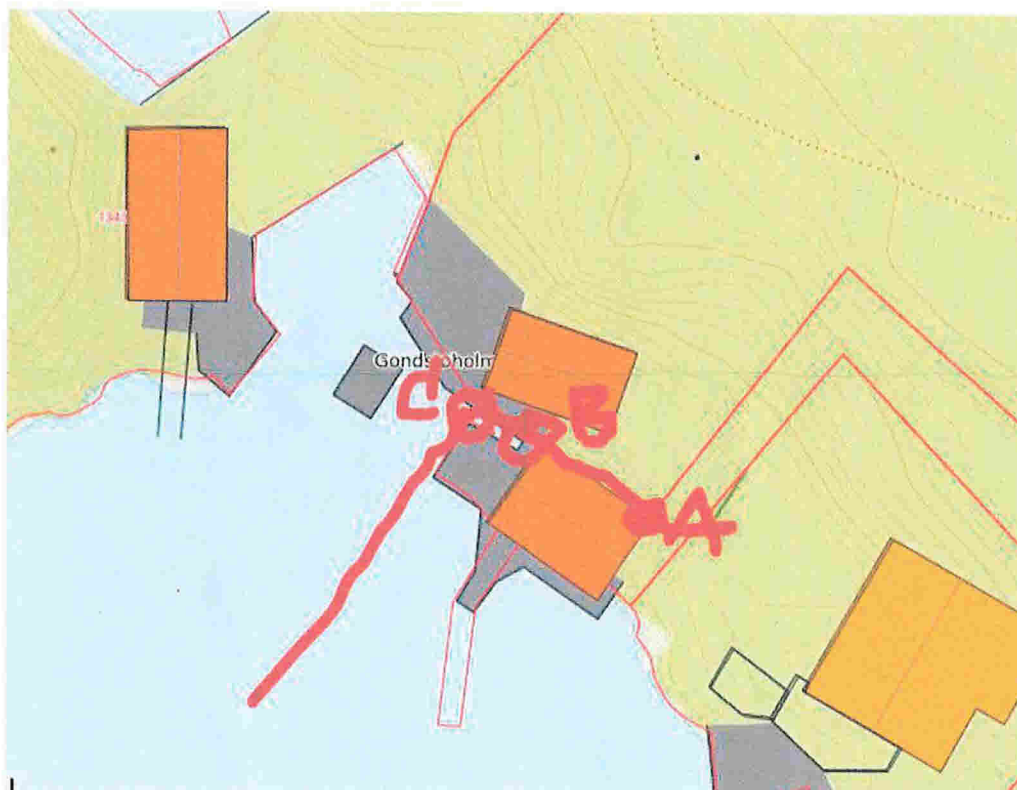


Vi håper Lindås kommune på dette grunnlag kan foreta den nødvendige grenseregistrering og oppdatere kartene.

På forhånd takk.

Med hilsen


Birger Skjønhaug
Synnøve Skjønhaug
SYNNØVE SKJØNHAUG

G.nr. 134 b.nr. 63

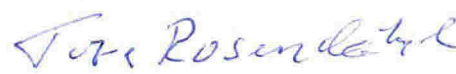

Tore Rosendahl

G.nr. 134 b.nr. 64