



**Fasade mur, aust.**

1 : 100

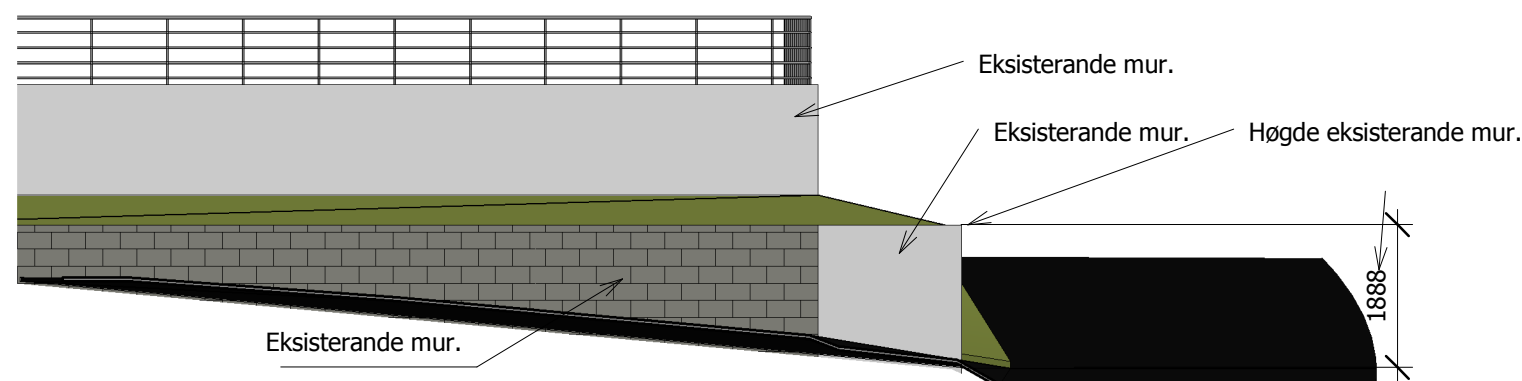

**Fasade mur, sør.**

1 : 100

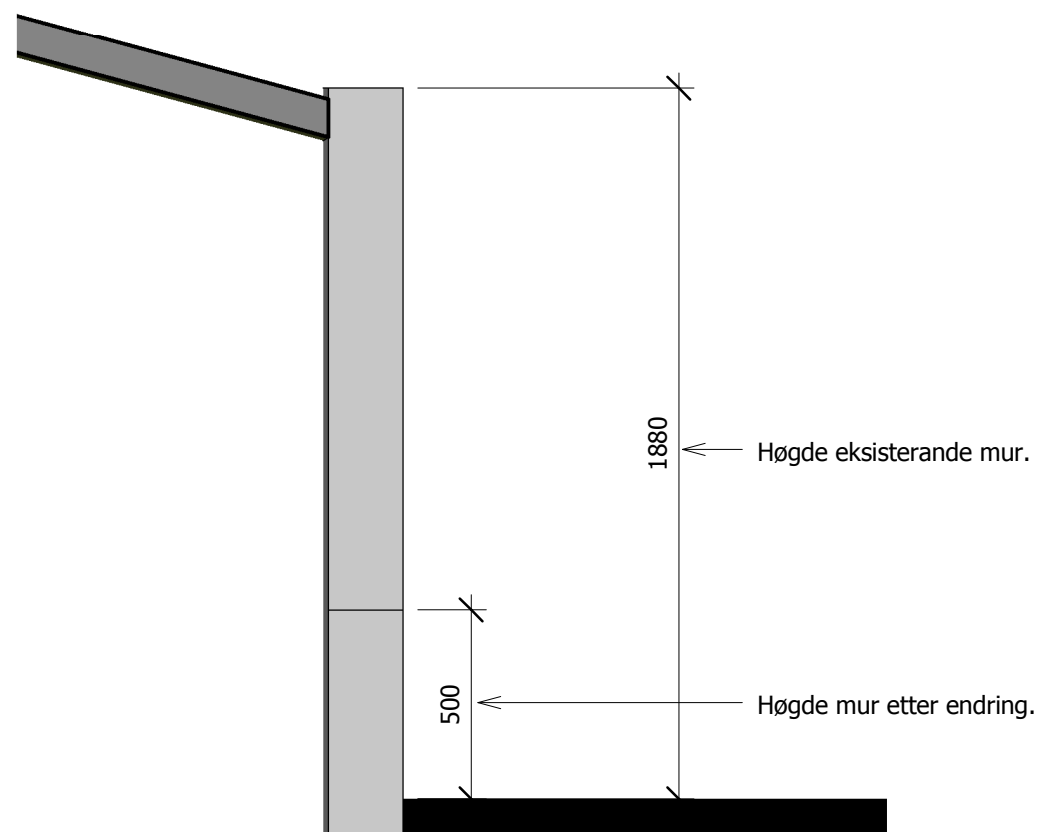

**Snitt A-A**

1 : 20

<p><b>ing. asbjørn danielsen as</b>          RÅDGIVENDE INGENIØRER I BYGGTEKNIKK          Fabrikkgaten 5, 5059 Bergen E-post: asbjorn@asdaniel.no Tlf: 900 73 123</p>			
TILTAKSHAVER:			
Frode Eide			
PROSJEKT:			
Ikenberget 23			
TEGNINGSTITTEL:			
Eksisterende fasadar og snitt.			
STATUS TEGNING:			
Byggemeldings teikning.			
MÅLESTOKK:	DATO:	PROSJEKT NR:	
1:100-A3	27.3.18	18.1340	
	TEGNET AV:	TEGNING NR:	
	K.Oma		
	EGENKONTROLL:		
UAVHENGIG KON:	54		REVISJON: