

For matrikkelenhet:

Kommune: 1263 - LINDÅS
Gårdsnummer: 137
Bruksnummer: 127

Utskriftsdato/klokkeslett: 02.08.2018 kl. 09:35
Produsert av: Einar Rydland
Attestert av: Lindås kommune


Lindås kommune

Matrikkelført	
02 AUG 2013	
Lindås kommune	
Løpnr.:	Signatur:

Orientering om matrikkelbrev

Matrikkelbrevet er hjemlet i «Lov om egedomsregistrering» (matrikkellova) av 17. juni 2005. Etter definisjonen i matrikkelovens § 3 d) er matrikkelbrevet en attestert utskrift av matrikkelen som viser alle registrerte opplysninger om en matrikkelenhet ved oppgitt dato.

Om fullstendighet og nøyaktighet i matrikkelbrevet

Matrikkelen ble etablert ved konvertering av data fra tidligere registre. Det kan variere hvor gode disse dataene er med hensyn på fullstendighet og nøyaktighet. I enkelte tilfeller kan grensepunkt og grenselinjer mangle helt eller delvis eller være feil registrert. Det kan også være feil og mangler ved registrert bygnings- og adresseinformasjon. Fullstendighet og stedfestingsnøyaktighet er generelt bedre innenfor enn utenfor tettbygd strøk. Vær oppmerksom på at for mange matrikkelenheter og bygg hefter usikkerhet ved arealet som oppgis.

For utfyllende informasjon: www.kartverket.no/matrikkelbrev

Matrikkelenhet

Matrikkelenhetstype: Grunneilendom
Bruksnavn: "LUNDHEIM" AV ALVER
Etableringsdato: 28.10.1949
Skyld: 0,01
Er tinglyst: Ja
Har feste grunntal: Nei
Er seksjonert: Nei

Arealrapport

Tekst: Areal (m2) Kommentar
Beregna areal for 137 / 127 968,4

Eierforhold

Tinglyste eierforhold	Status	Føds.d./org.nr	Navn	Bruksenhet	Adresse	Andel
Hjemmelshaver		210985	VATNØY BJØRNAR KLEIVELAND	KUBBALEITET 14	5916 ISDALSTØ	1 / 2
Hjemmelshaver		130488	VATNØY TINA B KLEIVELAND	KUBBALEITET 14	5916 ISDALSTØ	1 / 2

Forretninger

Forretningstype	Arsak til feilretting	Tinglysingsstatus	Tinglysingsstatusdato	Forretningsdato	Matrikkelføringsdato	Signatur
Annen forretningstype						

Rolle	02.08.2018	02.08.2018	1263rye
Avgiver		Matrikkelenhet	Arealendring
		1263 - 137/127	0

Rolle	02.08.2018	02.08.2018	1263rye
Avgiver		Matrikkelenhet	Arealendring
		1263 - 137/53	-19,9
Mottaker		1263 - 137/127	19,8

Oppmålingsforretning		16.07.2018	16.07.2018	1263rye
Sammenlåing	Tinglyst	27.07.2017	27.07.2017	1263sos

Rolle		Matrikkelenhet	Arealendring
Avgiver		1263 - 137/348	-105
Mottaker		1263 - 137/127	105

Forretningstype	Arsak til feilretting	Tinglysingsstatus	Tinglysingsstatusdato	Forretningsdato	Matrikkelføringsdato	Signatur
Kartforretning			20.07.1981	13.01.2016	1263sos	
Kart- og delingsforretning			20.07.1981	13.01.2016	1263sos	
Skylddeling			28.10.1949			

Rolle	Matrikkelenhetsnummer	Areallenging
Avgiver	1263 - 137/52	0
Mottaker	1263 - 137/127	0

Adresser

Adresstype	Adressenavn	Adressetilleggsnavn	Adressekode	Adressenr	Kretser
Vegadresse	Kubballøttet		1244	14	Grunnkrets: 0208 ALVERMARKA Valgkrets: 9 ALVERSUND Kirkesogn: 07070101 Alversund Postnr. område: 5916 ISDALSTØ Tettsted: 5245 Knarvik

Bygning og bygningssending

Bygningsnr:	12 500 335	Begygd areal:	0	Ant. boliger:	0	Datoer:	
Løpenr.:		Bruksareal bolig:	0	Ant. etasjer:	1	Rammetilatelse:	03.02.1994
Bygningsendringskode:		BRA annet:	56	Vannforsyning:		Igangsettingsilatelse:	03.05.1994
Bygningsstype:	Garasjeuthus anneks til bolig	Bruksareal totalt:	56	Avløp:		Tatt i bruk:	03.09.1994
Næringsgruppe:	Annet som ikke er næring	Alternativt areal:	0	Har heis:	Nei	Midl. brukstillatelse:	
Bygningsstatus:	Tatt i bruk	Alternativt areal 2:	0	Oppvarming:		Ferdigattest:	
Energikilder:							

Etasje	Antall boenheter	BRA bolig	BRA annet	BRA totalt	Bruksenhetsnummer	Bruksenhetstype	Bruksareal	Ant. rom	Kjøkkentilgang	Bad	WC	Matrikkelenhetsnummer
H01	0	0.0	56.0	56.0			0	0	0	0	0	137/127
Bruksenheter												
Adresse												
Bruksenhetsnummer												
Unummerert bruksenhet												
Bruksareal												
Ant. rom												
Kjøkkentilgang												
Bad												
WC												
Matrikkelenhetsnummer												

Kontaktpersoner

Rolle	Føds.dato/org.nr	Navn	Bruksenhet	Adresse
Tiltaleshaver		BERGETUUN STIG ARE		

Bygningsnr: 176 250 186

Bebygd areal: 0
Bruksareal bolig: 0
BRA annet: 0
Bruksareal totalt: 0
Alternativt areal: 0
Alternativt areal 2: 0
Oppvarming:

Datoer:

Rammestillatelse:

Igangsettsstillatelse:

Tatt i bruk:

Midl. bruksstillatelse:

Ferdigattest:

Bygningsstatus: Tatt i bruk

Etasje

Etasje	Antall boenheter	BRA bolig	BRA annet	BRA totalt
H01	1	0.0	0.0	0.0

Bruksenheter

Adresse	Bruksenhetsnummer	Bruksenhetstype	Bruksareal	Ant. rom	Kjøkken tilgang	Bad	WC	Matrikkelenhet
1244 Kubbaletet 14	H0101	Bolig	0	0	0	0	0	137/127

Bygningsnr: 176 250 186

Løpenr: 1
Bebygd areal: 25
Bruksareal bolig: 50
BRA annet: 0
Bruksareal totalt: 50
Alternativt areal: 0
Alternativt areal 2: 0
Oppvarming:

Datoer:

Rammestillatelse: 24.10.2017

Igangsettsstillatelse: 24.10.2017

Tatt i bruk:

Midl. bruksstillatelse:

Ferdigattest:

Bygningsstatus: Igangsettsstillatelse

Etasje

Etasje	Antall boenheter	BRA bolig	BRA annet	BRA totalt
H01	0	25.0	0.0	25.0
U01	0	25.0	0.0	25.0

Bruksenheter

Adresse	Bruksenhetsnummer	Bruksenhetstype	Bruksareal	Ant. rom	Kjøkken tilgang	Bad	WC	Matrikkelenhet
		Unnumerert bruksenhet	0	0	0	0	0	137/127

Kontaktpersoner

Rolle	Føds.dato/org.nr	Navn	Bruksenhet	Adresse
Kontaktperson	995106183	BYGGMESTER SKARE AS	Skare	5912 SEIM
Titakshaver	210985	VATNØY BJØRNAR KLEIVELAND	KUBBALETTET 14	5916 ISDALSTØ

Bygningsnr: 176 250 186

Løpenr: 2

Bygningsendringskode: Tilbygg

Bygningsstype: Enebolig

Næringsgruppe: Bolig

Bygningsstatus: Igangsettningstillatelse

Energikilder:

Belygd areal: 12 Ant. boliger: 0

Bruksareal bolig: 35 Ant. etasjer: 2

BRA annet: 0 Vannforsyning:

Bruksareal totalt: 35 Avløp: 35

Alternativt areal: 0 Har heis: Nei

Alternativt areal 2: 0

Oppvarming:

Datoer:

Rammeillatelse: 24.10.2017

Igangsettningstillatelse: 24.10.2017

Tatt i bruk:

Midl. bruksstillatelse:

Ferdigattest:

Etasje

Etasje Antall boenheter BRA bolig BRA annet BRA totalt

L01 0 23.0 0.0 23.0

H01 0 12.0 0.0 12.0

Bruksenheter

Adresse Bruksenhetsnummer

Bruksenhetstype Bruksareal Ant. rom Kjøkken tilgang Bad WC Matrikkelenhetsnummer

Kontaktpersoner

Rolle Føds.dato/org.nr Navn

Kontaktperson 995106183 BYGGMESTER SKARE AS

Tiltakshaver 210985 VATNØY BJØRNAR KLEIVELAND

Skare Adresse 5912 SEIM KUBBALETTET 14 5916 ISDALSTØ

Bygningsnr: 176 250 194

Løpenr:

Bygningsendringskode:

Bygningsstype: Garasjeuthus anneks til bolig

Næringsgruppe:

Bygningsstatus: Tatt i bruk

Energikilder:

Belygd areal: 0 Ant. boliger: 0

Bruksareal bolig: 0 Ant. etasjer: 0

BRA annet: 0 Vannforsyning:

Bruksareal totalt: 0 Avløp: 0

Alternativt areal: 0 Har heis: Nei

Alternativt areal 2: 0

Oppvarming:

Datoer:

Rammeillatelse:

Igangsettningstillatelse:

Tatt i bruk:

Midl. bruksstillatelse:

Ferdigattest:

Bruksenheter


Adresse Bruksenhetsnummer


Bruksenhetstype Bruksareal Ant. rom Kjøkken tilgang Bad WC Matrikkelenhetsnummer

Unnummerert bruksenhet 0 0 0 0 0 0 137/127

Oversiktskart for 137 / 127

Målestokk 1:1 000
EUREF89 UTM Sone 32

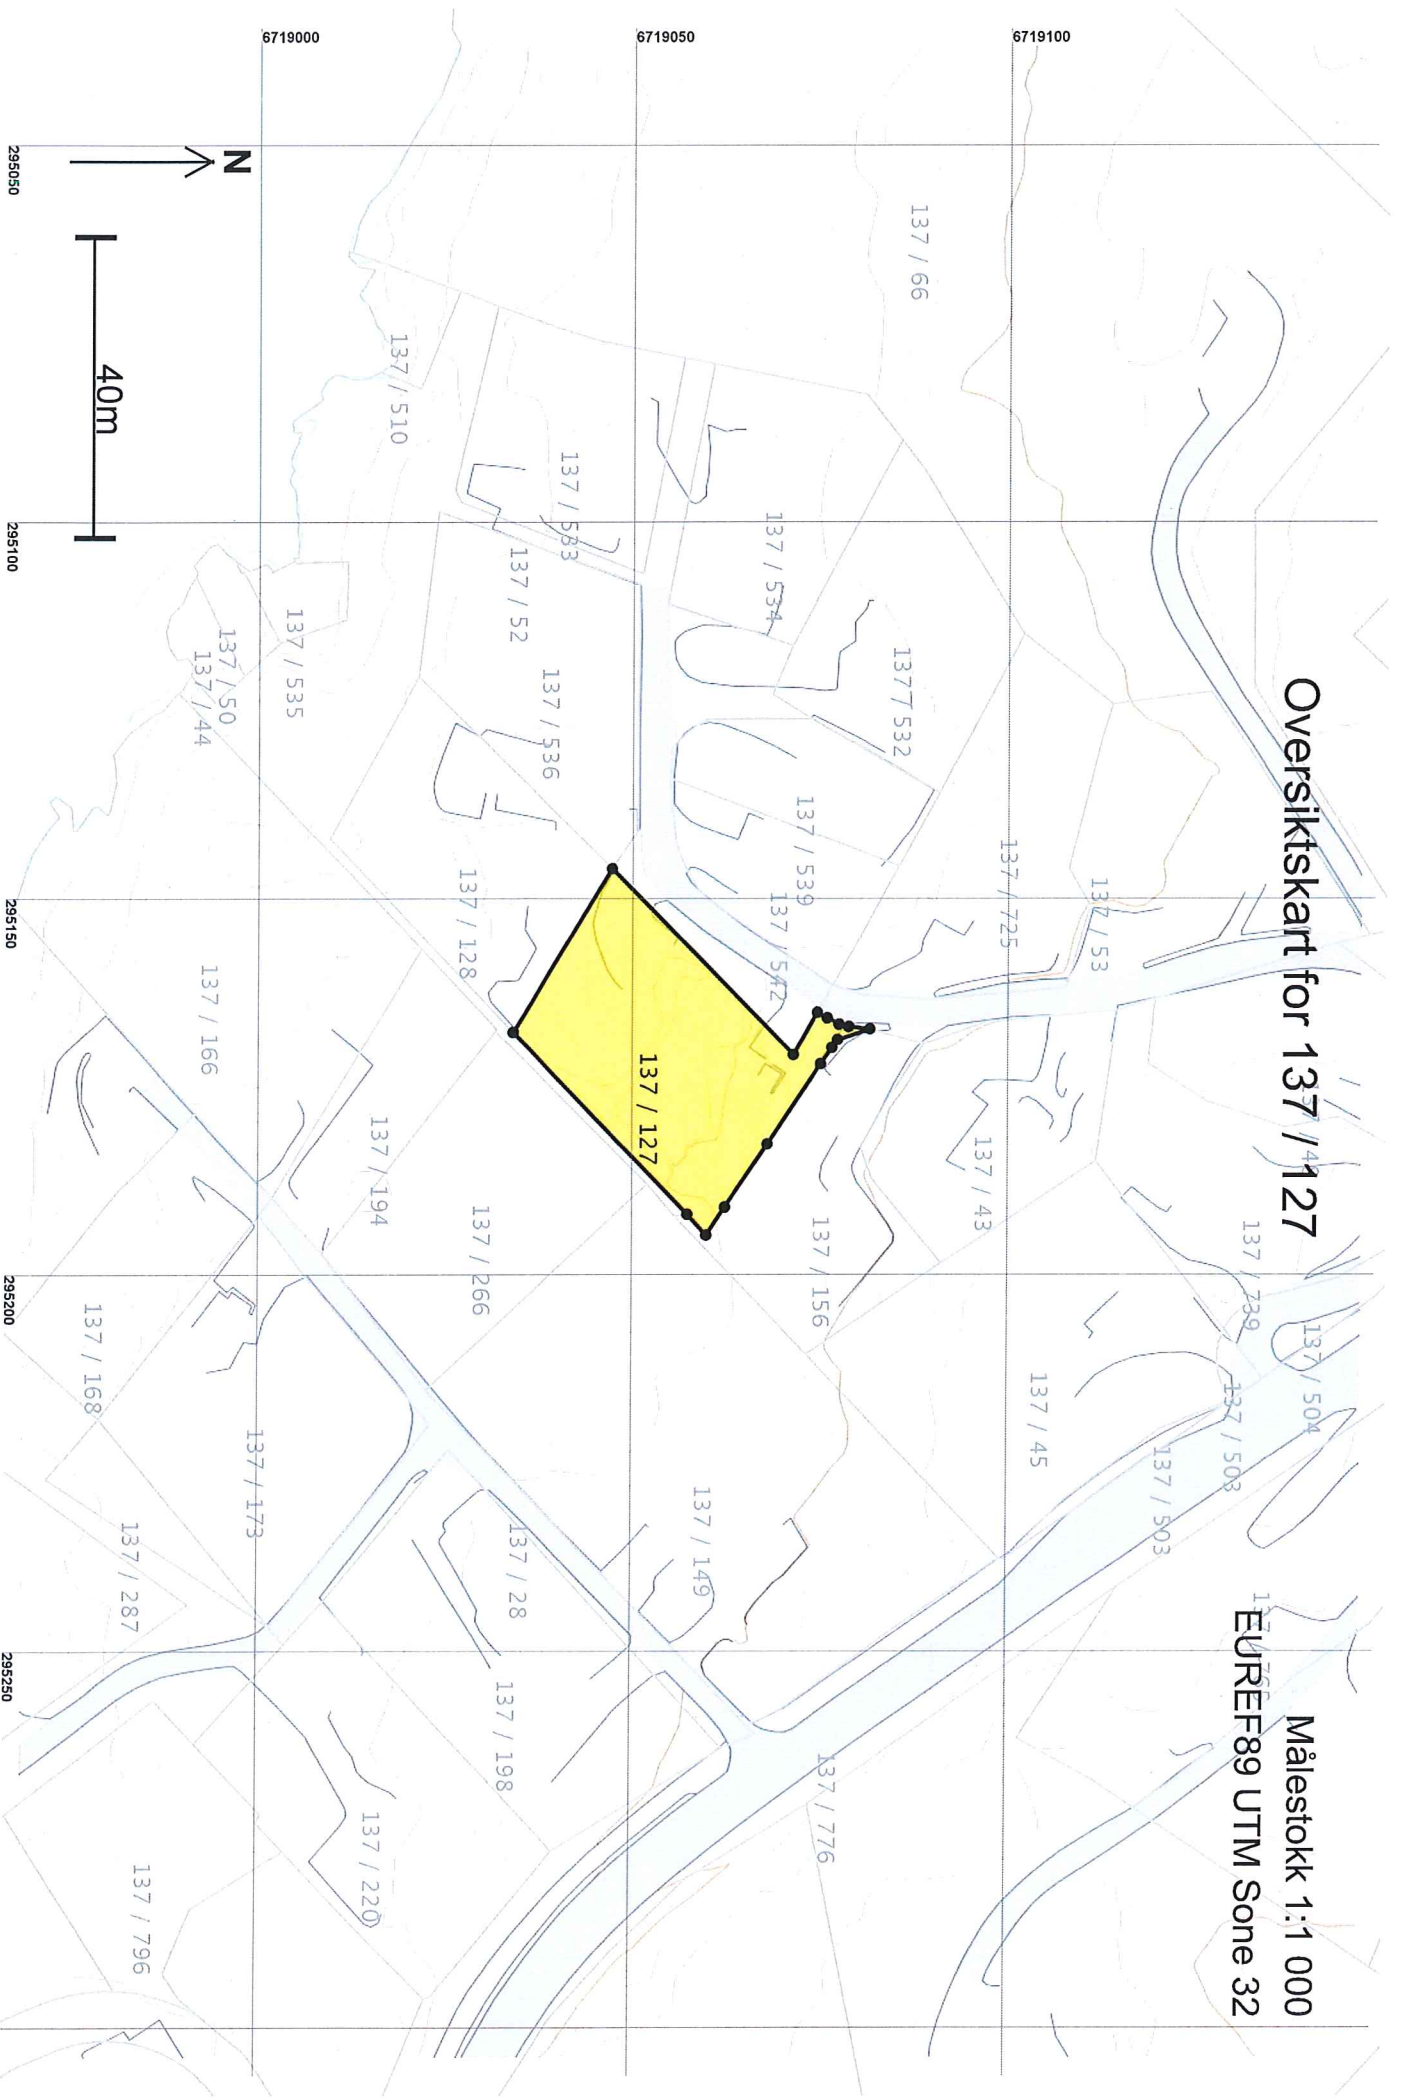

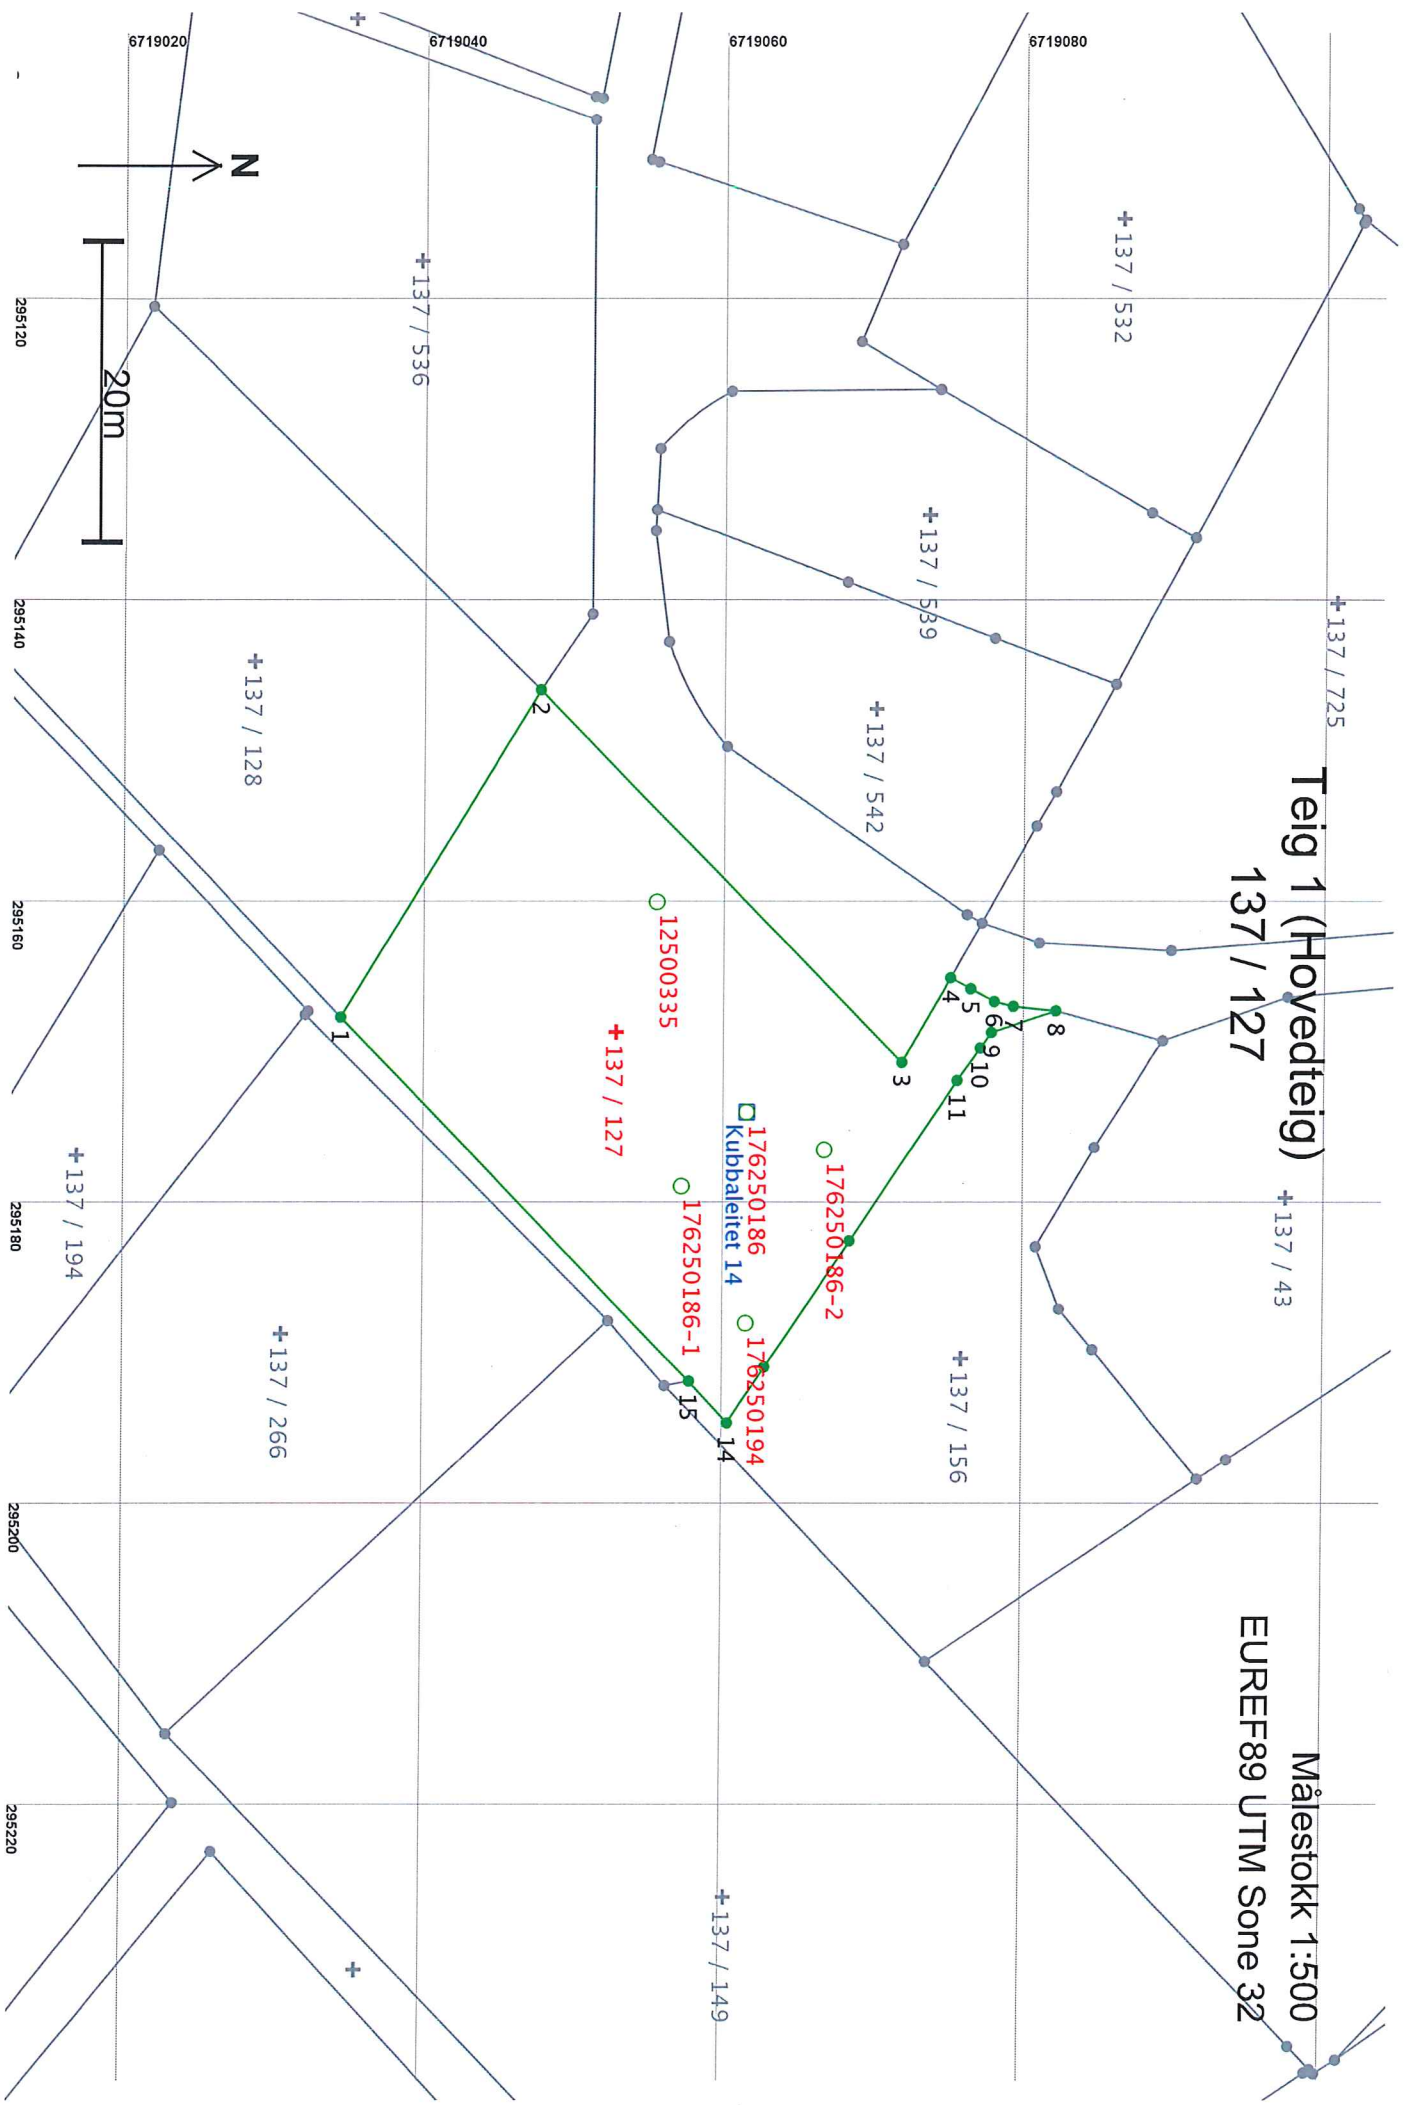

**Teig 1 (Hovedteig)
137 / 127**

Målestokk 1:500
EUREF89 UTM Sone 32

Areal og koordinater

Areal: 968,4

Arealmerknad:

Representasjonspunkt: Koordinatsystem: EUREF89 UTM Sone 32

Nord: 6719053

Øst: 295169

Grensepunkt / Grenselinje

Ytre avgrensning

Løpent	Grensemerke nedsett 1 / Grensepunkttype /		Målemetode	Nøyaktighet	Radius
	Nord	Øst			
1	6719034,94	295167,66	Ikke spesifisert Offentlig godkjent grensemerke	12 Terrengmålt: Teodolitt med elektronisk avstandsmåler	14
2	6719048,16	295145,94	25,43 Ikke hjelpelinje Ikke spesifisert Offentlig godkjent grensemerke	12 Terrengmålt: Teodolitt med elektronisk avstandsmåler	14
3	6719072,36	295170,67	34,60 Ikke hjelpelinje Ikke spesifisert Gjerdestolpe	12 Terrengmålt: Teodolitt med elektronisk avstandsmåler	13
4	6719075,55	295165,05	6,46 Ikke hjelpelinje Ikke spesifisert Umerket	96 GPS kinematisk (Real time kinematic)	13
5	6719076,89	295165,77	1,52 Ikke hjelpelinje Ikke spesifisert Umerket	96 GPS kinematisk (Real time kinematic)	14
6	6719078,46	295166,62	1,79 Ikke hjelpelinje Ikke spesifisert Umerket	96 GPS kinematisk (Real time kinematic)	13
7	6719079,75	295166,94	1,32 Ikke hjelpelinje Ikke spesifisert Umerket	96 GPS kinematisk (Real time kinematic)	14
8	6719082,58	295167,24	2,85 Ikke hjelpelinje Ikke spesifisert Vegkant	12 Terrengmålt: Teodolitt med elektronisk avstandsmåler	13
9	6719078,28	295168,67	4,53 Ikke hjelpelinje Fjell Offentlig godkjent grensemerke	12 Terrengmålt: Teodolitt med elektronisk avstandsmåler	14
10	6719077,54	295169,71	1,28 Ikke hjelpelinje Ikke spesifisert Umerket	12 Terrengmålt: Teodolitt med elektronisk avstandsmåler	13
11	6719076,02	295171,87	2,64 Ikke hjelpelinje Fjell Offentlig godkjent grensemerke	12 Terrengmålt: Teodolitt med elektronisk avstandsmåler	14
12	6719068,90	295182,51	12,80 Ikke hjelpelinje Ikke spesifisert Umerket	12 Terrengmålt: Teodolitt med elektronisk avstandsmåler	13
13	6719063,28	295190,90	10,10 Ikke hjelpelinje Ikke spesifisert Umerket	12 Terrengmålt: Teodolitt med elektronisk avstandsmåler	14
			4,46 Ikke hjelpelinje	12 Terrengmålt: Teodolitt med elektronisk avstandsmåler	13
					14

Løpnr	Nord	Øst	Grensemerke nedsett i / Lengde Hjelpelinjetype	Målemetode	Nøyaktighet	Radius
14	6719060,80	295194,61	Jordfast stein Bolt 3,75 Ikke hjelpelinje	12 Terrengmålt: Teodolitt med elektronisk avstandsmåler	13	14
15	6719058,27	295191,84	Ikke spesifisert Hushjørne 33,60 Ikke hjelpelinje	12 Terrengmålt: Teodolitt med elektronisk avstandsmåler	13	13