

Søknad om ferdigattest

Pbl § 21-10, SAK10 §§ 8-1 og 8-2

Søknaden gjelder							
Elendom/ byggested	Gnr.	Bnr.	Festenr.	Seksjonsnr.	Bygningsnr.	Bolignr.	Kommune
	81	66		09 -10			LINDAS
	Adresse RISØY				Postnr.	Poststed	
					5955	LINDAS	

Ferdigattest	
Tilfredsstillert tiltaket kravene til ferdigattest?	<input checked="" type="checkbox"/> Ja <input type="checkbox"/> Nei Hvis nei, fyll ut informasjonen nedenfor.
Det gjenstår følgende arbeider av mindre vesentlig betydning som vil bli utført innen 14 dager:	Dato
Type arbeider	
Bekreftelse på at disse arbeidene er utført vil være kommunen i hende innen:	Dato

Oppdatert dokumentasjon	
Er det foretatt ikke søknadsppliktige endringer/justeringer i forhold til tillatelsen?	<input checked="" type="checkbox"/> Ja <input type="checkbox"/> Nei Hvis ja, vedlegg oppdatert situasjonsplan, tegninger eller dokumentasjon som viser hva som er utført. <i>Eksterne planer av 04.08.10 - SE D1 og F1.</i>

Sluttrapport for avfall	
Sluttrapport av	Dato
	vedlegges søknaden
Ansvarlig søker forplikter seg til å påse at sluttrapporten blir ajourført og oppbevart.	Vedlegg nr. K -

Varmesystem			
Energiforsyning		Varmefordeling	
<input type="checkbox"/> Elektrisitet	<input type="checkbox"/> Sol	<input type="checkbox"/> Vannbåren gulvarme	<input checked="" type="checkbox"/> Ikke relevant
<input type="checkbox"/> Biobrensel	<input type="checkbox"/> Gass	<input type="checkbox"/> Vannbåren radiator	<input type="checkbox"/> Luftopvarming
<input type="checkbox"/> Varmepumpe - luft	<input type="checkbox"/> Olje/parafin	<input type="checkbox"/> Elektriske varmekabler	<input type="checkbox"/> Kamin/ovn/peis
<input type="checkbox"/> Varmepumpe - berg/sjø	<input type="checkbox"/> Annet	<input type="checkbox"/> Elektriske panelovner	<input type="checkbox"/> Annet
<input type="checkbox"/> Fjernvarme/spillvarme			

Erklæring	
<input checked="" type="checkbox"/>	Det bekreftes at tilstrekkelig dokumentasjon som grunnlag for driftsfasen er overlevert byggherrens eier

Vedlegg			
Beskrivelse av vedlegg	Gruppe	Nr. fra - til	Ikke relevant
Situasjonsplan, avkjøringsplan	D	1 -	<input type="checkbox"/>
Tegninger, plan, snitt, fasade	E	-	<input checked="" type="checkbox"/>
Redegjørelser/kart	F	1 -	<input type="checkbox"/>
Gjennomføringsplan	G	1 - 2	<input type="checkbox"/>
Sluttrapport for avfallsplan og miljøsaneringsbeskrivelse	K	-	<input checked="" type="checkbox"/>
Boligspesifikasjon i matrikkelen	H	-	<input checked="" type="checkbox"/>
Uttalelser fra andre offentlige myndigheter	I	-	<input checked="" type="checkbox"/>
Andre vedlegg	Q	-	<input checked="" type="checkbox"/>

Underskrifter			
Ansvarlig søker for tiltaket (for tiltak etter pbl § 20-1)		Tiltakshaver (bare for tiltak uten ansvarlig søker pbl § 20-4)	
Foretak Arkitektkontoret Vaardal-Lunde AS		Navn	
Kontaktperson Harald Vaardal-Lunde	Telefon 55300600	Mobiltelefon 93419623	Kontaktperson
E-post harald@vaardal-lunde.no			E-post
Dato 06.08.2018	Underskrift <i>Harald Vaardal-Lunde</i>	Dato	Underskrift
Gjentas med blokkbokstaver HARALD VAARDAL-LUNDE		Gjentas med blokkbokstaver	


Nøstområde N2

Gnr. 81 Bnr. 66

Tomteareal 0,90 daa

VEDLEGG D1

Drust nr. 9 og 10.

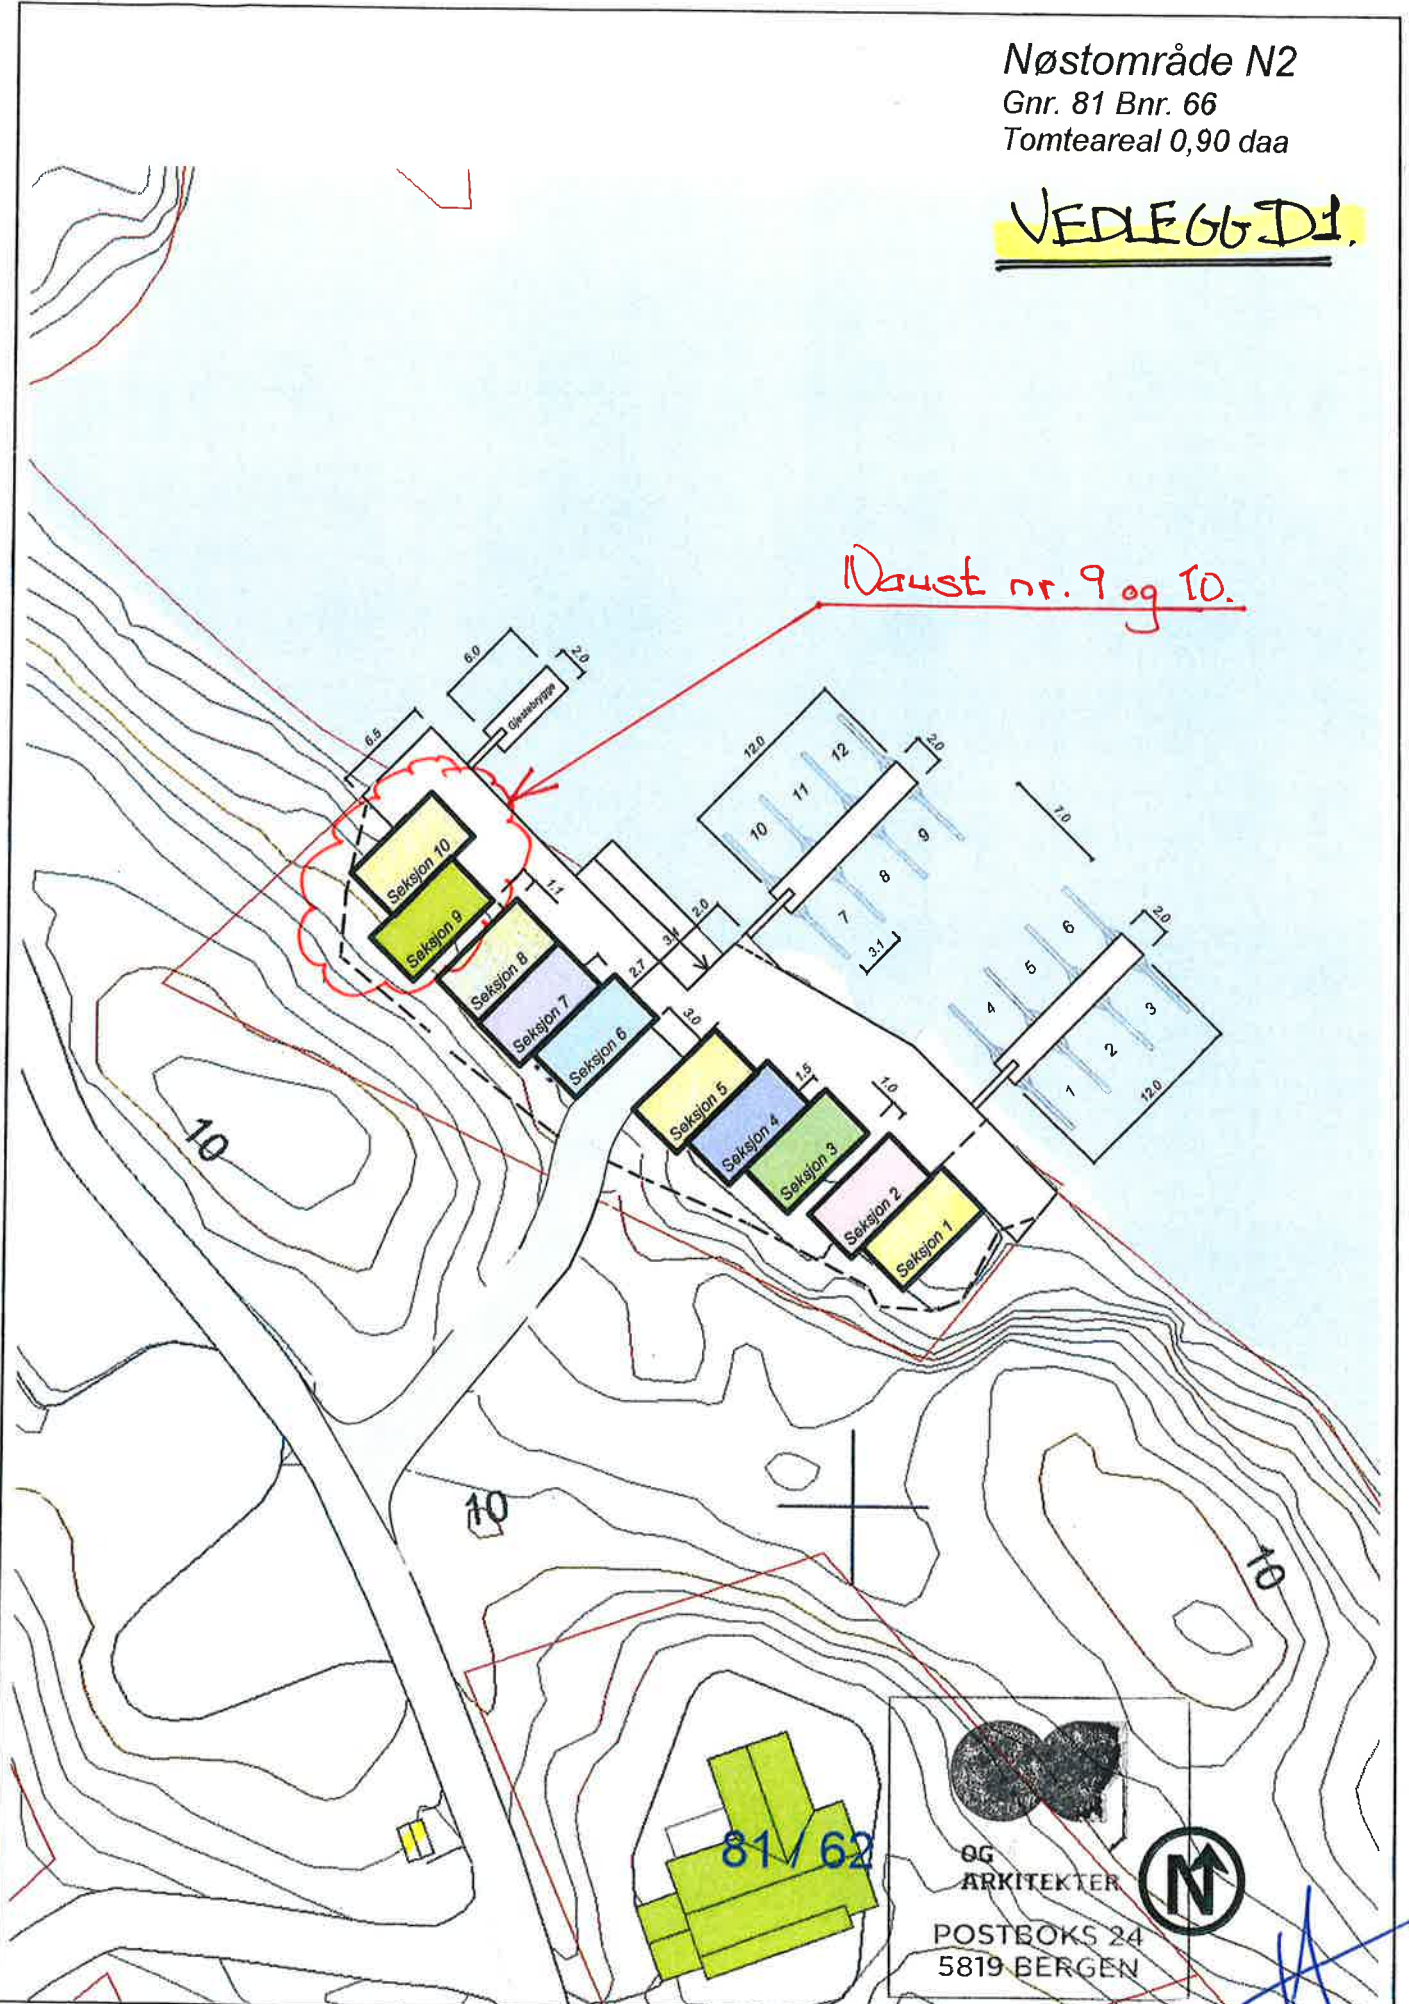

Situasjonsplan

M=1:500

Seksjonering

Dato: 06-11-2014

arkitektkontoret

vaardal-lunde as

OG
ARKITEKTER

POSTBOKS 24
5819 BERGEN



VEDLEGG F1.

Kjortert plassering
av Naust seksjon 9. og 10.

Åk- og kontroller:

av Geodetisk Lindås kom.

Åk

Plassering a naust - ok




Lindås kommune
(Heddal erdeling)

Kontrollering av nummer

Chr 81 bur 66

Bl: 812.119.33
Ut: 66

1:200

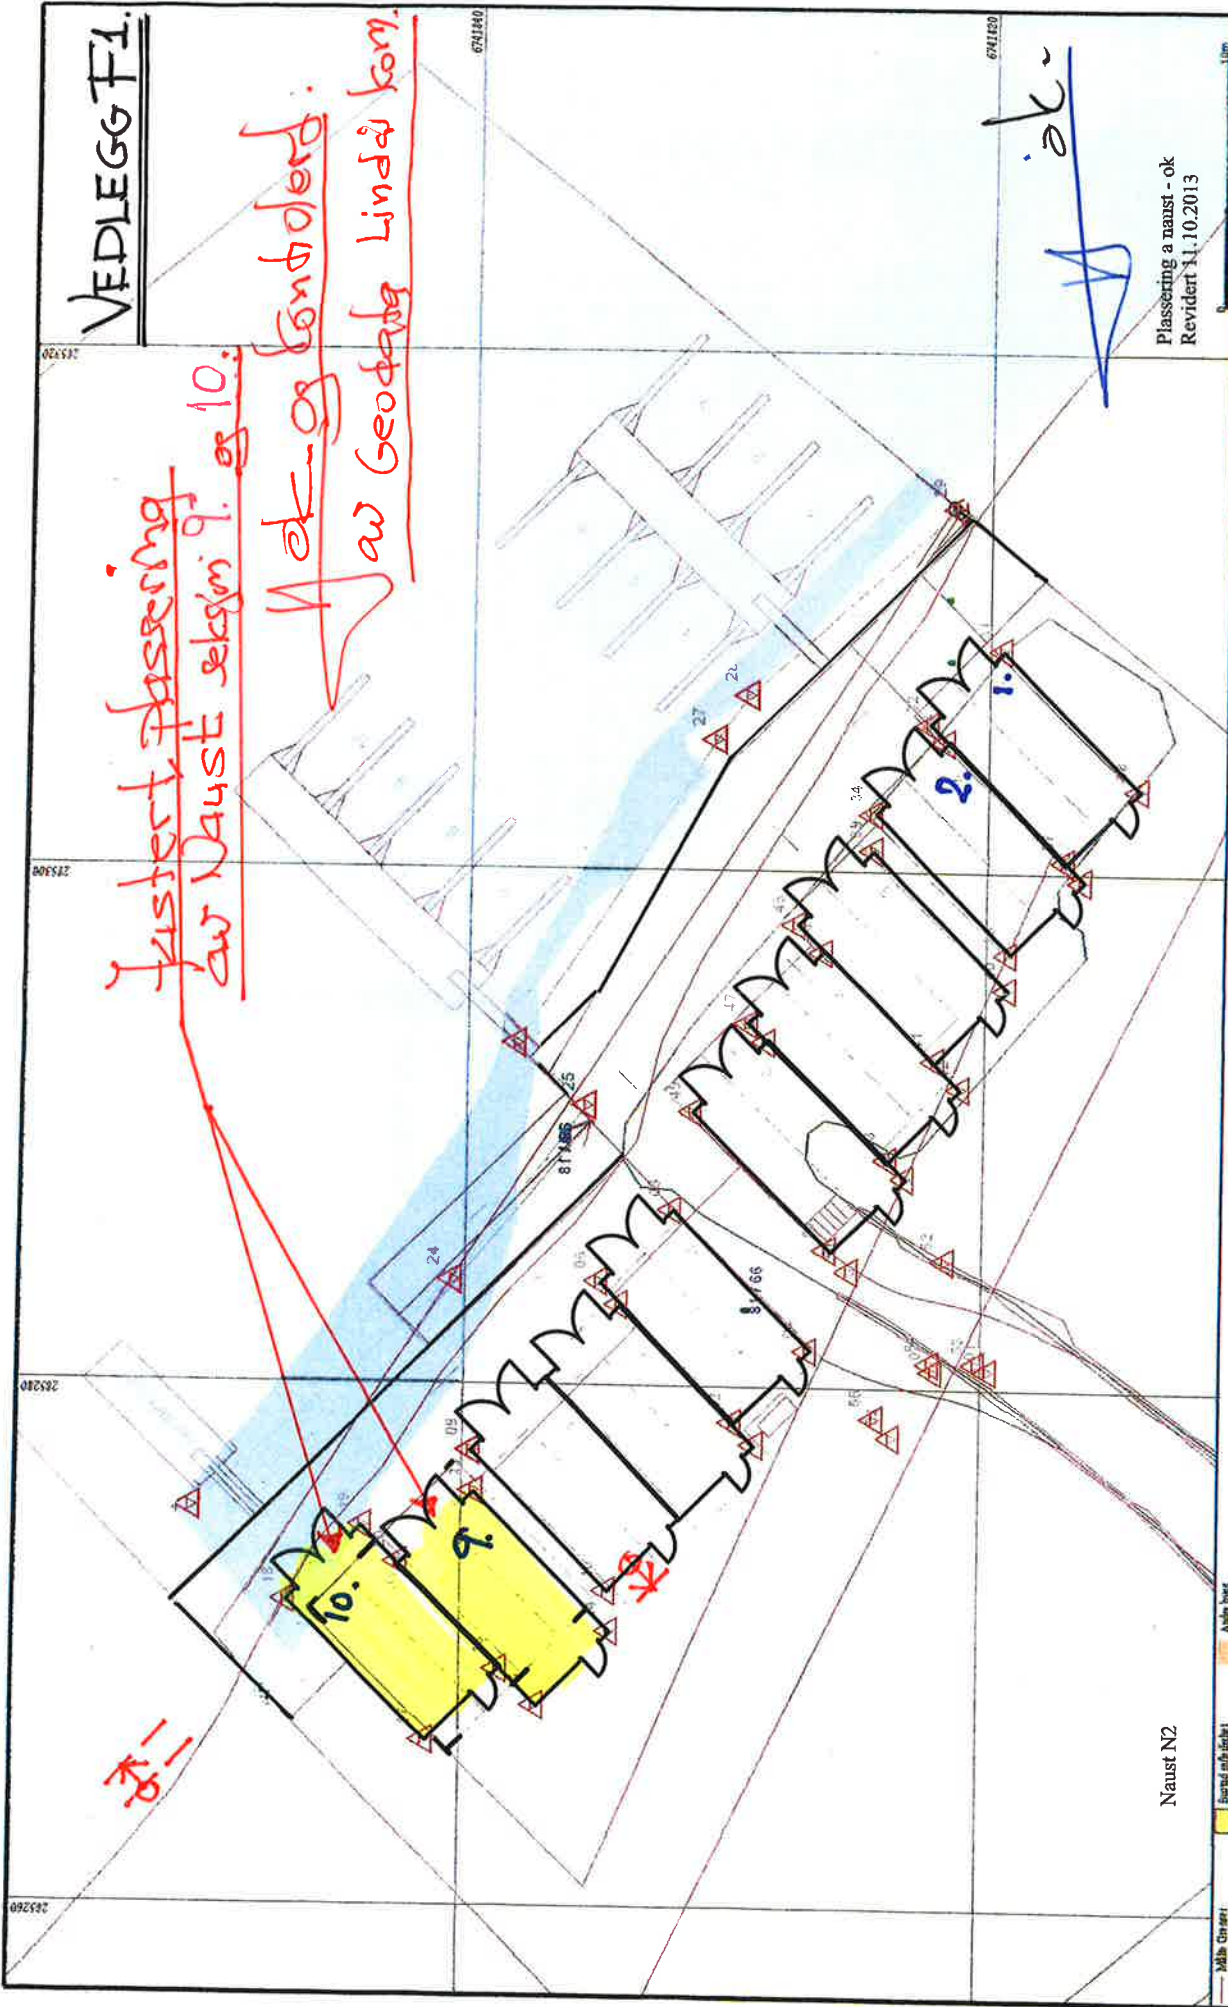

Naust N2


Gjennomføringsplan


Dokument nr. 9 og 10.



Elendom/ byggested	Gnr. 81	Bnr. 66	Festnr.	Saksj.nr. 09 -10	Bygn.nr.	Kommune LINDAS
Adresse RISØY			Postnr. 5955	Poststed LINDAS		
Versjonsnr. 2		Dato 06.08.2018		Signatur, ansv. søker <i>[Signature]</i>		

Beskrivelse av fagområde, ansvarsområde, tiltaksklasse (i hhv. prosjektering, utførelse og uavhengig kontroll)		Kryss for planlagt samsvarerklæring / kontrollierklæring erstattes med dato når denne foreligger					Sett kryss når arbeidet innen ansvarsområdet er avsluttet	
Alle fagområder i tiltaket	Beskrivelse hentet fra søknad om ansvarsrett	Tiltaks-klasse	Foretakets navn og org.nr.	Søknad om rammetillatelse	Søknad om igangsettings-tillatelse/et-trinnsøknad	Søknad om midlertidig brukstillatelse	Søknad om ferdiggjøst	(9)
SØK	Anasvarlig søker	(3) 1	(4) Arkitektkontoret Vaardal-Lunde AS, 936238742	(5)	(6) X	(7)	(8) 06.08.18	X
PRO	Arkitekturprosjektering	1	Arkitektkontoret Vaardal-Lunde AS, 936238742				06.08.18	X
UTF	Byggplassering og kontrollmåling	1	Lindås kommune Geodata avd., 935084733				06.08.18	X
UTF	Grunn, anleggstillak og betongarbeider	1	Haugenmaskin AS, 953498685				06.08.18	X
UTF	Tømmerar, snekker og betongarbeider	1	Abora prosjekt AS, 982753589				06.08.18	X

[Handwritten signature]
06.08.18.

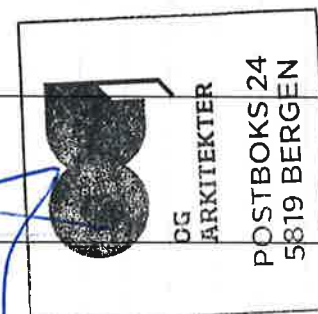

Kommunen sitt saksnr. **81/66**

Prosjektnr. **G2.**

Utøst nr. 9-10. (N2)



Samsvarserklæring

Pbl § 24-1, SAK10 kapittel 12

Erklæringa gjeld							
Eigedom/ byggjestad	Gnr.	Bnr.	Festenr.	Seksjonsnr.	Bygningsnr.	Bustadnr.	Kommune
	Adresse			Postnr.	Poststad		
	81	66					Lindås
	Lising			5935	Lindås		

Føretak	
Namn på føretaket	Organisasjonsnr.
Lindås Kommune Geodatakontor	955084733

Ansvarsrett gitt dato	Arbeidet innan ansvarsområdet er avslutta
	<input checked="" type="checkbox"/> Ja <input type="checkbox"/> Nei

Ansvarsområde	
Henta frå søknad om ansvarsrett	Funksjon (PRO, UTF)
	Beskriving av ansvarsområde
	UTF
	Byggeplassering og kontrollmåling

Ansvarleg for prosjektering:			
Det er ikkje avdekt arbeid som står att innanfor ansvarsområdet som er til hinder for å gi:			
<input type="checkbox"/> Rammeløyve	<input type="checkbox"/> Igangsetjingsløyve/ eiltstegsløyve	<input type="checkbox"/> Mellombels bruksløyve	<input type="checkbox"/> Ferdigattest

Ansvarleg for utføring:	
<input type="checkbox"/> Mellombels bruksløyve – Arbeid som står att for denne delen av tiltaket fram mot ferdigattest	Angi arbeid som står att av mindre vesentleg betydning, innanfor den delen av tiltaket det blir søkt mellombels bruksløyve for
Angi resterande delar av tiltaket der det her ikkje blir søkt om mellombels bruksløyve	
<input type="checkbox"/> Ferdigattest - Det er ikkje avdekt feil eller manglar som hindrar ferdigattest	

Stadfestingar	
Ein stadfestar at kvalitetssikring er utført og dokumentert i medhald av søknad om ansvarsrett og føretaket sitt system.	
<input type="checkbox"/> Prosjektering verifisert i samsvar med ytingar i TEK10	
<input type="checkbox"/> Prosjektering verifisert i samsvar med dokumentasjon av løysingar i TEK10	
<input checked="" type="checkbox"/> Utføring verifisert i samsvar med produksjonsunderlag	

Erklæring og underskrift		
Føretaket er kjent med reglane om straff og sanksjonar i plan- og bygningslova kap 32, og at det kan medføre reaksjonar dersom det er gitt urette opplysningar.		
Dato	Føretaket si underskrift	Gjenta med blokkbokstavar
7/3-14	<i>[Handwritten Signature]</i>	FINAR RYDLAND