
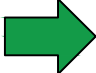

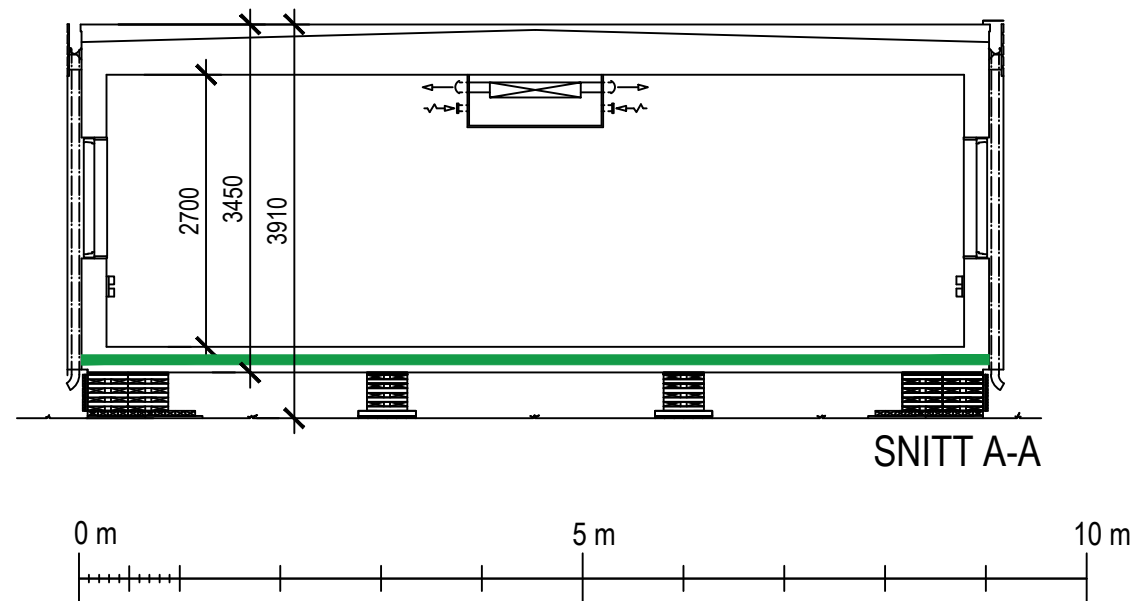


SYMBOLFORKLARING

-  BRANNCELLE VEGG EI30
-  RØMNINGSVEI
-  BRANNSLOKKINGSAPPARAT

DENNE TEGNINGEN FORBLIR VÅR EGENDOM OG MÅ IKKE UTEN VÅR TILLATELSE KOPIERES ELLER LEGGES TIL GRUNN FOR TILVIRKNING, VISES TIL ELLER UTUTLEVERES TIL TREDJE PERSON ELLER KONKURRERENDE FIRMA. ENDRINGER/KOMPLETERINGER UTENFOR MODULERNES BASISSTANDARD (JFR. PRODUKTBEKRÆFTNING) INNGÅR IKKE SAMT SKAL DET VED RETURLEVERINGEN TILBAKESITTELES I ENKELTSTANDARD OM IKKE ANNET ER AVTALT. TILLEGGS MÅLESÅLT/TILBUD SELVOM DE VISES PÅ DENNE TEGNINGEN.



A		Nytt rom - garderobe, SOM BYGGET	JV	08.08.18
REV	ANT	REGISTRERINGEN GJELDER	SIGN	DATO



GRANSKET AV Asbjørn Fagernes	TILBUDSNUMMER -
---------------------------------	--------------------

DATO 16.4.2018	TEGNET AV PX Solutions AS v/ Jan V.
-------------------	--

Skodvin Montessoriskule
 Midlertidig undervisningsbygg
 Skodvinsvegen 1, 5956 Hundvin

Branntegning, snitt, 1:75

PRODUKTTYPE C40	TEGNINGSNUMMER 10208-59-F-20-01	REV A
--------------------	------------------------------------	----------