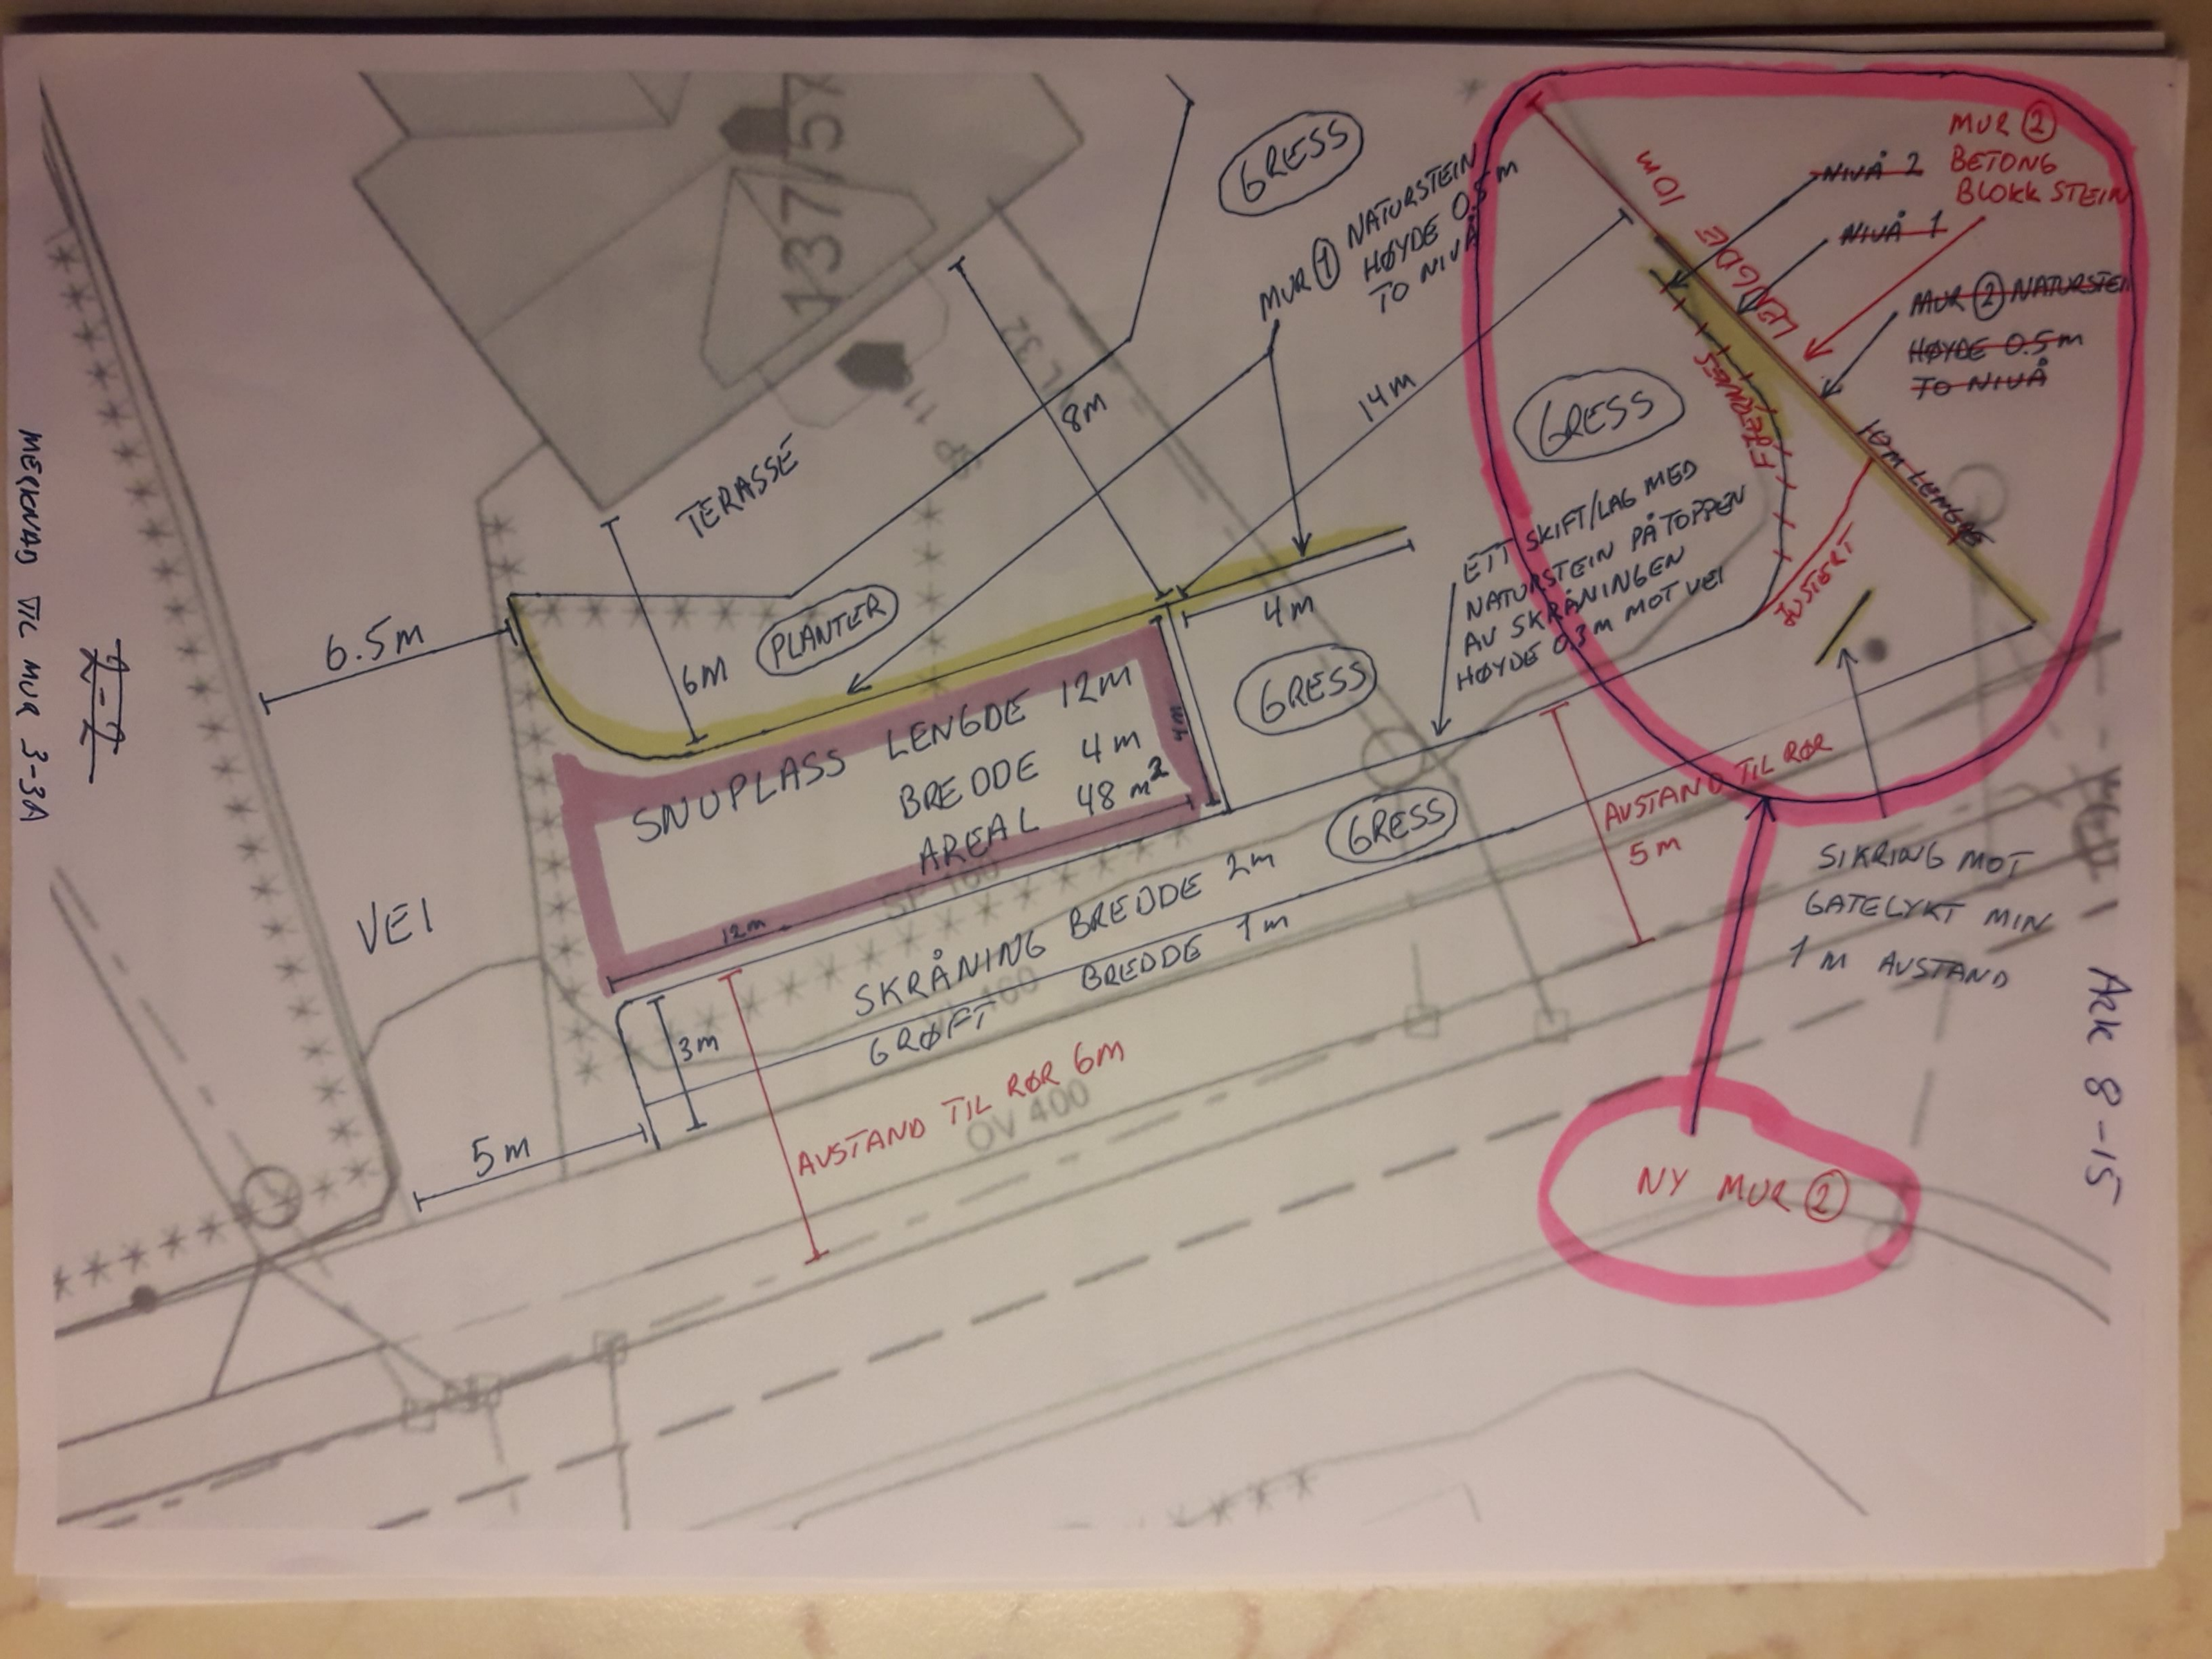

MERKNAD TIL MUR 3-3A
2-2
GRESS
MUR ① NATURSTEIN HØYDE 0.5 m TO NIVÅ
8m
14m
TERASSE
6.5m
6m
PLANTER
4m
GRESS
SNUPLASS LENGDE 12m
BREDDE 4m
AREAL 48 m²
4m
12m
GRESS
SKRÅNING BREDDE 2m
GRØFT BREDDE 1m
3m
5m
AVSTAND TIL RØR 6m
OV 400
VEI
ETT SKIFT/LAG MED NATURSTEIN PÅ TOPPEN AV SKRÅNINGEN HØYDE 0.3m MOT VEI
GRESS
LENGDE 10m
FJERNES
JUSTERT
10m LENGDE
MUR ② BETONG BLOKK STEIN
~~NIVÅ 2~~
~~NIVÅ 1~~
~~MUR ② NATURSTEIN HØYDE 0.5m TO NIVÅ~~
AVSTAND TIL RØR 5m
SIKRING MOT GATELYKT MIN 1 m AVSTAND
NY MUR ②
ARK 8-15