


Gnr 188
Bnr 764

© 2018 Norkart AS/Geografisk og kommunene/OpenStreetMap/NASA, Mell
Copyright © 2018 Digitale Medier 1881 AS - Norges beste katalogtjeneste.

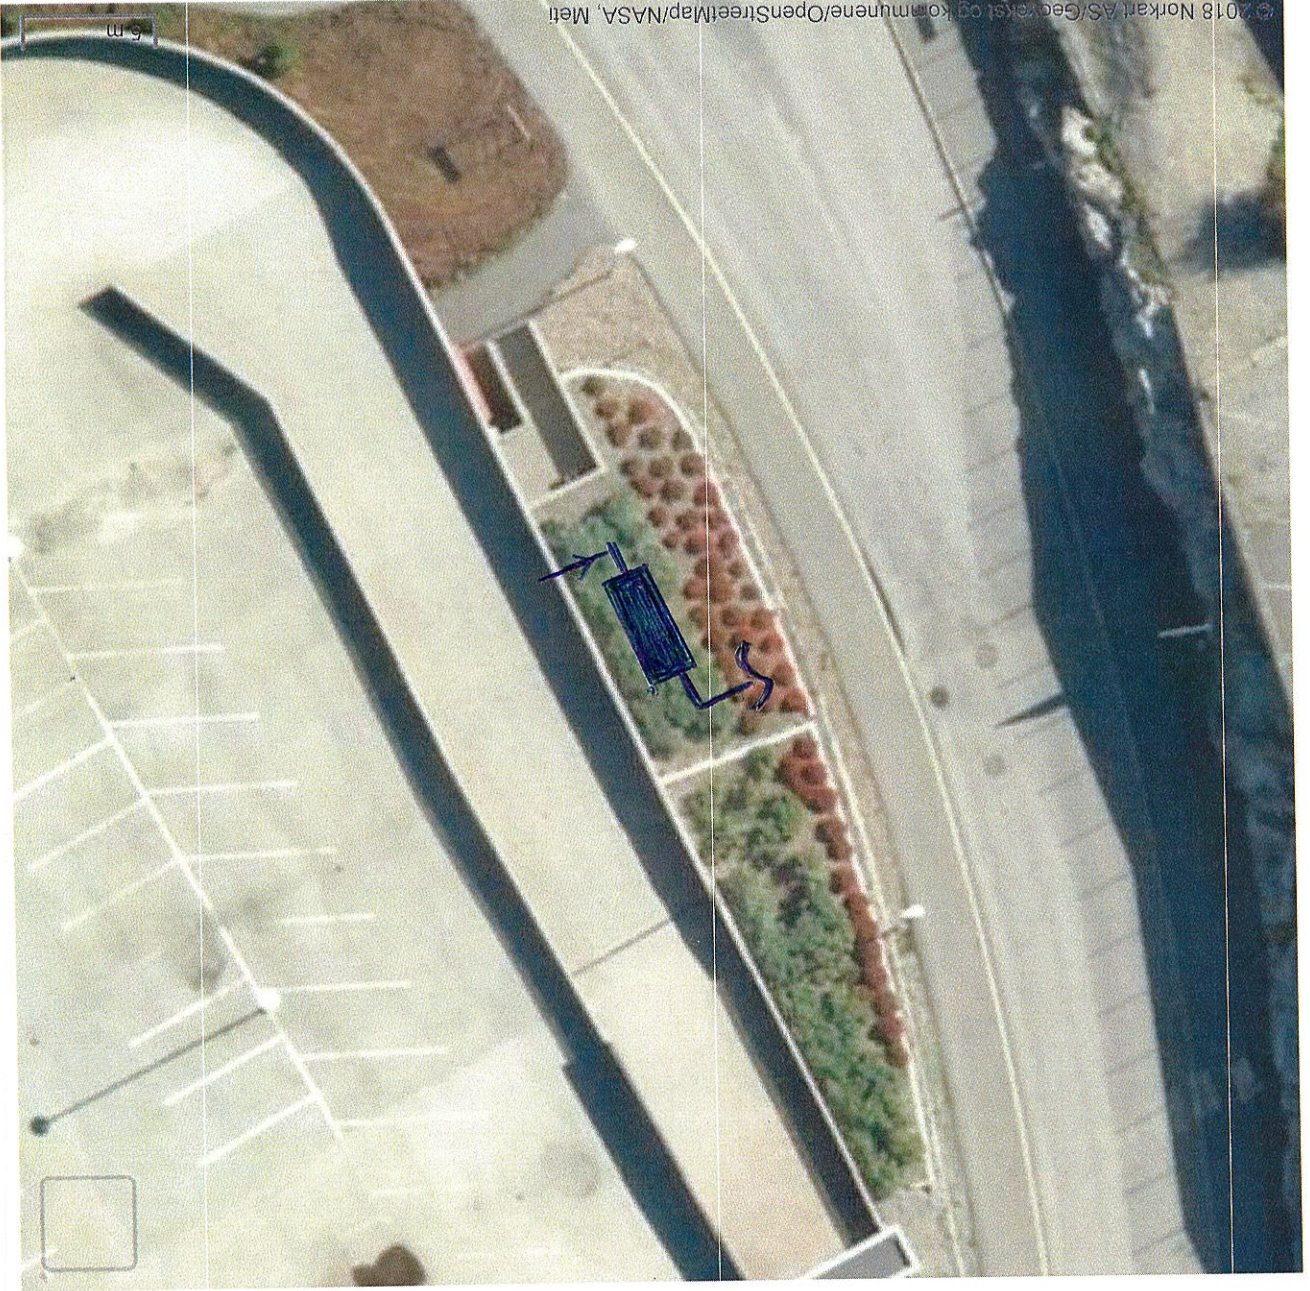

Skriv ut

