


26295 LANGBY

KYSTVERKET VEST

17/8-18

B. Holka

Oppdrettsanlegg Eide
Fjordbruk - Sundsbø

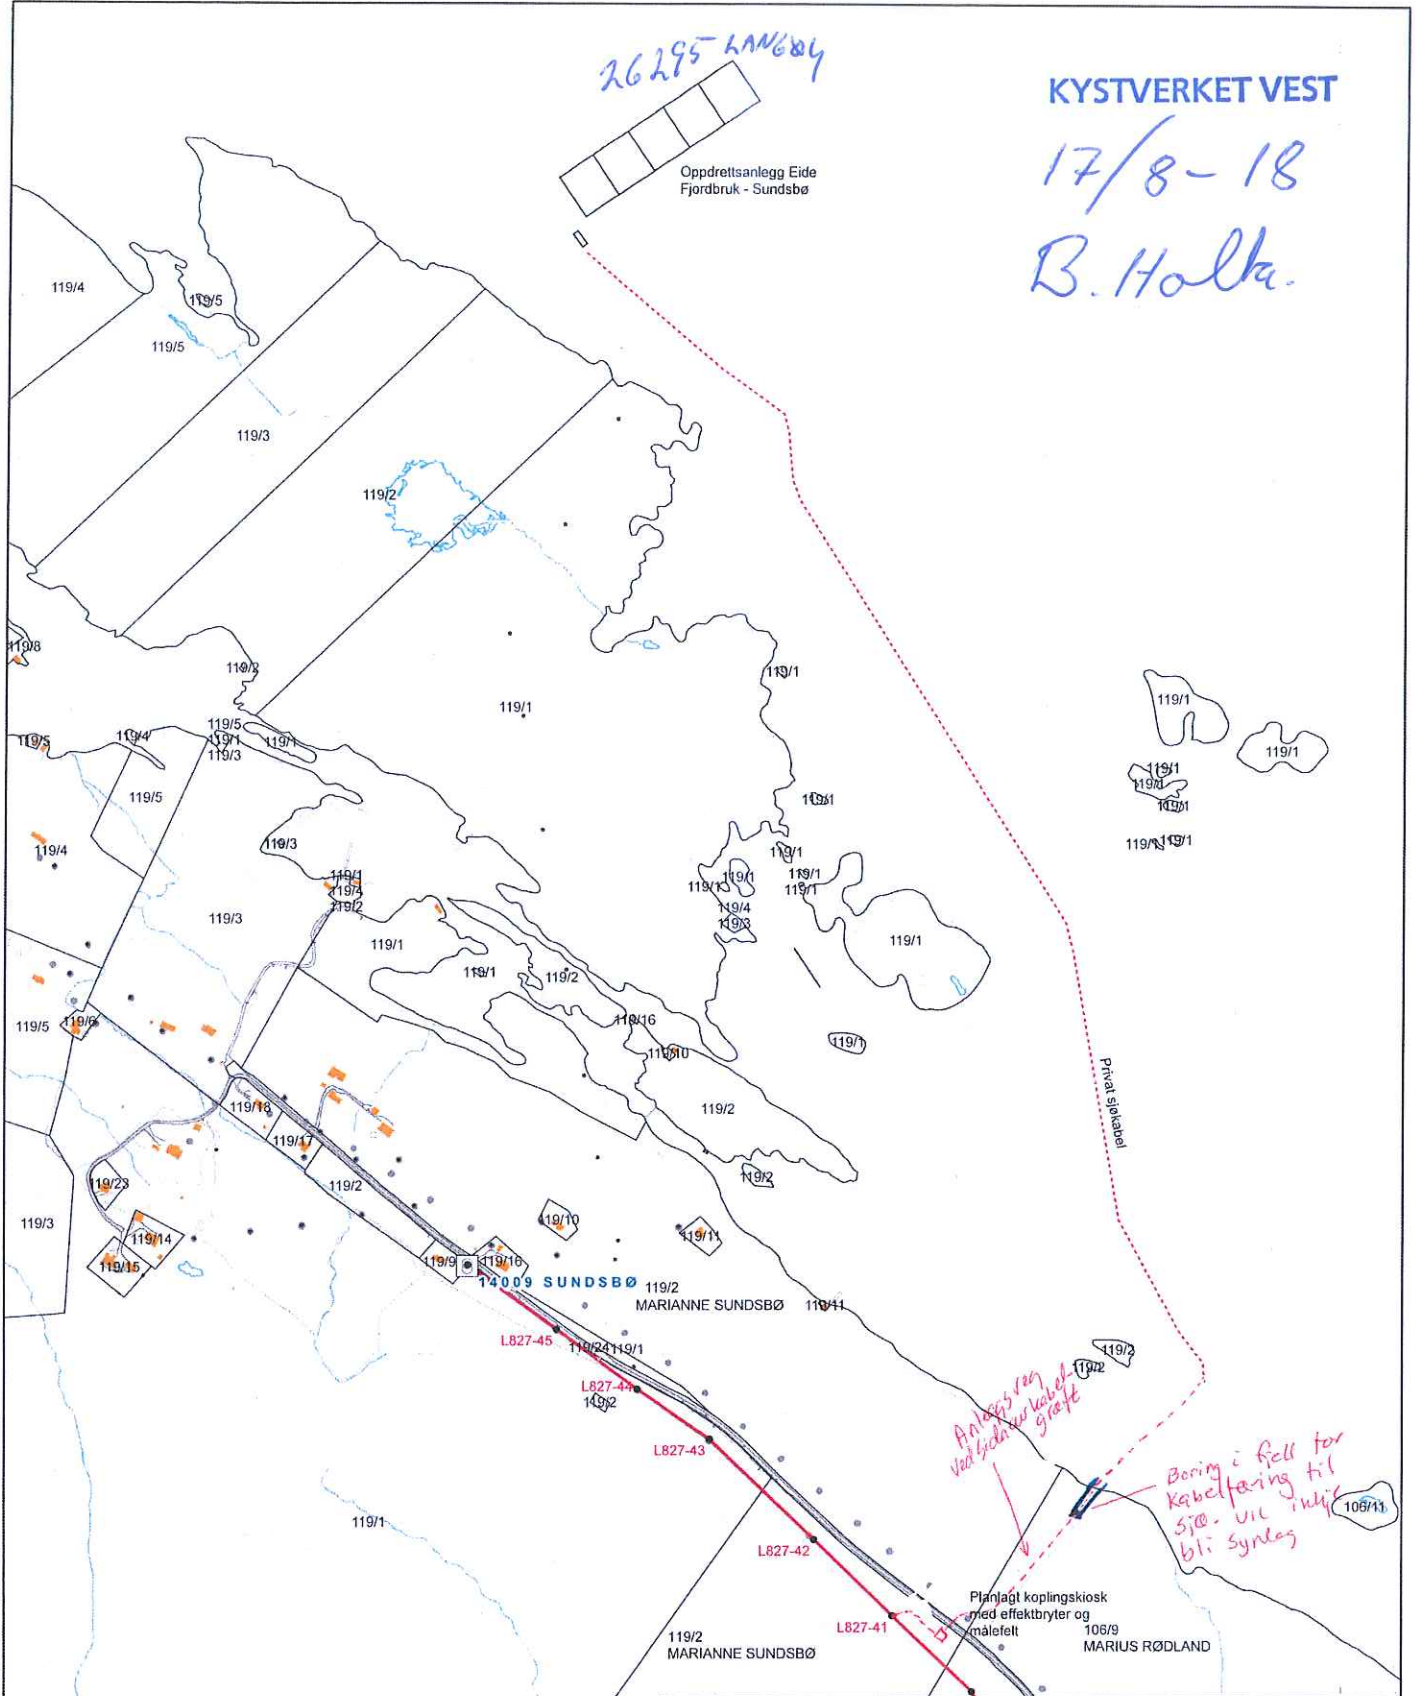

Rev.	Dato	Sign.	Revisjonens art.	Saksbehandler
				Tegner HD
14009 Sundsbø Straumforsyning til oppdrettsanlegg Eide Fjordbruk - Sundsbø				Dato 05.09.2017
				Målestokk 1:5 000 (A3)
Kokstadvegen 37, Pb. 7050, 5020 Bergen, Telefon 55127000		Prosjekt nr. 319535	Del <ant>	Type <nr>
				Revisjon

